



도림로 신길건영아파트 앞 (현황+개선)


KEYMAP

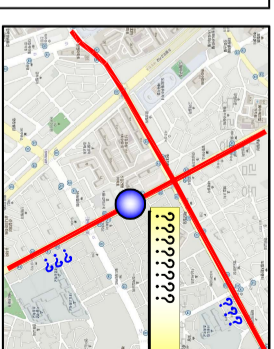

- 개선 내용**
- 0 횡단보도 이설
 - 0 신호기(차/보) 이설
 - 0 비보호 좌회전 허용
 - 0 중앙선 절선
 - 0 노면표시 개선
 - 0 교통안전표지 이설 및 보강

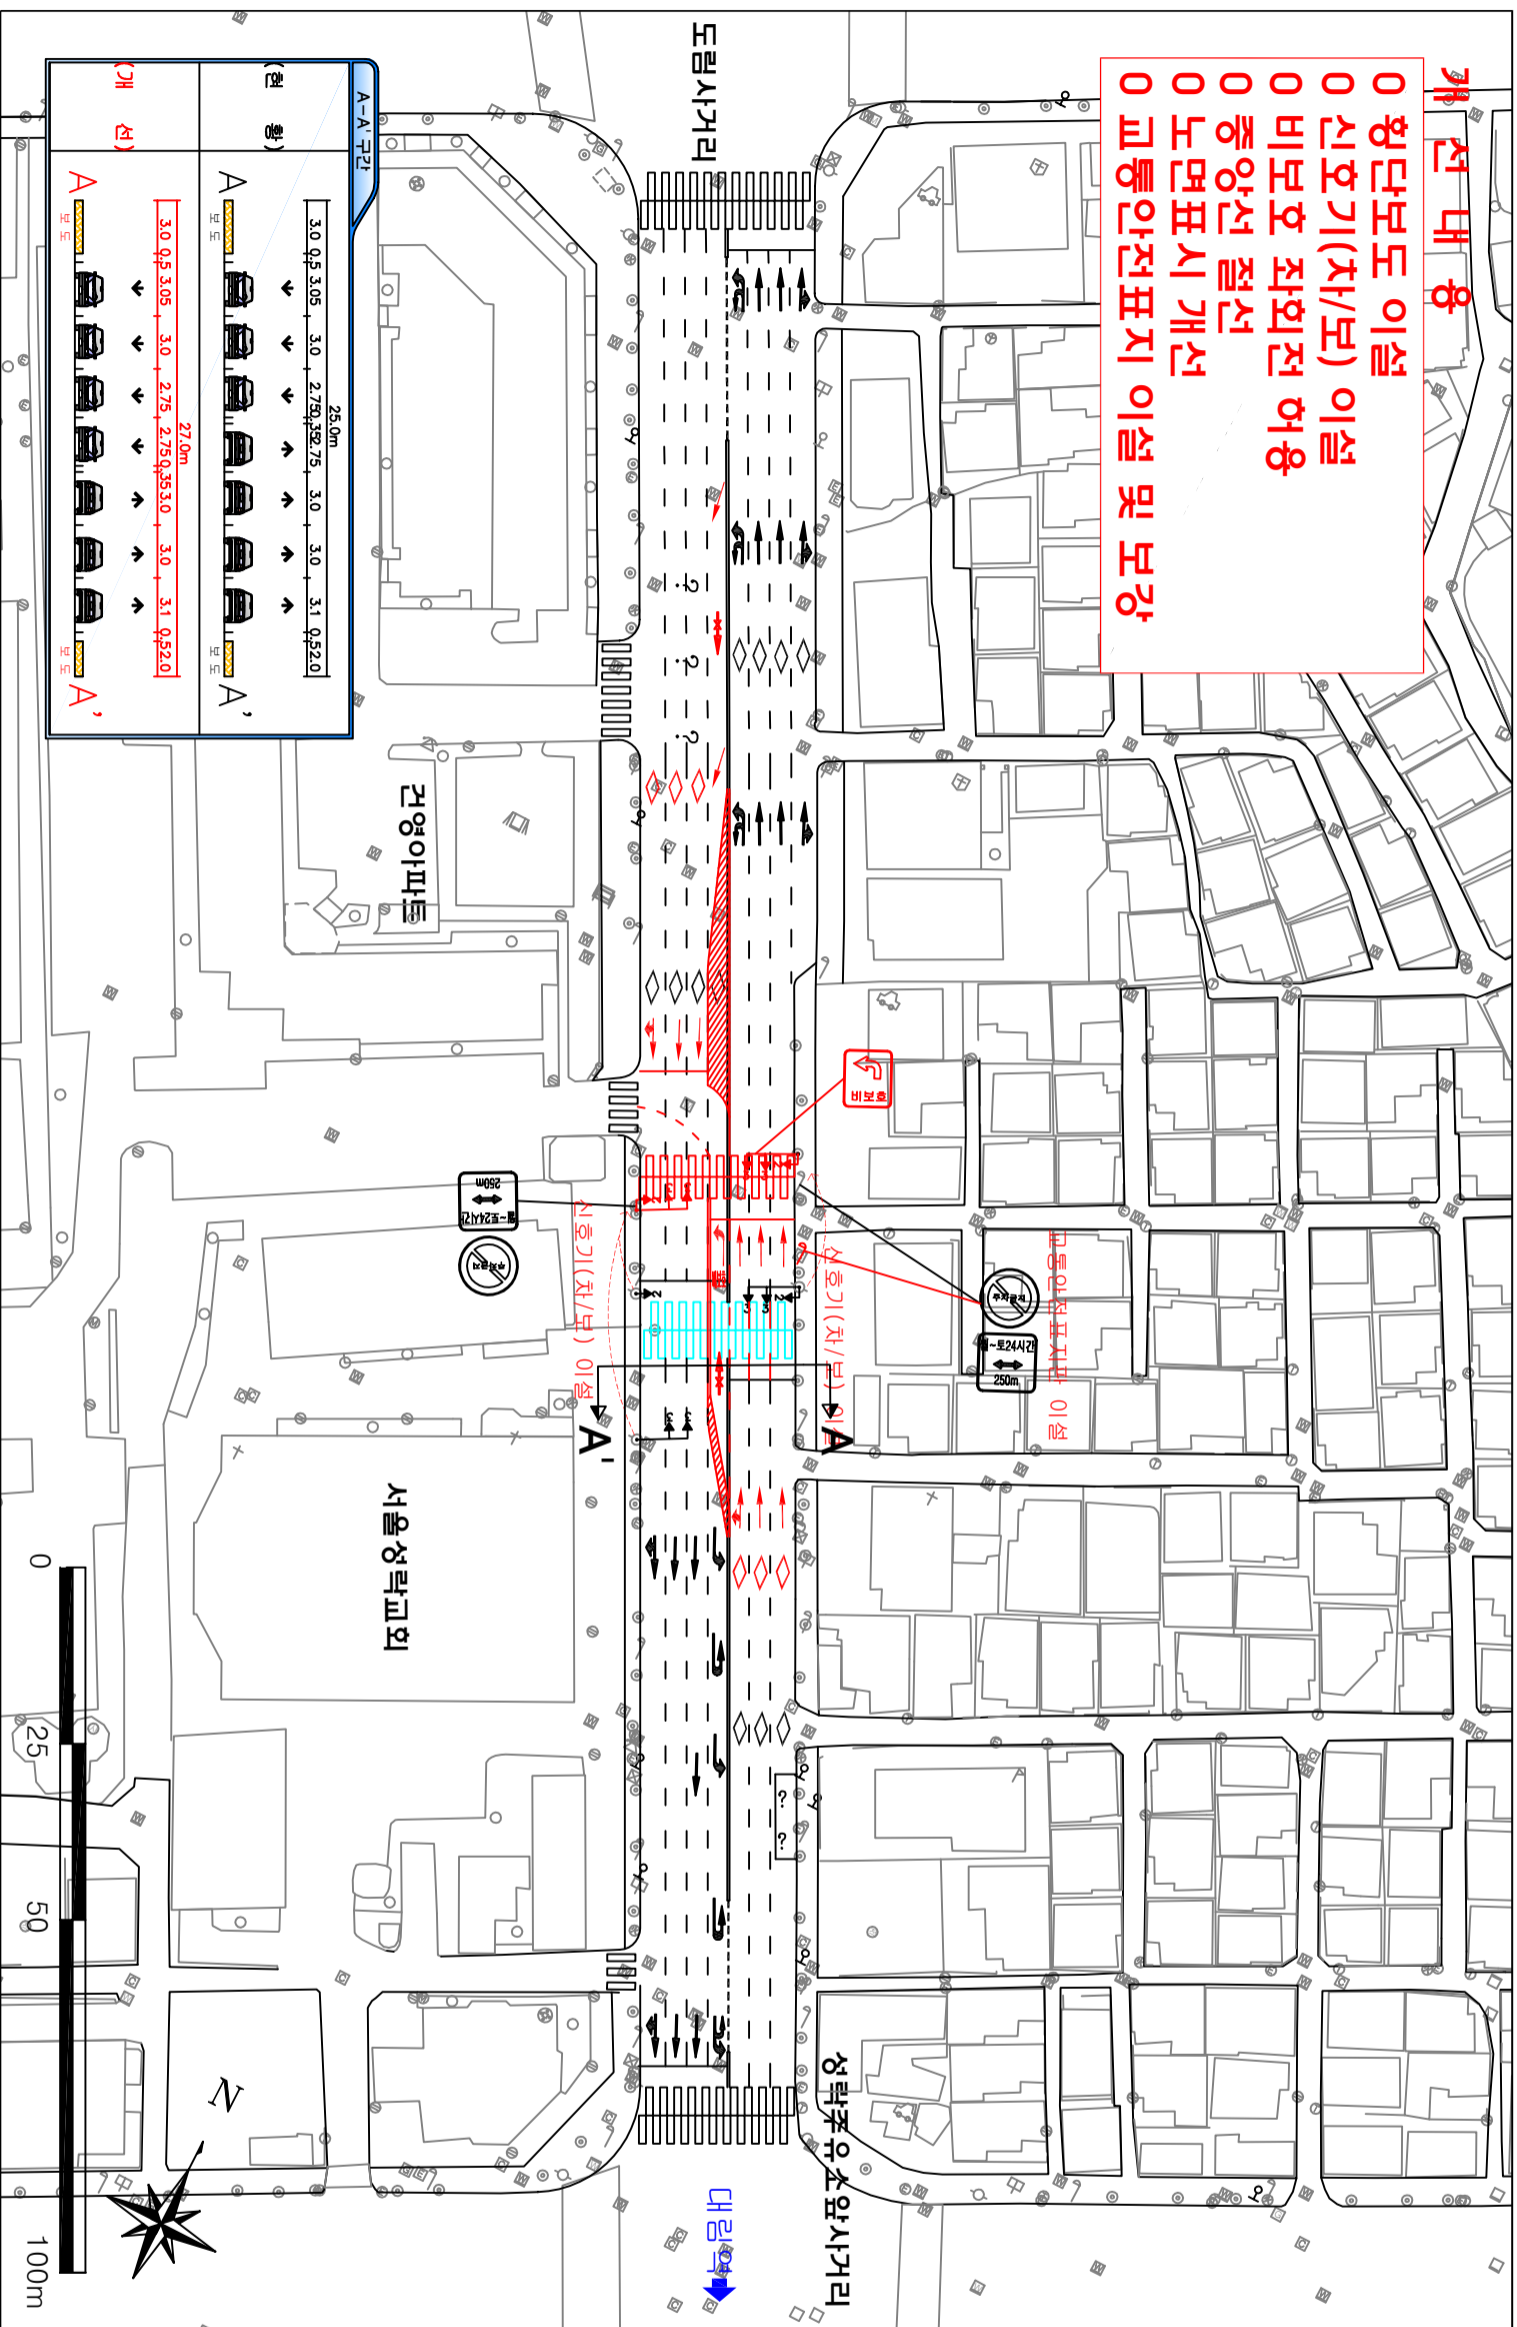

교통량 및 서비스 수준

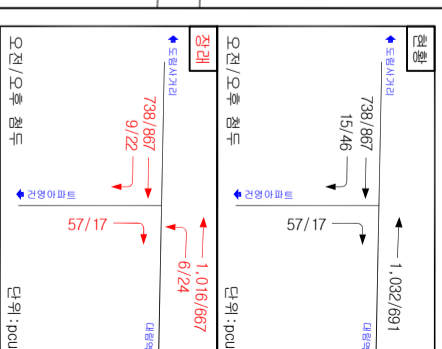


[신호현황 및 개선]

구분	Φ 1	Φ 2	Φ 3	Φ 4	주기(초)
현황	100	40	-	-	140
장래	100	40	-	-	140

[서비스 수준]

구분	평균 체이저체	LOS
원형	7.8	A
장래	7.9	A

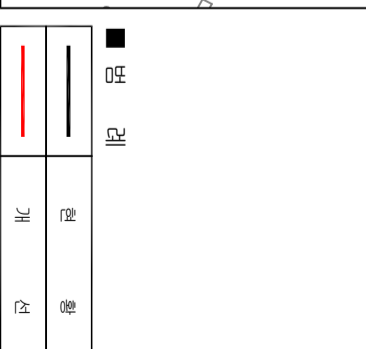

서울특별시

작성일자

작성인

작성부서

작성번호

일지

작성사유

표준역선

축척

CAD파일명

도면명

도면번호

일련번호

메