



개 선 도

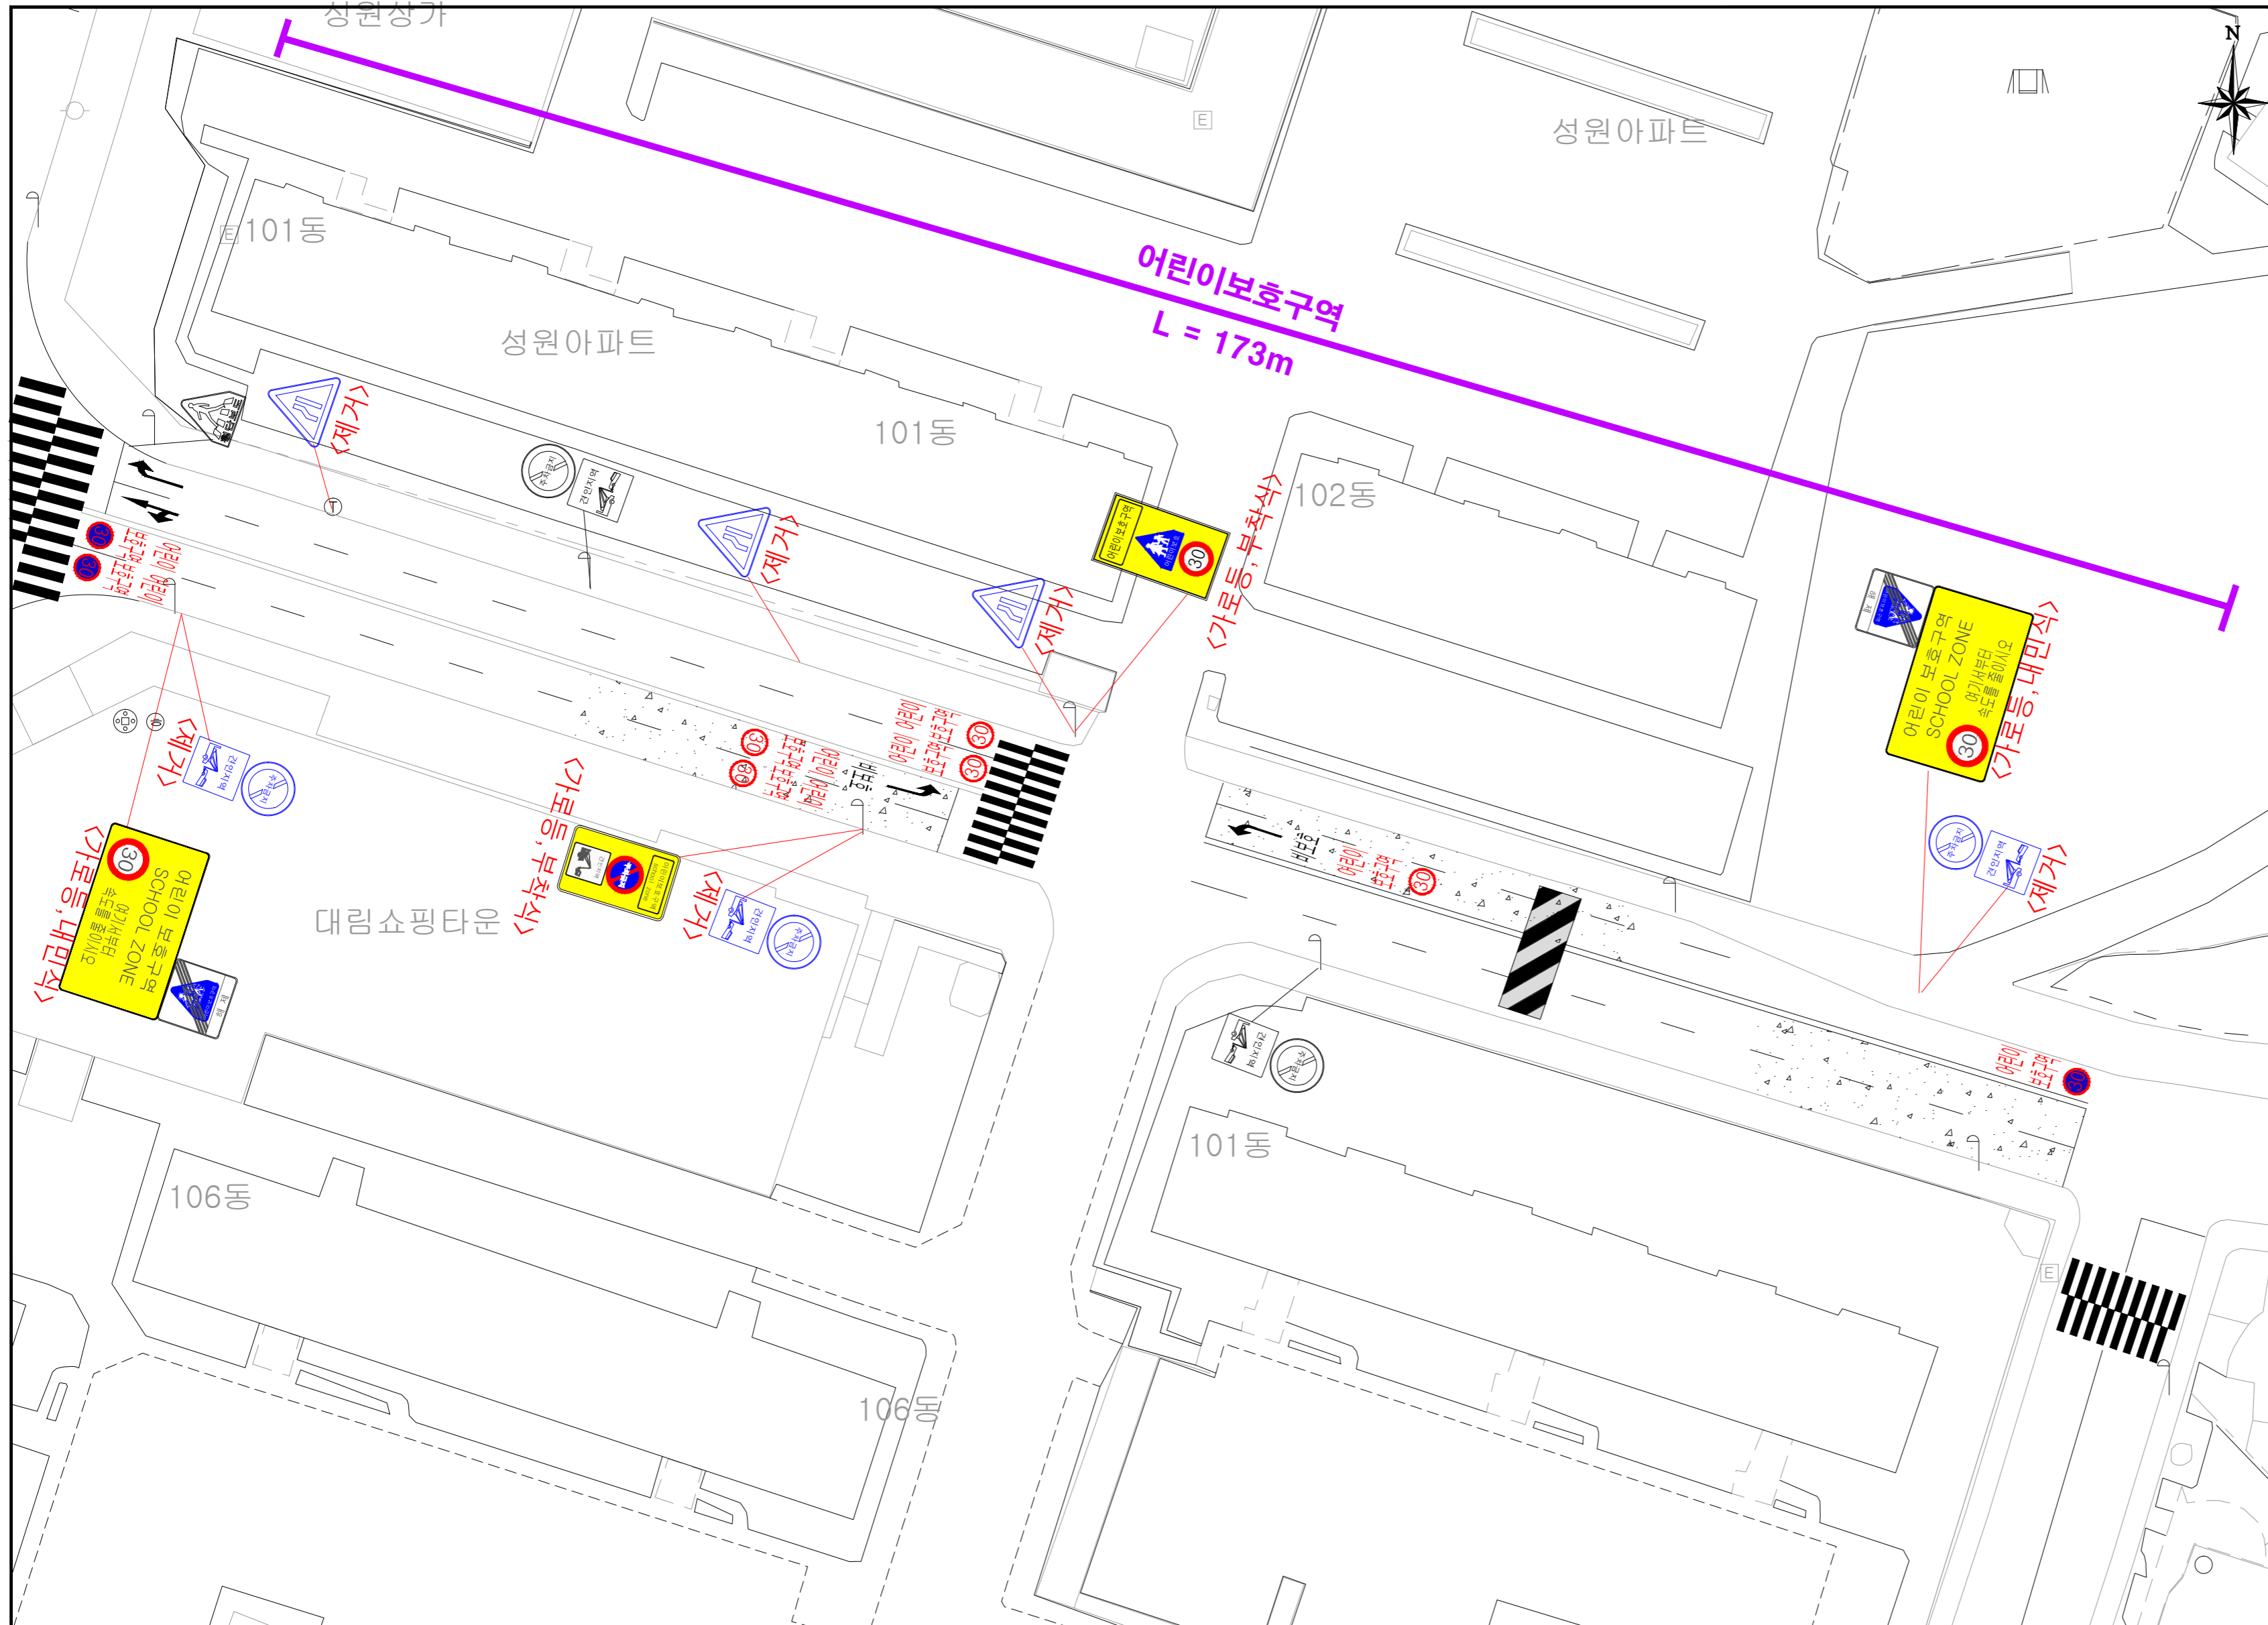

A	5.6	A'
B	5.4	B'
C	4.5	C'

구분	항목	단위	수량		
			현황	개선	제거
안전표지	<통합표지>	개	-	-	-
	<소계>	개	-	1	-
	224, 202, 415 최고속도제한, 어린이보호구역	개	-	-	-
	218, 428 주정차금지, 건인지역	개	-	-	-
	224, 324 최고속도제한, 어린이보호	개	-	2	-
도로부속물	과속방지턱	개	-	-	-
	미끄럼방지(암적색)	m ²	-	-	-
	미끄럼 방지(흑색)	m ²	-	-	-
	미끄럼 방지(황색)	m ²	-	-	-
노면표시	516, 주정차금지선	m	-	-	-
	515, 주정차금지선	m	-	-	-
	518(30)(속도제한)	개	-	8	-
	536(어린이보호구역)	개	-	8	-

구분	내용
존치	반사경
	과속방지턱
	주정차금지선
	미끄럼 방지 포장(암적색)
	어린이 보호구역 30 노면표시
신설	어린이 보호구역 30 노면표시
	차선형 테이프
	통합 표지판

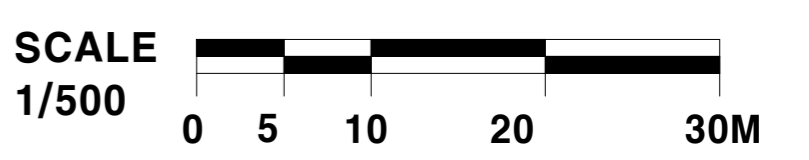

동작구	2018년 어린이보호구역 개선사업 기본 및 실시설계	구역명	설계	심사	확인	일자	축척	도면명
		신길초등학교					2018.04	1 : 500