


# 신당역 교차로 (변경)

## KEYMAP

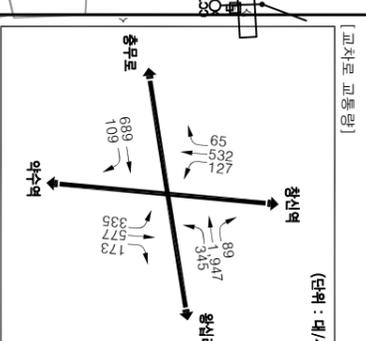

\* 교통량은 오전첨두(08:00~09:00)기준임

[신호현황]

구분	Φ 1	Φ 2	Φ 3	Φ 4	Φ 5	주기(초)
현황	←→	←→	←→	←→	←→	57s
	35	57	41	17		150
개선	←→	←→	←→	←→	←→	57s
	15	40	37	41		17
						150

\* 신호현황은 오전첨두(08:00~09:00)기준임

### [실제내용]

1. 차로운영변경: 좌회전 전용
2. 직좌 노면표시 삭제
3. 좌회전 노면표시 추가
4. 직진금지 노면표시 추가
5. 가로번호스카로 일부해제  
- L=150m
6. 신호운영 변경

