

서울특별시지방경찰청

수신 수신자 참조

(경유)

제목 2017년 제4차 교통안전시설 심의결과 통보(하달)

신복중학교앞

1. 관련근거

교통안전시설 등 설치·관리에 관한 규칙(경찰청 훈령 제701호, 2013.4.15)

2. 위와 관련, 제4차 교통안전시설 심의위원회 심의결과를 아래와 같이 통보(하달)합니다.

- 가. 일 시 : '17. 4. 28(금) 15시
- 나. 정 소 : 서울지방경찰청 제1서경마루
- 다. 참 석 자 : 교통관리과장 등 9명
- 라. 심의안건 : 23개소(76건)
- 마. 심의결과 : **【붙임】** 참조

3. 행정사항

가. 서울특별시(교통운영과장)은 교통안전시설 설치·관리 매뉴얼기준에 따라 2개월 이내에 설치하여 주시되, 현장여건에 맞지 않아 설계를 변경해야 하는 경우에는 반드시 우리청과 사전 협의 후 시행하여 주시고, 시공 전에 실시설계도를 우리청으로 송부 바랍니다.

※ 특히, 신호제어기를 설치 할 경우 우리청(신호운영실)과 신호연동화 문제 등을 사전 협의 요망

나. 해당 자치구에서는 횡단보도 설치시 보도턱 낮춤 등 토목 공사를 교통안전 시설 설치공사와 병행할 수 있도록 공사일정을 서울시와 협의하고

다. 각 원인자는 교통안전시설 설치공시시 공사일정 등을 서울시(교통운영과 전화 2133-2498) 및 자치구(해당 부서)와 별도 협의 바랍니다.

라. 각 설치권자는 설치공사 시행시 도로교통법 제69조(도로공사 신고 및 안전 조치 등) 제1항 내지 제3항에 의거, 관할 경찰서장에게 사전 신고하여 주시고, 준공 후

해당 경찰서(교통과 교통시설반)에 등보 바랍니다.

마. 관할 경찰서장(교통과장)은 교통안전시설의 개선 설치와 관련하여 주민에 대한 사전 홍보 및 공사 중 교통처리에 만전을 기하기 바랍니다.

- 붙임 : 1. 교통안전시설 심의위원회 개최결과 작성대장 1부,
- 2. 제3차 교통안전시설 심의결과 및 의견 1부, 끝.

서울특별시지방경찰청장



수신자 시흥중로경찰서장(교통과장), 서울중부경찰서장(교통과장), 서울검동경찰서장(교통과장), 서울강동경찰서장(경비교통과장), 서울광진경찰서장(경비교통과장), 서울중남경찰서장(경비교통과장), 서울서초경찰서장(교통과장), 서울마포경찰서장(교통과장), 서울등작경찰서장(교통과장), 서울양천경찰서장(경비교통과장), 서울노원경찰서장(경비교통과장), 서울금천경찰서장(경비교통과장), 서울구로경찰서장(경비교통과장), 서울성북경찰서장(교통과장), 서울특별시(교통운영과장), 종로구청장(교통행정과장), 서울특별시종로구청장(교통행정과장), 성동구청장(교통행정과장), 강동구청장(교통행정과장), 광진구청장(교통행정과장), 중랑구청장(교통행정과장), 서초구청장(교통행정과장), 마포구청장(교통행정과장), 동작구청장(교통행정과장), 양천구청장(교통행정과장), 금천구청장(교통행정과장), 노원구청장(교통행정과장), 구로구청장(교통행정과장), 성북구청장(교통행정과장), 서울특별시상(차선거정책과장), 상호1차주택재건축조합, KCC건설 대표, 돈암 - 정릉구역 재개발정비사업조합, 관악구청장(도목과장)

행정주사모 김금진 경감 신경순 경정 이용관 교통관리과장 전결 05/04
한창훈


협조자

시행 교통관리과-11905 (2017.05.04.) 접수 교통운영과-8731 (2017.5.6.)
 우 03169 서울특별시 종로구 사직로8길 31. (내자동, 서울지/ http://www.smpa.go.kr
 방경찰청)
 전화 02-700-5113 /진송 02-700-4731 / gj6224@police.go.kr / 대시민공개


'17년 제4 교통안전시설 심의결과

연번	서별	장 소	심 의 사 항	심의 결과	심의 의견	비고
19	양천	양천구 신목중학교 앞 (신목중학교(연등)앞 목동 중앙로)	1. 횡단보도 및 신호기(보) 신설 2. 안전표지 및 노면표시 개선 등	가결		

**0 횡단보도 및 신호기(보) 신설
0 기타 안전표치 및 노면표시 개선**

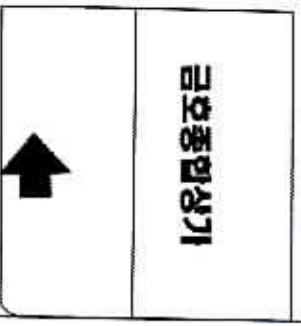

원형	φ1	φ2	φ3
개선			

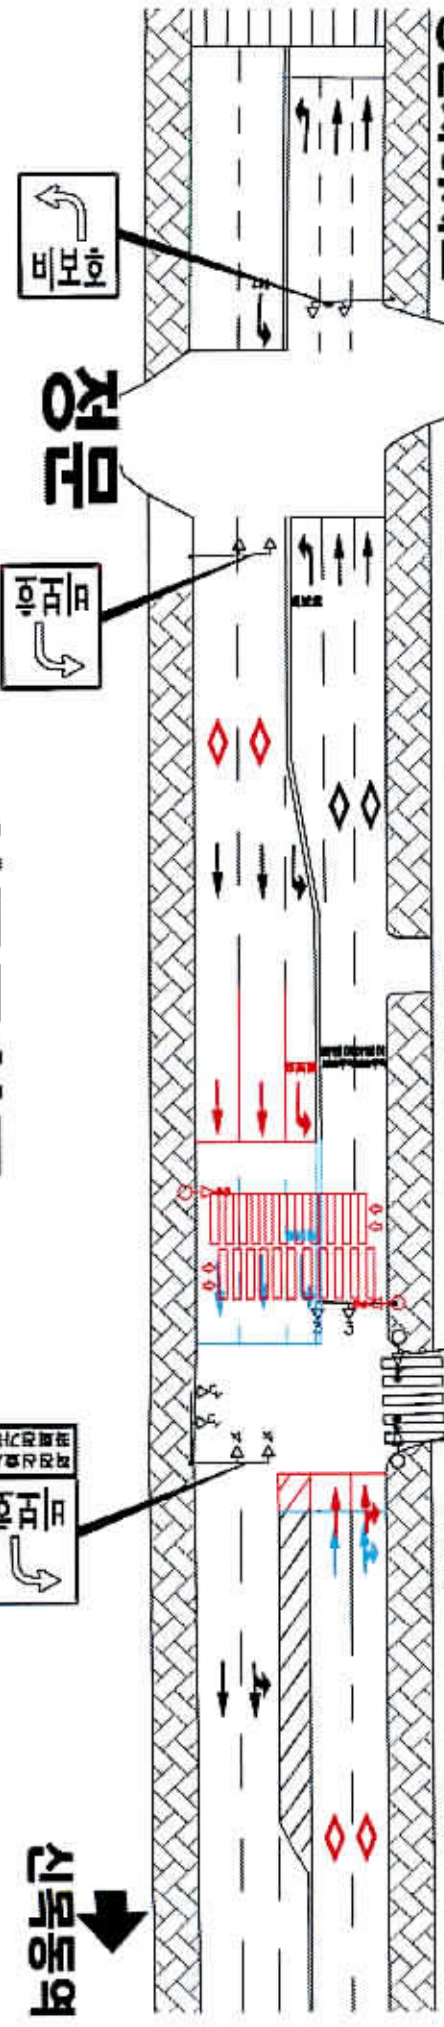

신목중학교



목2동

극동아파트




신목동역

양천구 신목중학교 앞

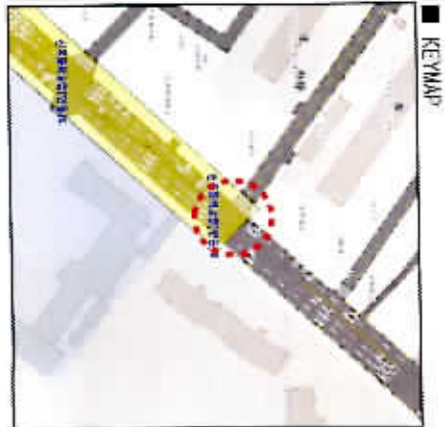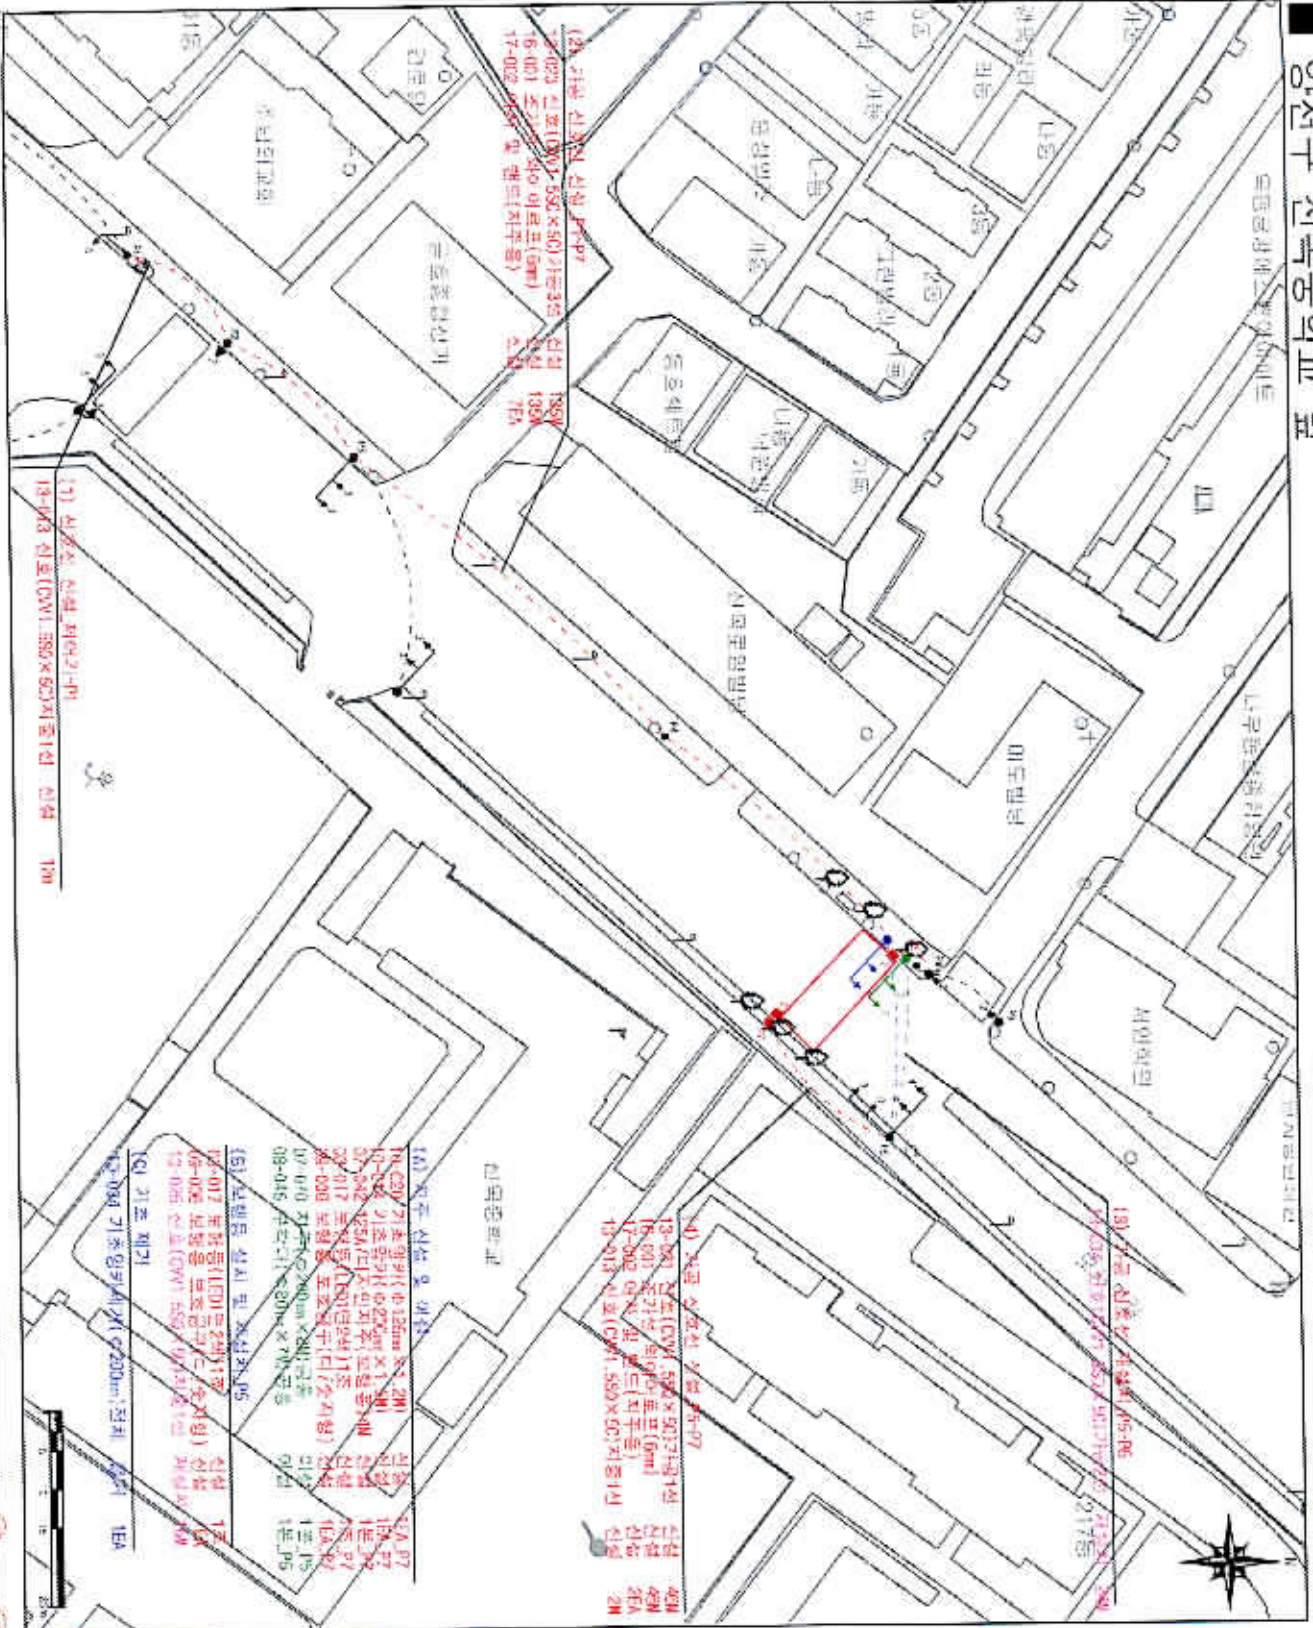

주거시형(NOTE)

 

2017년 교통신포기 신형 및 개량형서 신사업계			관할시업소	광역시업소	HEV, 0	2017.06.	신포기(보) 신형	폐차만	확적만	신부용	도면명	설시안계도
			원격서	(주)건말이앤씨				확적지	경도지	확적지	TG15M	신목중학교앞(연등)2
			시공소	홍원택(주)							축	NA: 1 / 1000
				(주)대영유엔	개량보조	원	지				호	1-1



서울특별시

신목중학교 횡단보도 신설에 따른 지장물 사진

