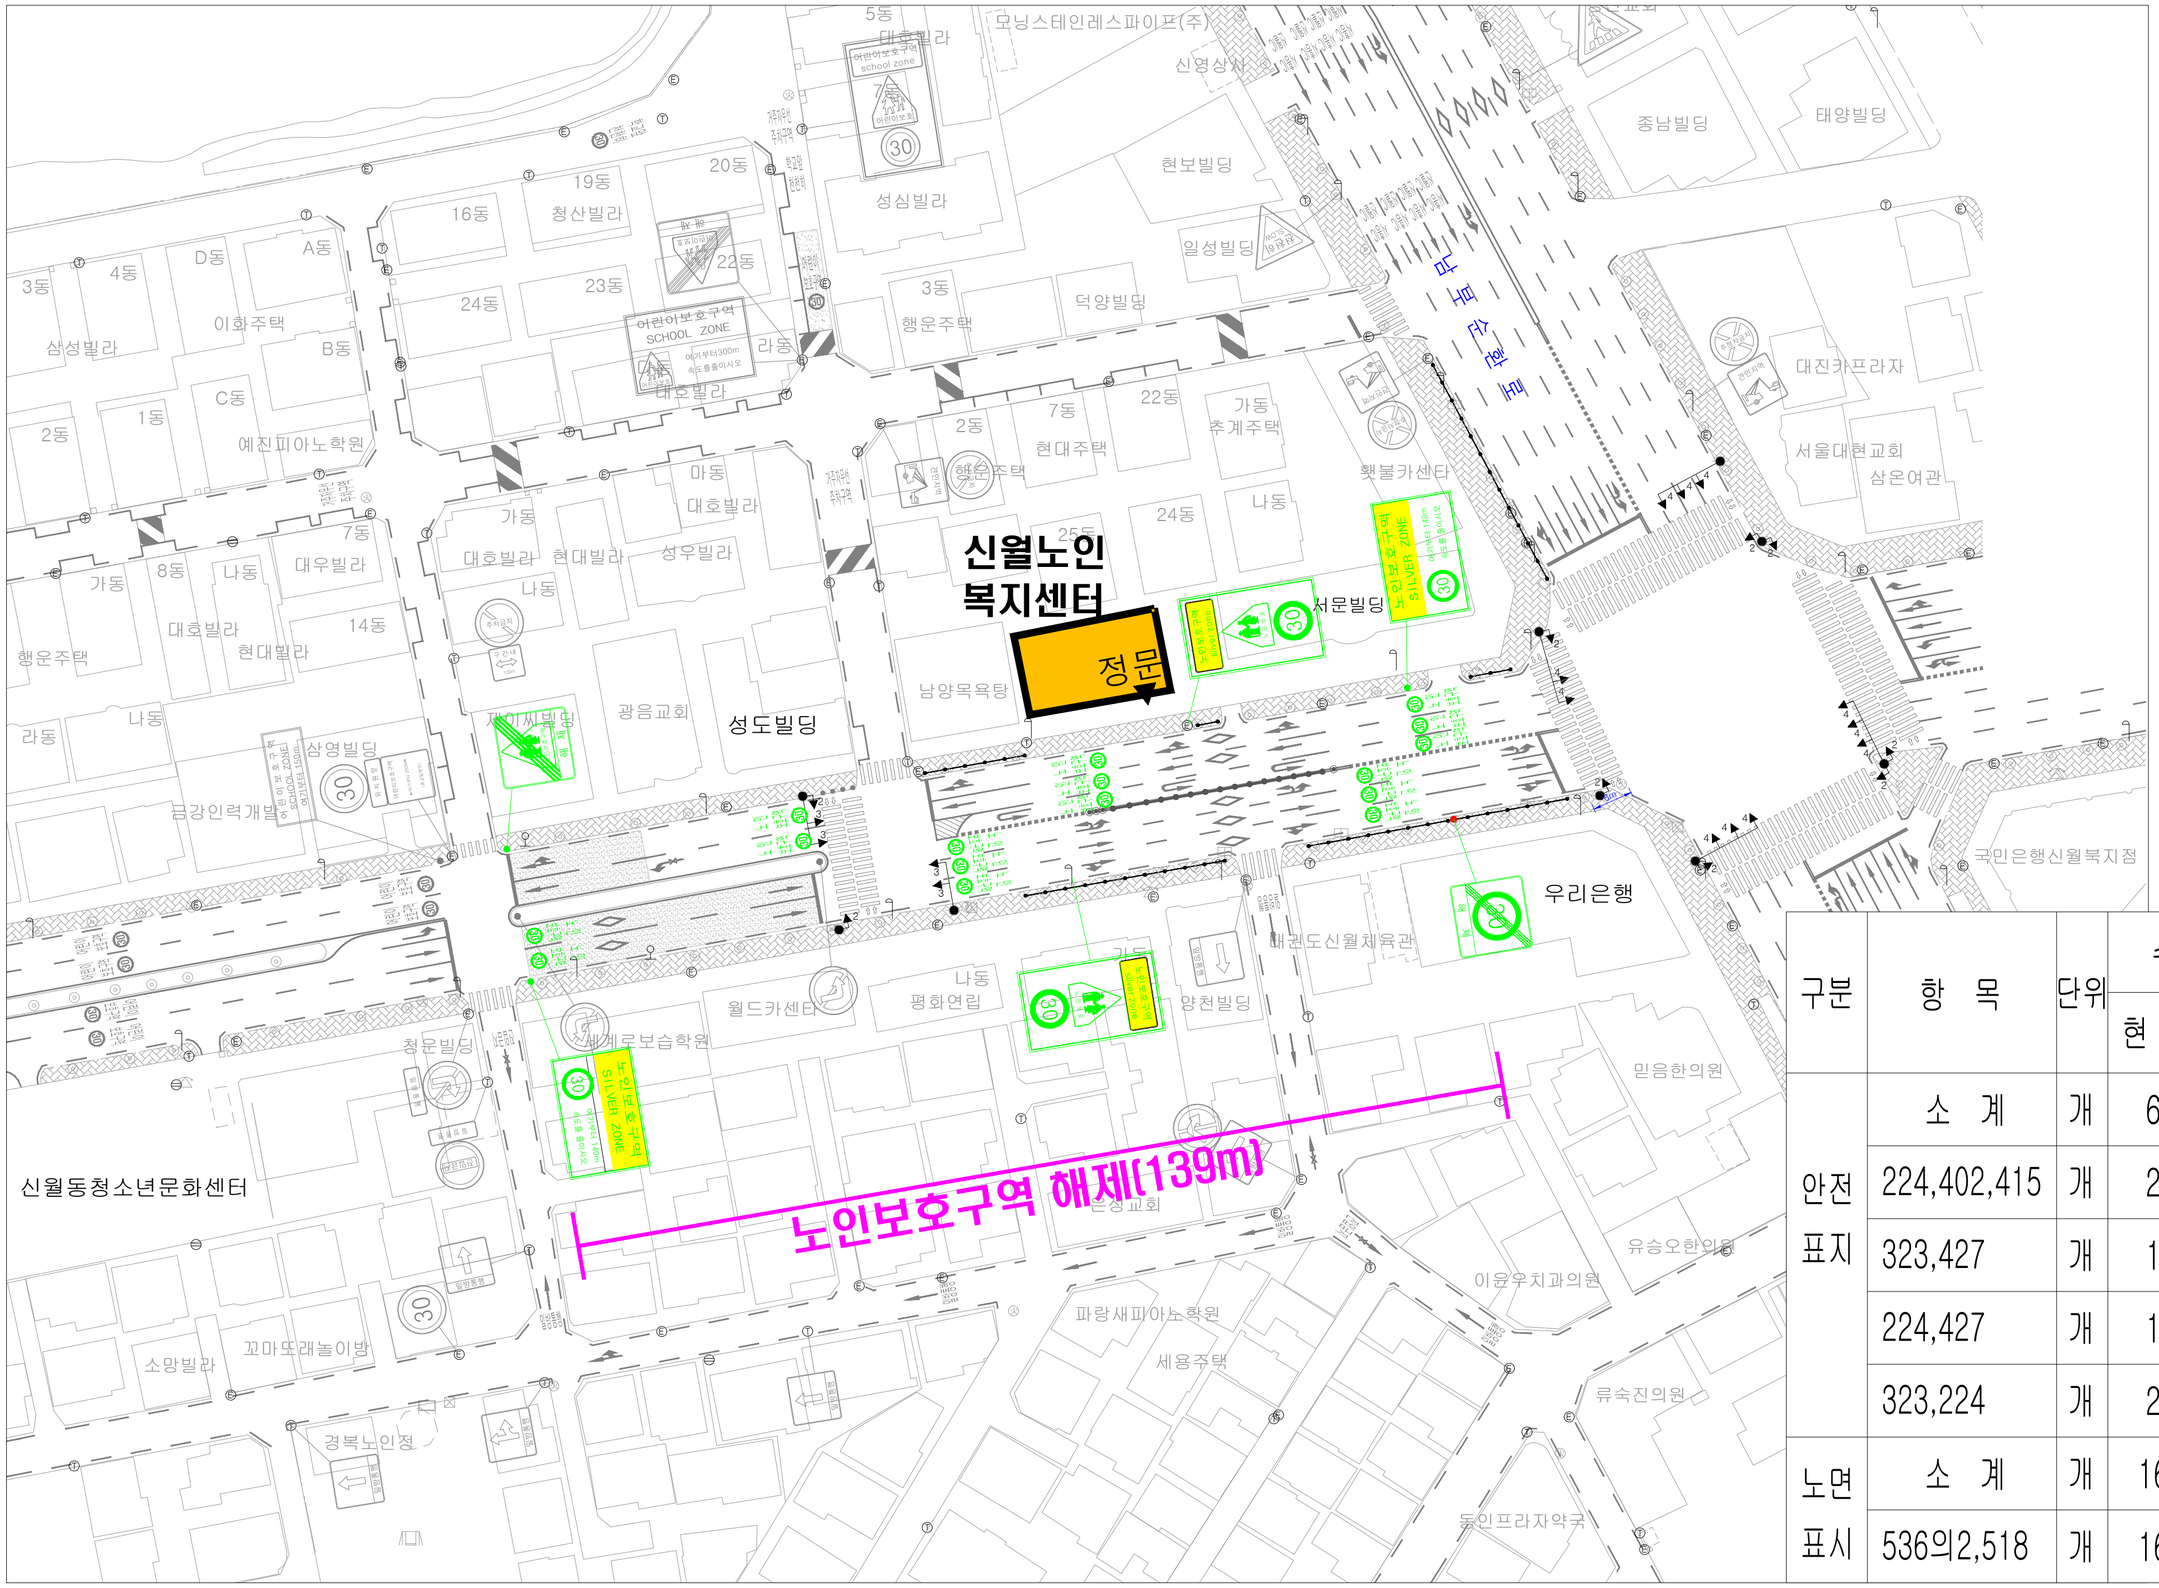

구분	항 목	단위	수 량	
			현 황	삭 제
안전표지	소 계	개	6	6
	224,402,415	개	2	2
	323,427	개	1	1
	224,427	개	1	1
	323,224	개	2	2
노면표시	소 계	개	16	16
	536의2,518	개	16	16