

서울특별시지방경찰청

수신 수신자 참조

(경유)

제목 2018년 제2차 교통안전시설 심의결과 통보(하달)

양천구 중앙로 295

1. 관련근거

교통안전시설 등 설치·관리에 관한 규칙(경찰청 훈령 제851호, 2017.10.30)

2. 위와 관련, 제2차 교통안전시설심의위원회 심의결과를 아래와 같이 통보(하달) 합니다.

- 가. 일 시 : '18. 2. 23(금) 15:00
- 나. 장 소 : 서울지방경찰청 지하어울림세미나실
- 다. 참석자 : 교통관리과장 등 9명
- 라. 심의안건 : 8개소 27건
- 마. 심의결과 : 【붙임】 참조

3. 행정사항

가. 서울특별시(교통운영과장)은 교통안전시설 설치·관리 매뉴얼 기준에 따라 2개월 이내에 설치하여 주시되, 현장여건에 맞지 않아 설계를 변경해야 하는 경우에는 반드시 우리청과 사전협의 후 시행해 주시고, 시공 전에 실시설계도를 우리 청으로 송부 바랍니다.

※ 신호제어기 설치 시 우리청(신호운영실)과 신호연동화 문제 등 사전 협의 요망

나. 해당 자치구에서는 횡단보도 설치 시 보도턱 낮춤 등 토목 공사를 교통안전시설 설치공사와 병행할 수 있도록 공사일정을 서울시와 협의하고

다. 각 원인자는 교통안전시설 설치공사 시 공사일정 등을 서울시(교통운영과 전화 2133-2498) 및 자치구(해당 부서)와 별도 협의 바랍니다.

라. 각 설치권자는 설치공사 시행 시 도로교통법 제69조(도로공사 신고 및 안전조치 등) 제1항 내지 제3항에 의거, 관할 경찰서장에게 사전 신고하여 주시고, 준공 후 해당 경찰서(교통과 교통시설반)에 통보 바랍니다.

마. 관할 경찰서장(교통과장)은 교통안전시설의 개선 설치와 관련하여 주민에 대한 사전 홍보 및 공사 중 교통처리에 만전을 기하기 바랍니다.

- 붙임 : 1. 교통안전시설 심의위원회 개최결과 작성대장 1부.
2. 제2차 교통안전시설 심의결과 및 의견 1부. 끝.

서울특별시지방경찰청장



수신자 서울금천경찰서장(경비교통과장), 서울강서경찰서장(교통과장), 서울구로경찰서장(교통과장), 서울송파경찰서장(교통과장), 서울서초경찰서장(교통과장), 서울양천경찰서장(교통과장), 서울동대문경찰서장(교통과장), 서울특별시(교통운영과장), 금천구청장(교통행정과장), 강서구청장(교통행정과장), 구로구청장(교통행정과장), 서초구청장(교통행정과장), 양천구청장(교통행정과장), 동대문구청장(교통행정과장), 송파구청장(교통과장), 엘지사이언스파크 대표, 답십리제18구역주택재개발정비사업조합

행정주사보 김금진 경감 신경순 경정 이용관 교통관리과장 전결 03/02
신윤균

협조자

시행 교통관리과-4984 (2018.03.02.) 접수 교통운영과-3525 (2018.3.5.)
우 03169 서울특별시 종로구 사직로8길 31, (내자동, 서울지/ http://www.smpa.go.kr
방경찰청)
전화 02-700-5113 /전송 02-700-4731 / gj6224@police.go.kr / 대시민공개

교통안전시설 심의결과 및 의견 ('18년 제2차)

□ 대상 : 총 8개소(27건)


연번	경찰서	장 소	심 의 사 항	심의결과	심 의 의 건	비고
2	강 서	강서구 마곡동 727-540(엘지 사이언스파크 신축)	1. 횡단보도 신설 및 이설, 유턴폐지 (고원식교차로·횡단보도포함) 2. 교통신호기(차/보) 이설 및 자전거 전용도로 신설 3. 교차로 교통섬 제거 및 차로재구획 4. 교통안전표지 및 노면표시 개선 ※보도체배 및 도로부속물(방호울타리 등)병행 설치	가결	- 신호기에 설치된 제한속도표지판은 발광형표지판으로 설치	엘지사이언스 파크 대표
3	구 로	구로구 경인로 221 (오류 1동 주민센터 앞)	1. 횡단보도 이설 2. 교통신호기(차/보) 이설 3. 교통안전표지 및 노면표시 개선 ※보행자 방호울타리 및 가드레일 일부 제거	가결		경찰서
7	양 천	양천구 중앙로 295 앞 (신정네거리역 북측)	1. 횡단보도 신설 2. 교통신호기(차/보) 신설 3. 교통안전표지 및 노면표시 개선	가결		경찰서

양천구 우신종합동물병원 앞 교통처리계획도

0 횡단보도 신설
0 신호기(차/보) 신설
0 교통안전표지 및 노면표시 개선

$\phi 1$	$\phi 2$	150 [초]
107/31	37/31	

병상빌딩

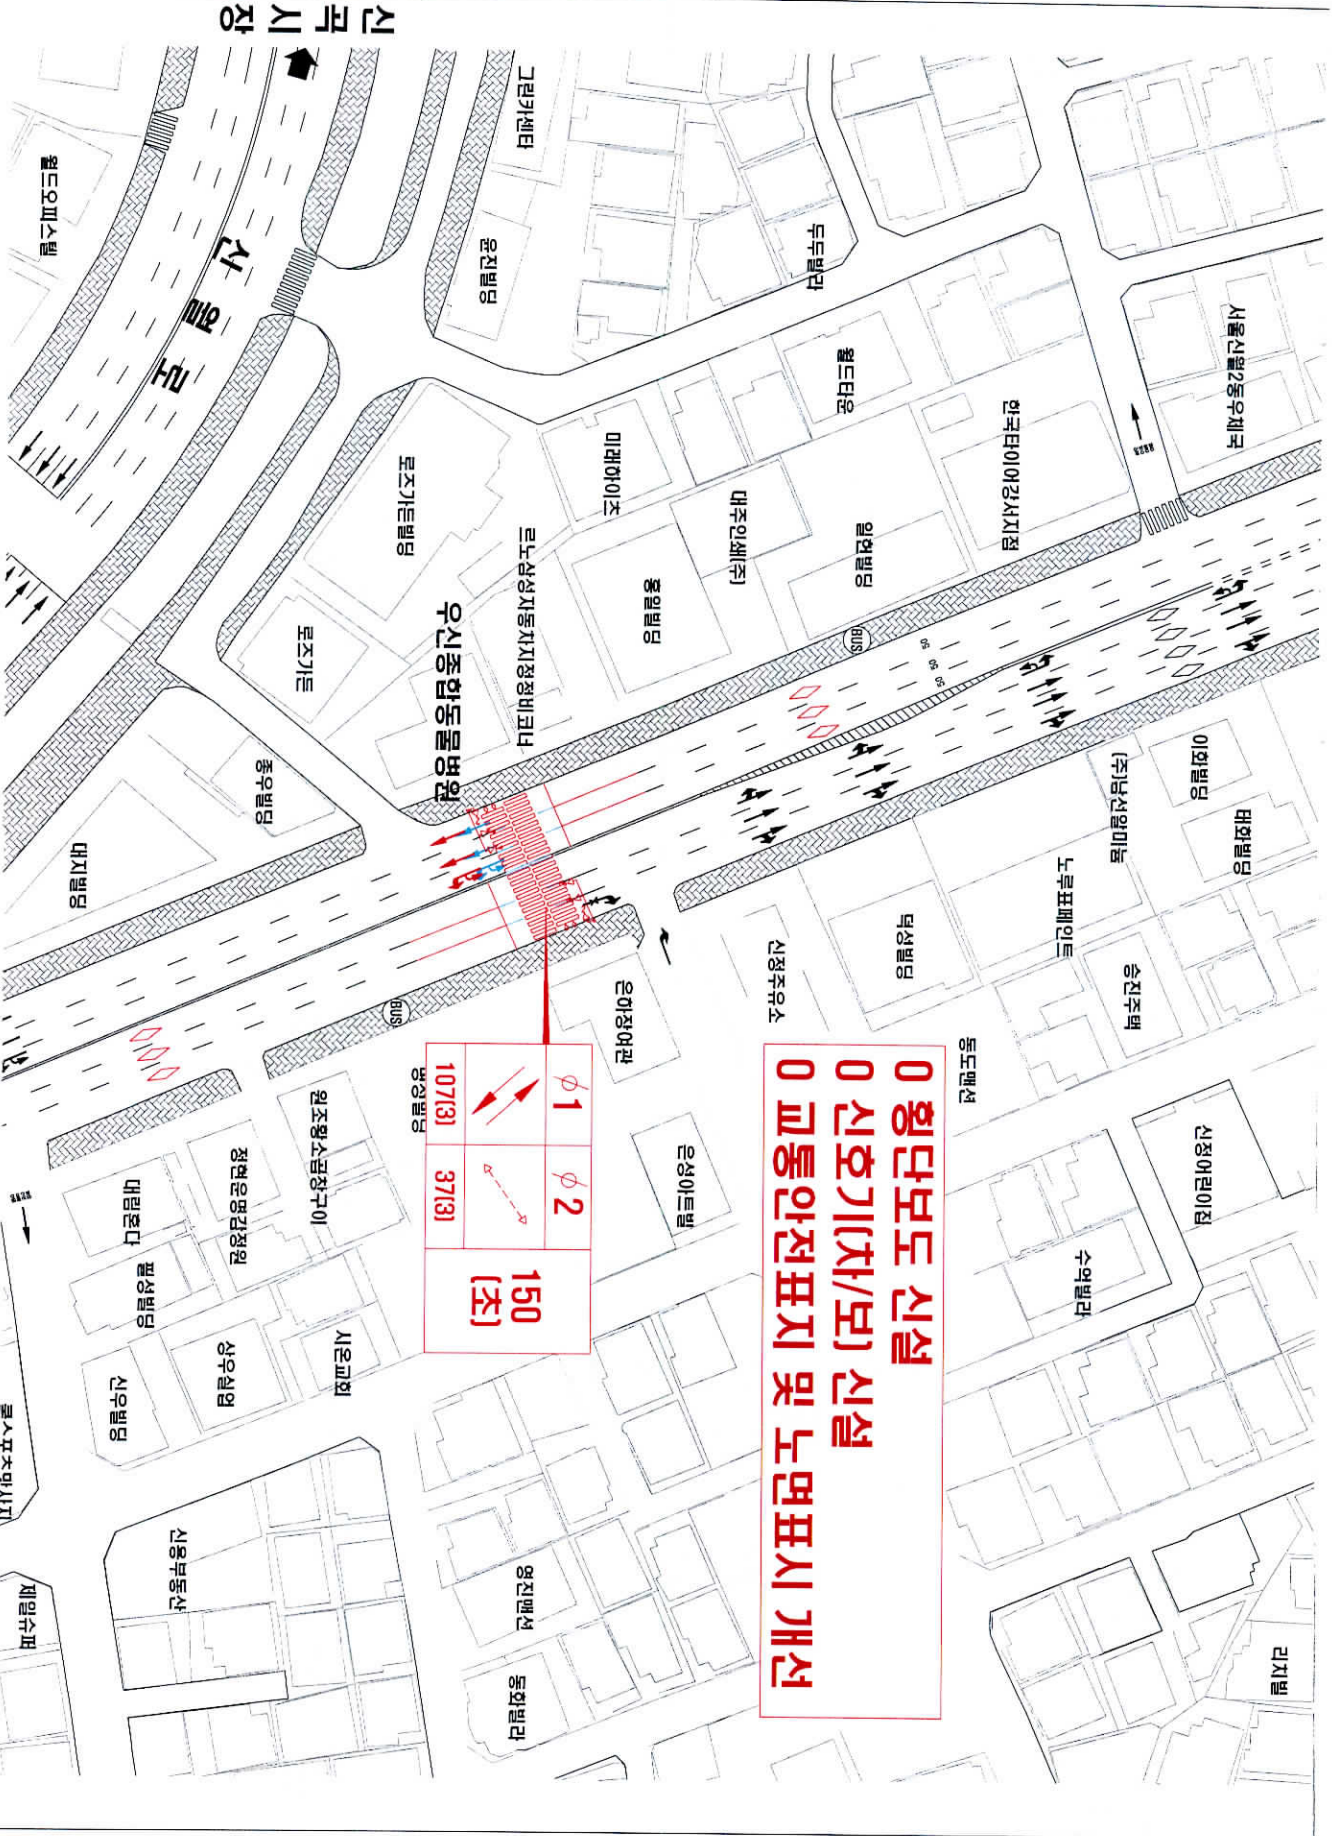

신곡시장