



노인 보호구역

현황 및 개선안도



시설명

실버스토리 (서울시 서대문구 모래내로 330)

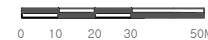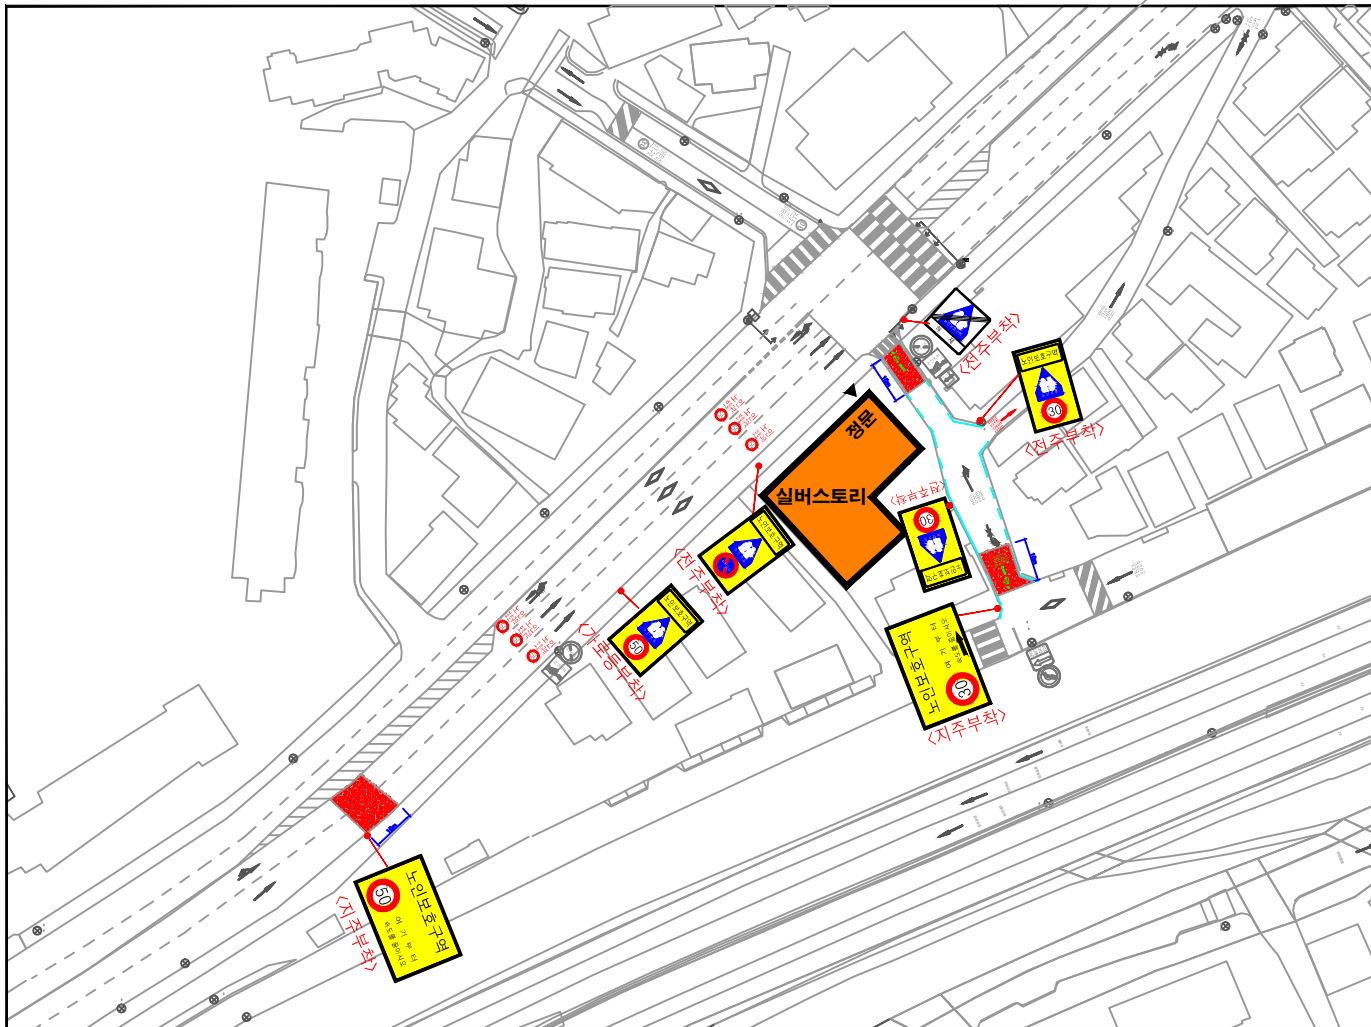

구분	- 범례 -		수량		
	현황 - 검정색		현황	개선	
	신설 - 빨강색	교체 - 하늘색		신설	교체
신호기	경보등	개소			
	신호등	개소			
안	소계	개			
	132	개			
	129	개			
	213	개			
	214	개			
	224	개			
	227	개			
	322	개			
	324	개			
	326	개			
	327	개			
	403	개			
	418	개			
427	개				
428	개				
429	개				
표	<통합표지>				
	224	개			
	402	개			
	415	개			
	224	개			
	427	개			
	323	개			
	427	개			
	219	개			
	428	개			
지	323	개			
	219	개			
	323	개			
	219	개			
	323	개			
	224	개			
	소계	개			
	518	개			
	519	개			
	520	개			
면	521	개			
	523	개			
	532	개			
	536-536-3	개			
	510-514	개			
	537-543	개			
	소계	개			
주차구획선	개				
협프	개				
블라드	개				
미고양방지표지	m				
반사경	개				

(현장조사일 : 2019년 7월)