


# 어린이 보호구역 현황 및 개선안도

시설명

아이티어린이집 (서울시 광진구 자양로23길 79)

■ 주변도로 연간 교통사고 발생현황(반경 300m내)

항목	사고(건수)	사망(명)	부상(명)
차대사람	6	0	7
차대차	28	0	45
차량단속	0	0	0
건널목	0	0	0

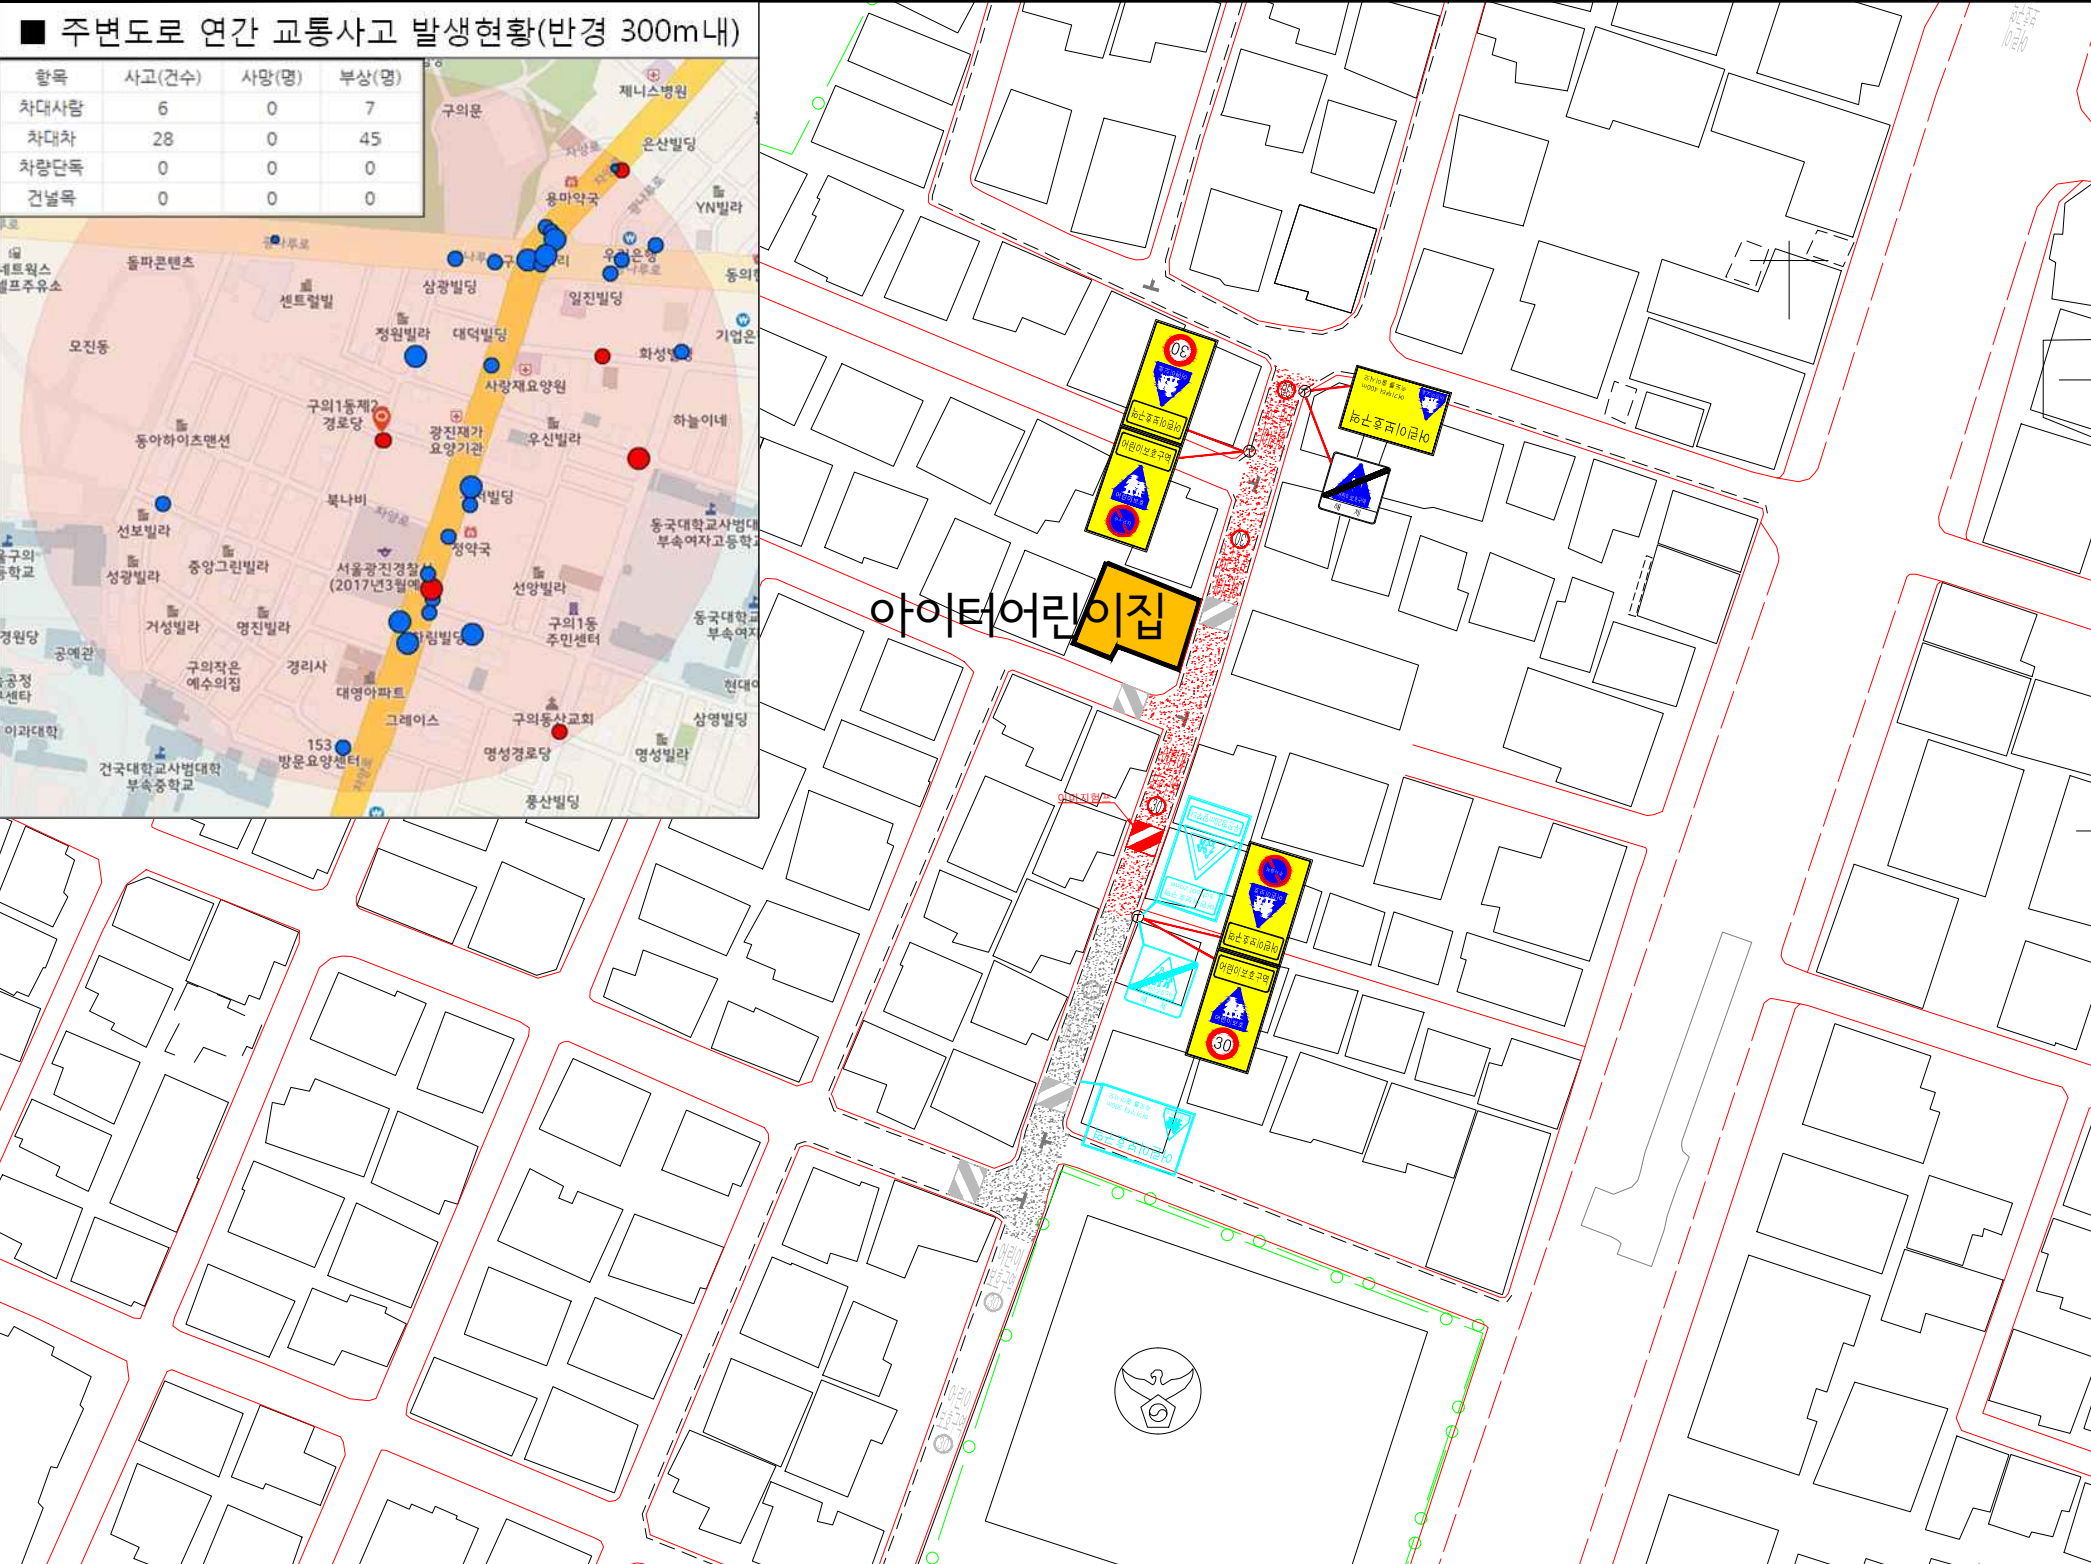

- 범례 -

현황 - 검정색	신설 - 빨강색	재도색 - 분홍색	제거 - 하늘색
----------	----------	-----------	----------



구분	항목	단위	수량		
			신설	재도색	제거
신호기	경보등	개소			
	신호등	개소			
안표	소계	개	6	-	4
	133	개			1
	213	개			
	214	개			
	218	개			
	219	개			
	226	개			
	322	개			
	325	개			
	326	개			
	327	개			
	328	개			
	401	개			1
427	개				
지표	428	개			
	429	개			
	<통합표지>				
	324.402.415	개	1		1
	324.224	개	2		
	324.219	개	2		
	324.226	개			
	324.427	개	1		1
노면표시	소계	개	6		
	518	개	3		
	519	개			
	520	개			
	521	개			
	523	개			
	532	개			
시표	536~536-3	개	3		
	510~514	개			
	516	m			
	소계	개	1		
	과속방지턱	개			
유사노면표시	이미지험프	개	1		
	방호울타리	M			
	유사노면표시	개			

(현장조사일 : 2019년 07월)