


정화사역

아파트 평면 배치도

이 시리얼

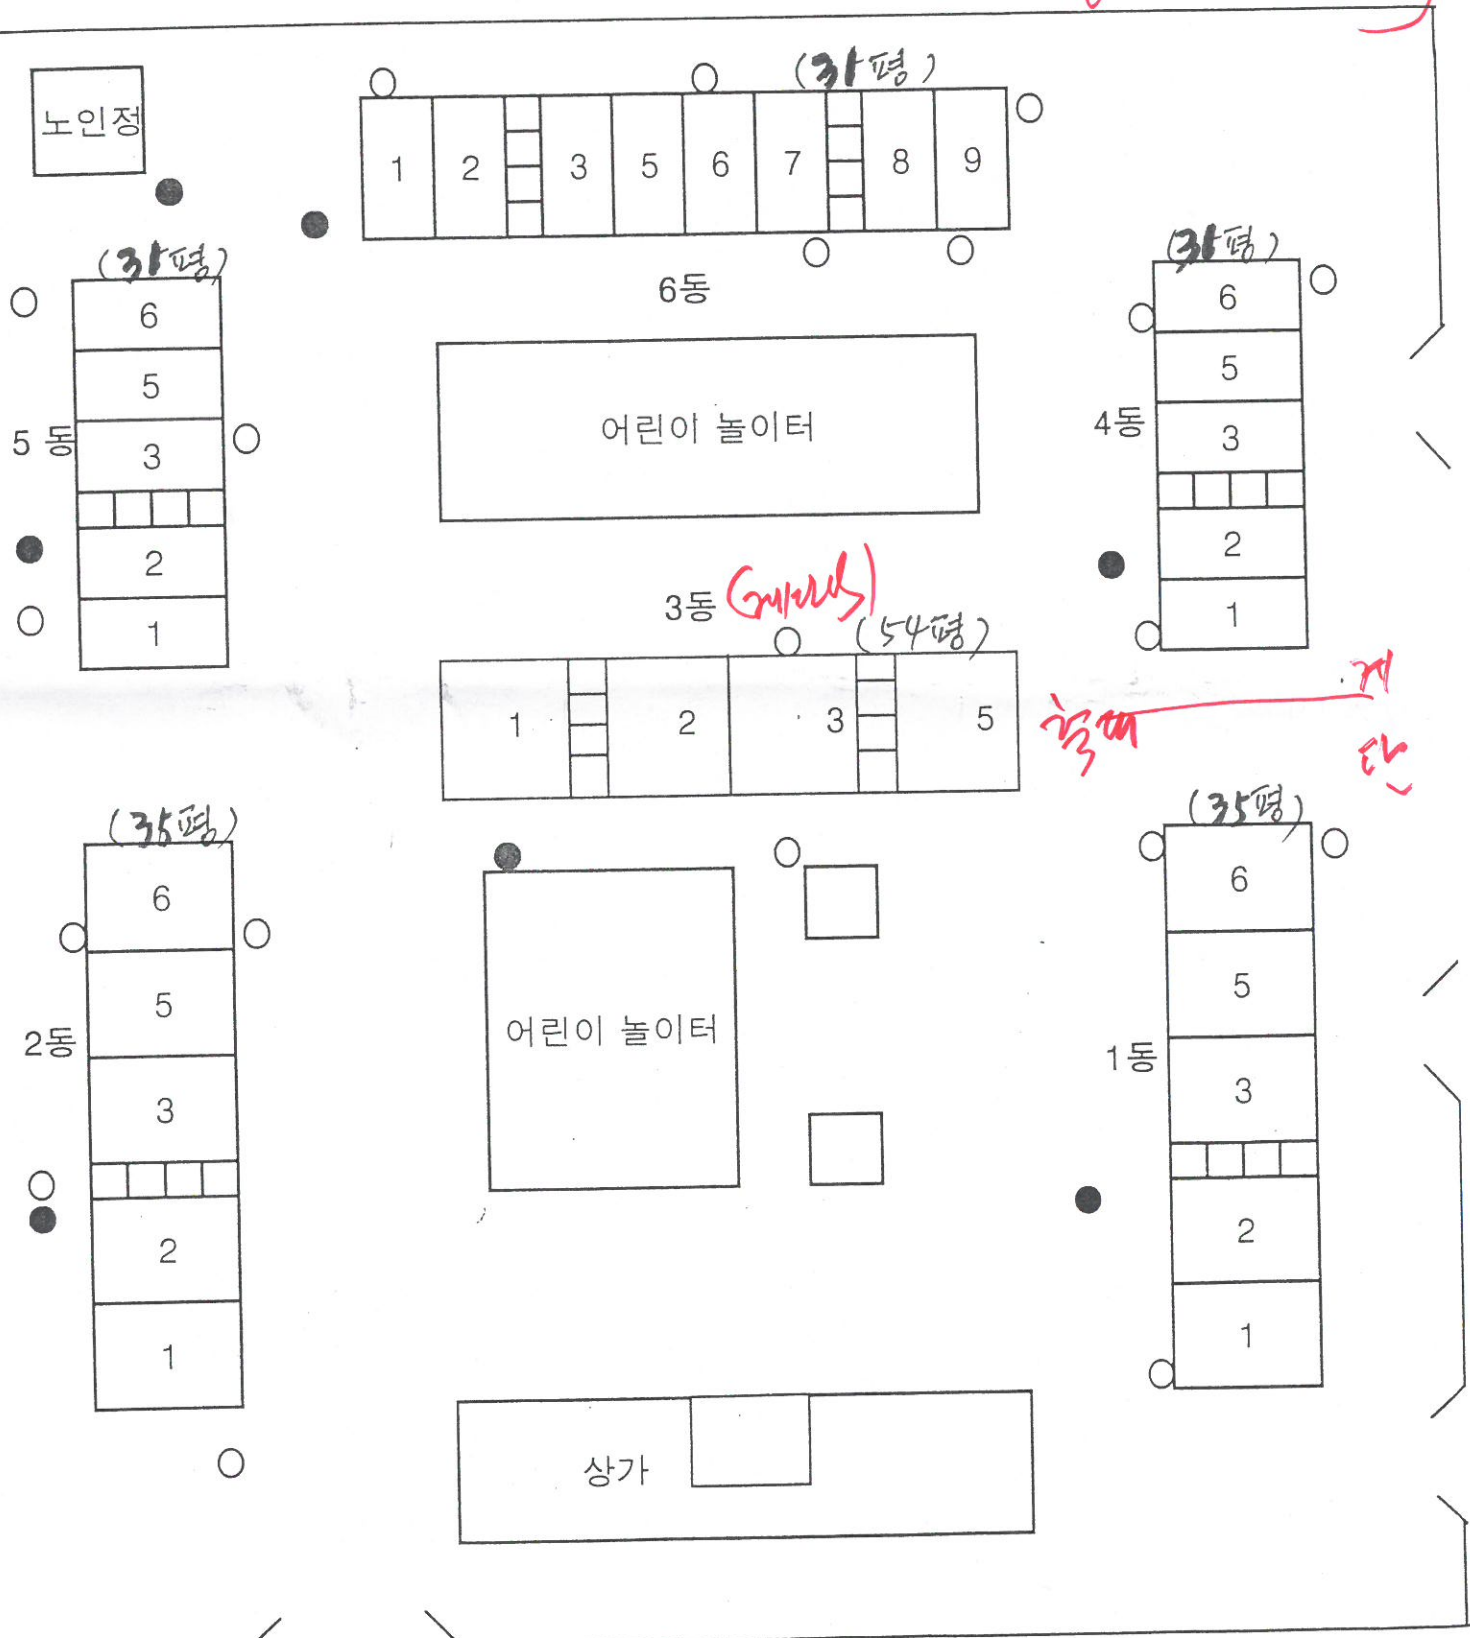

● 정화조 맨홀
○ 하수도 맨홀