


안평초등학교 주변 보도확장 계획 평면도

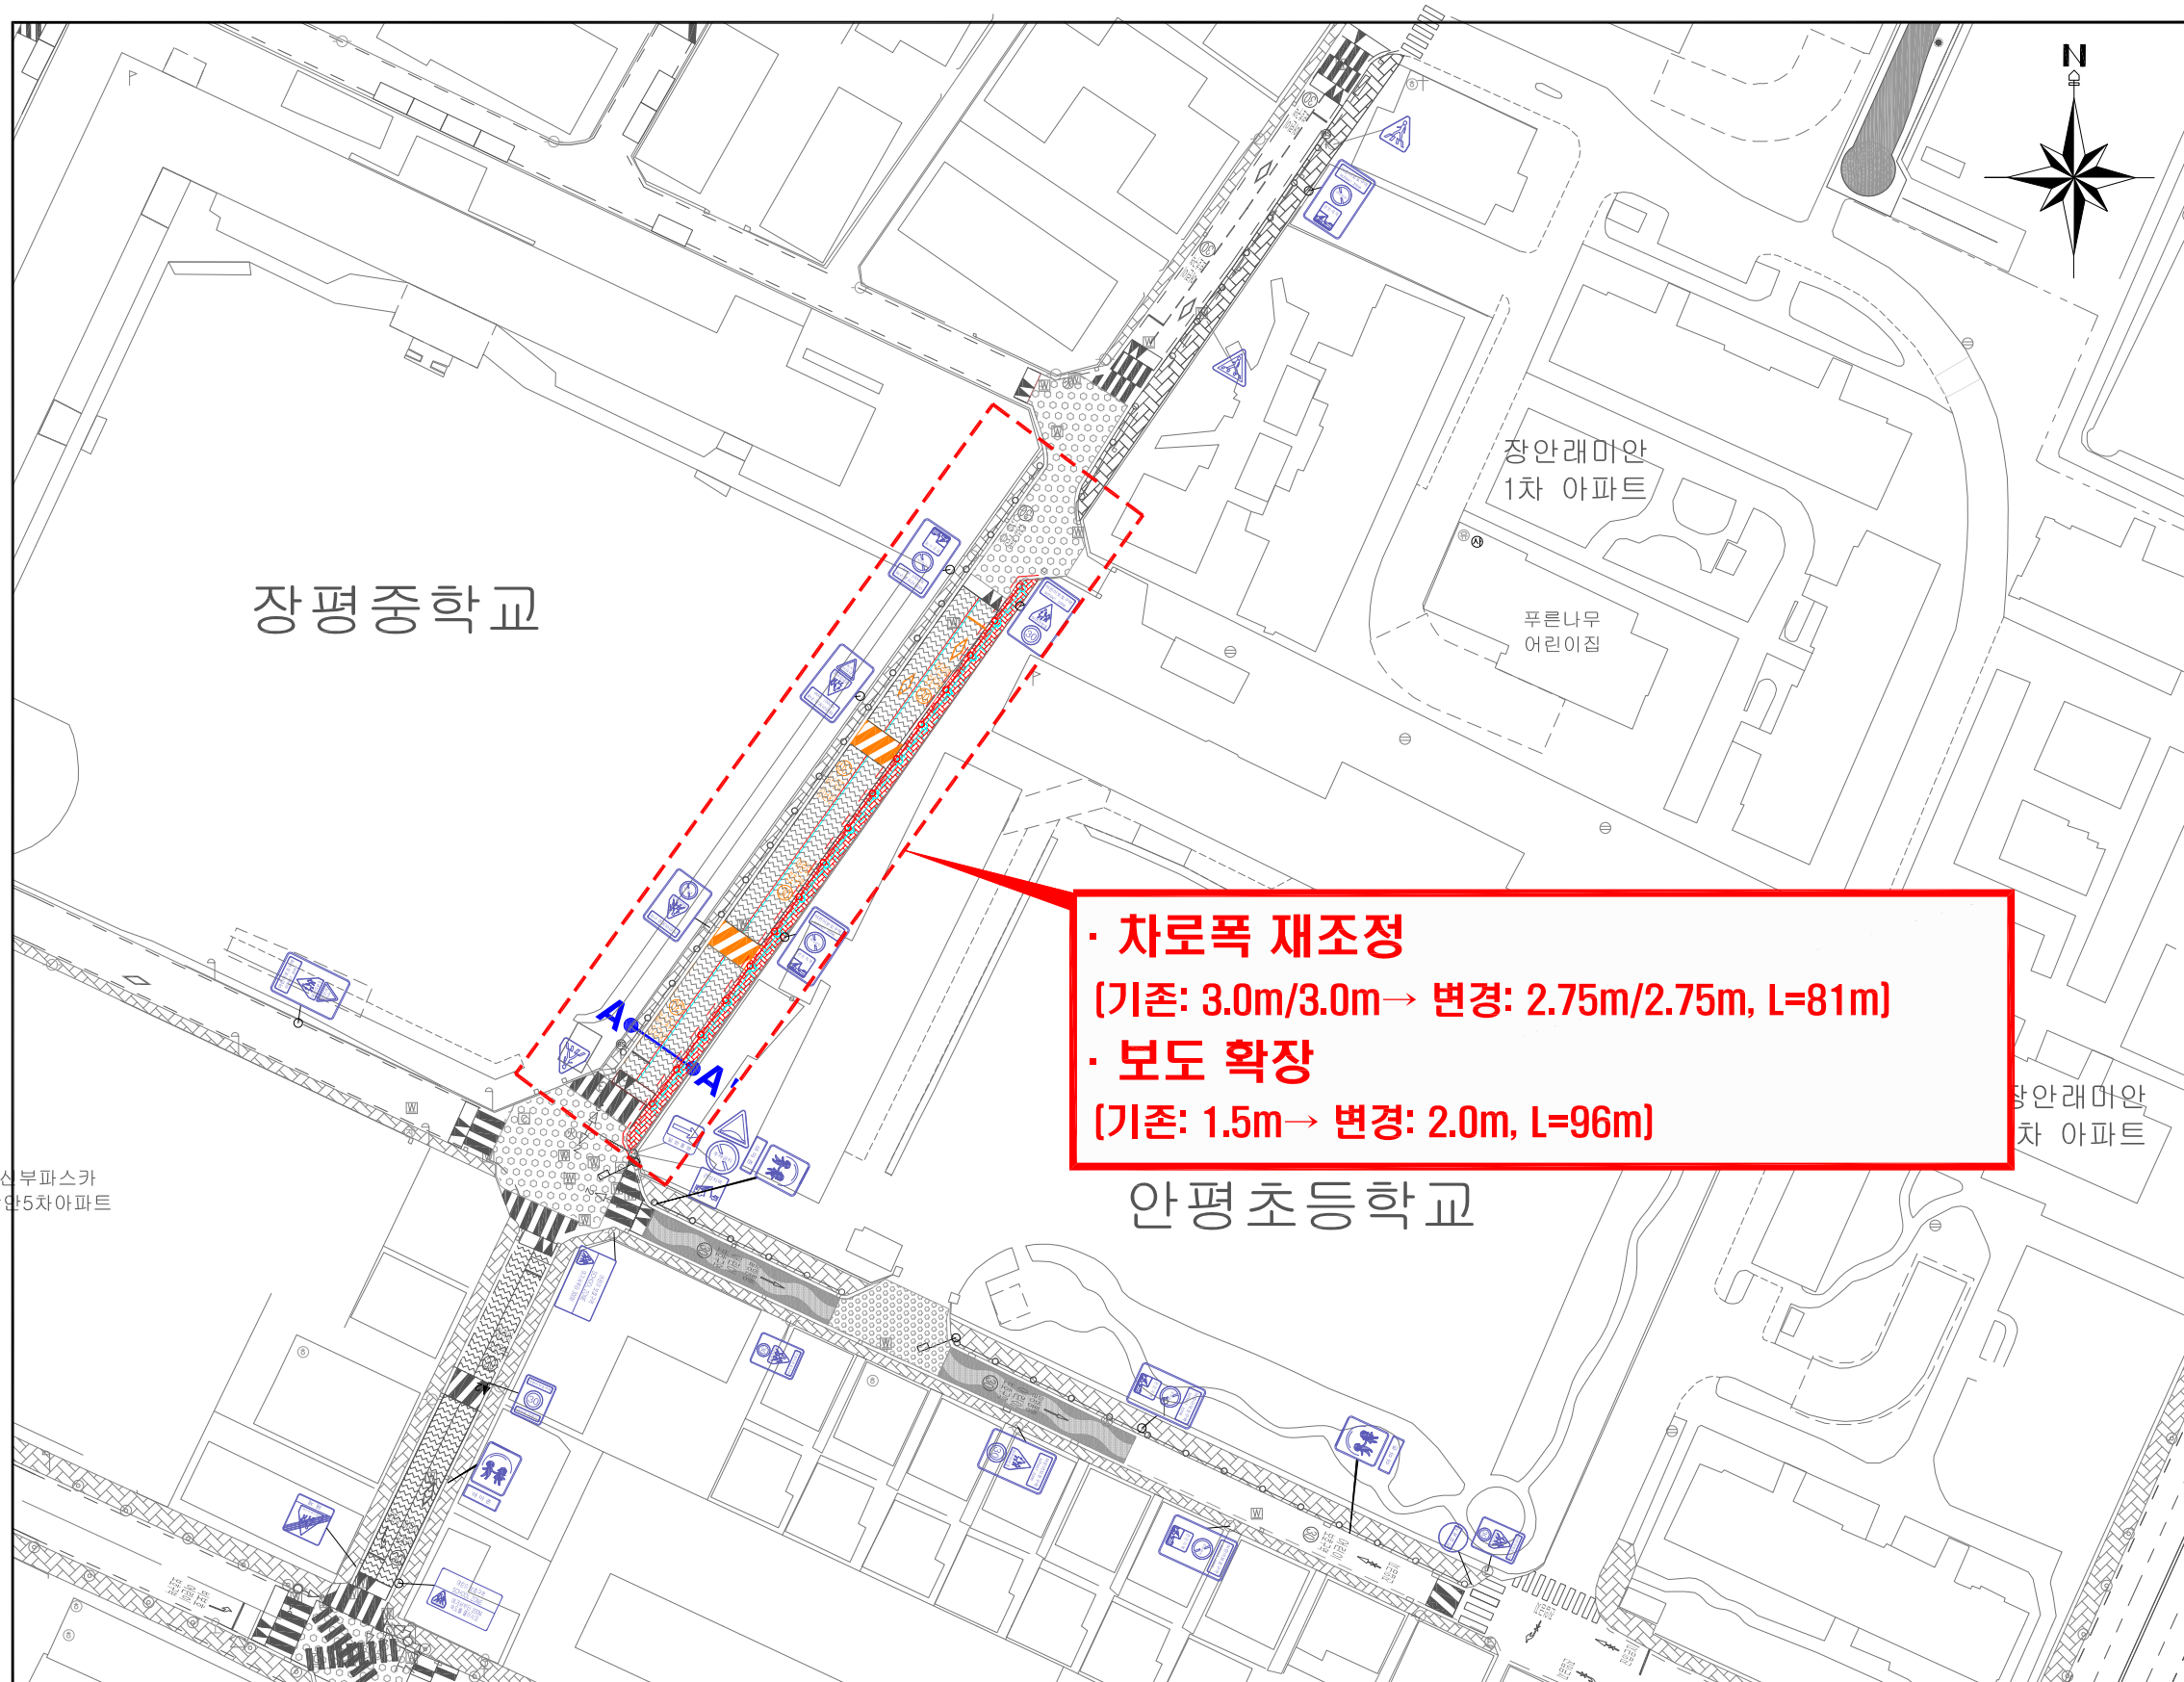


도로 단면 (단위:m)

현황	A		A'
개선	A		A'

범례

구분	내용
제거	보도포장
	보행자 방호울타리 (웬스)
교체 (재설치)	노면표시
	과속방지턱(원호형)
신설	보도포장 (신설)
	보행자 방호울타리 (웬스)

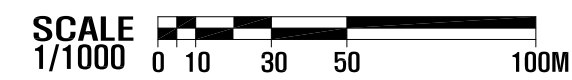

발주처	사업명	도면명	설계사	설계	검토	일자	축척	일련번호
동대문구	안평초등학교 주변 보도확장 사업	종합 계획 평면도				2018.07	A1 : 1/1,000 A3 : 1/2,000	00