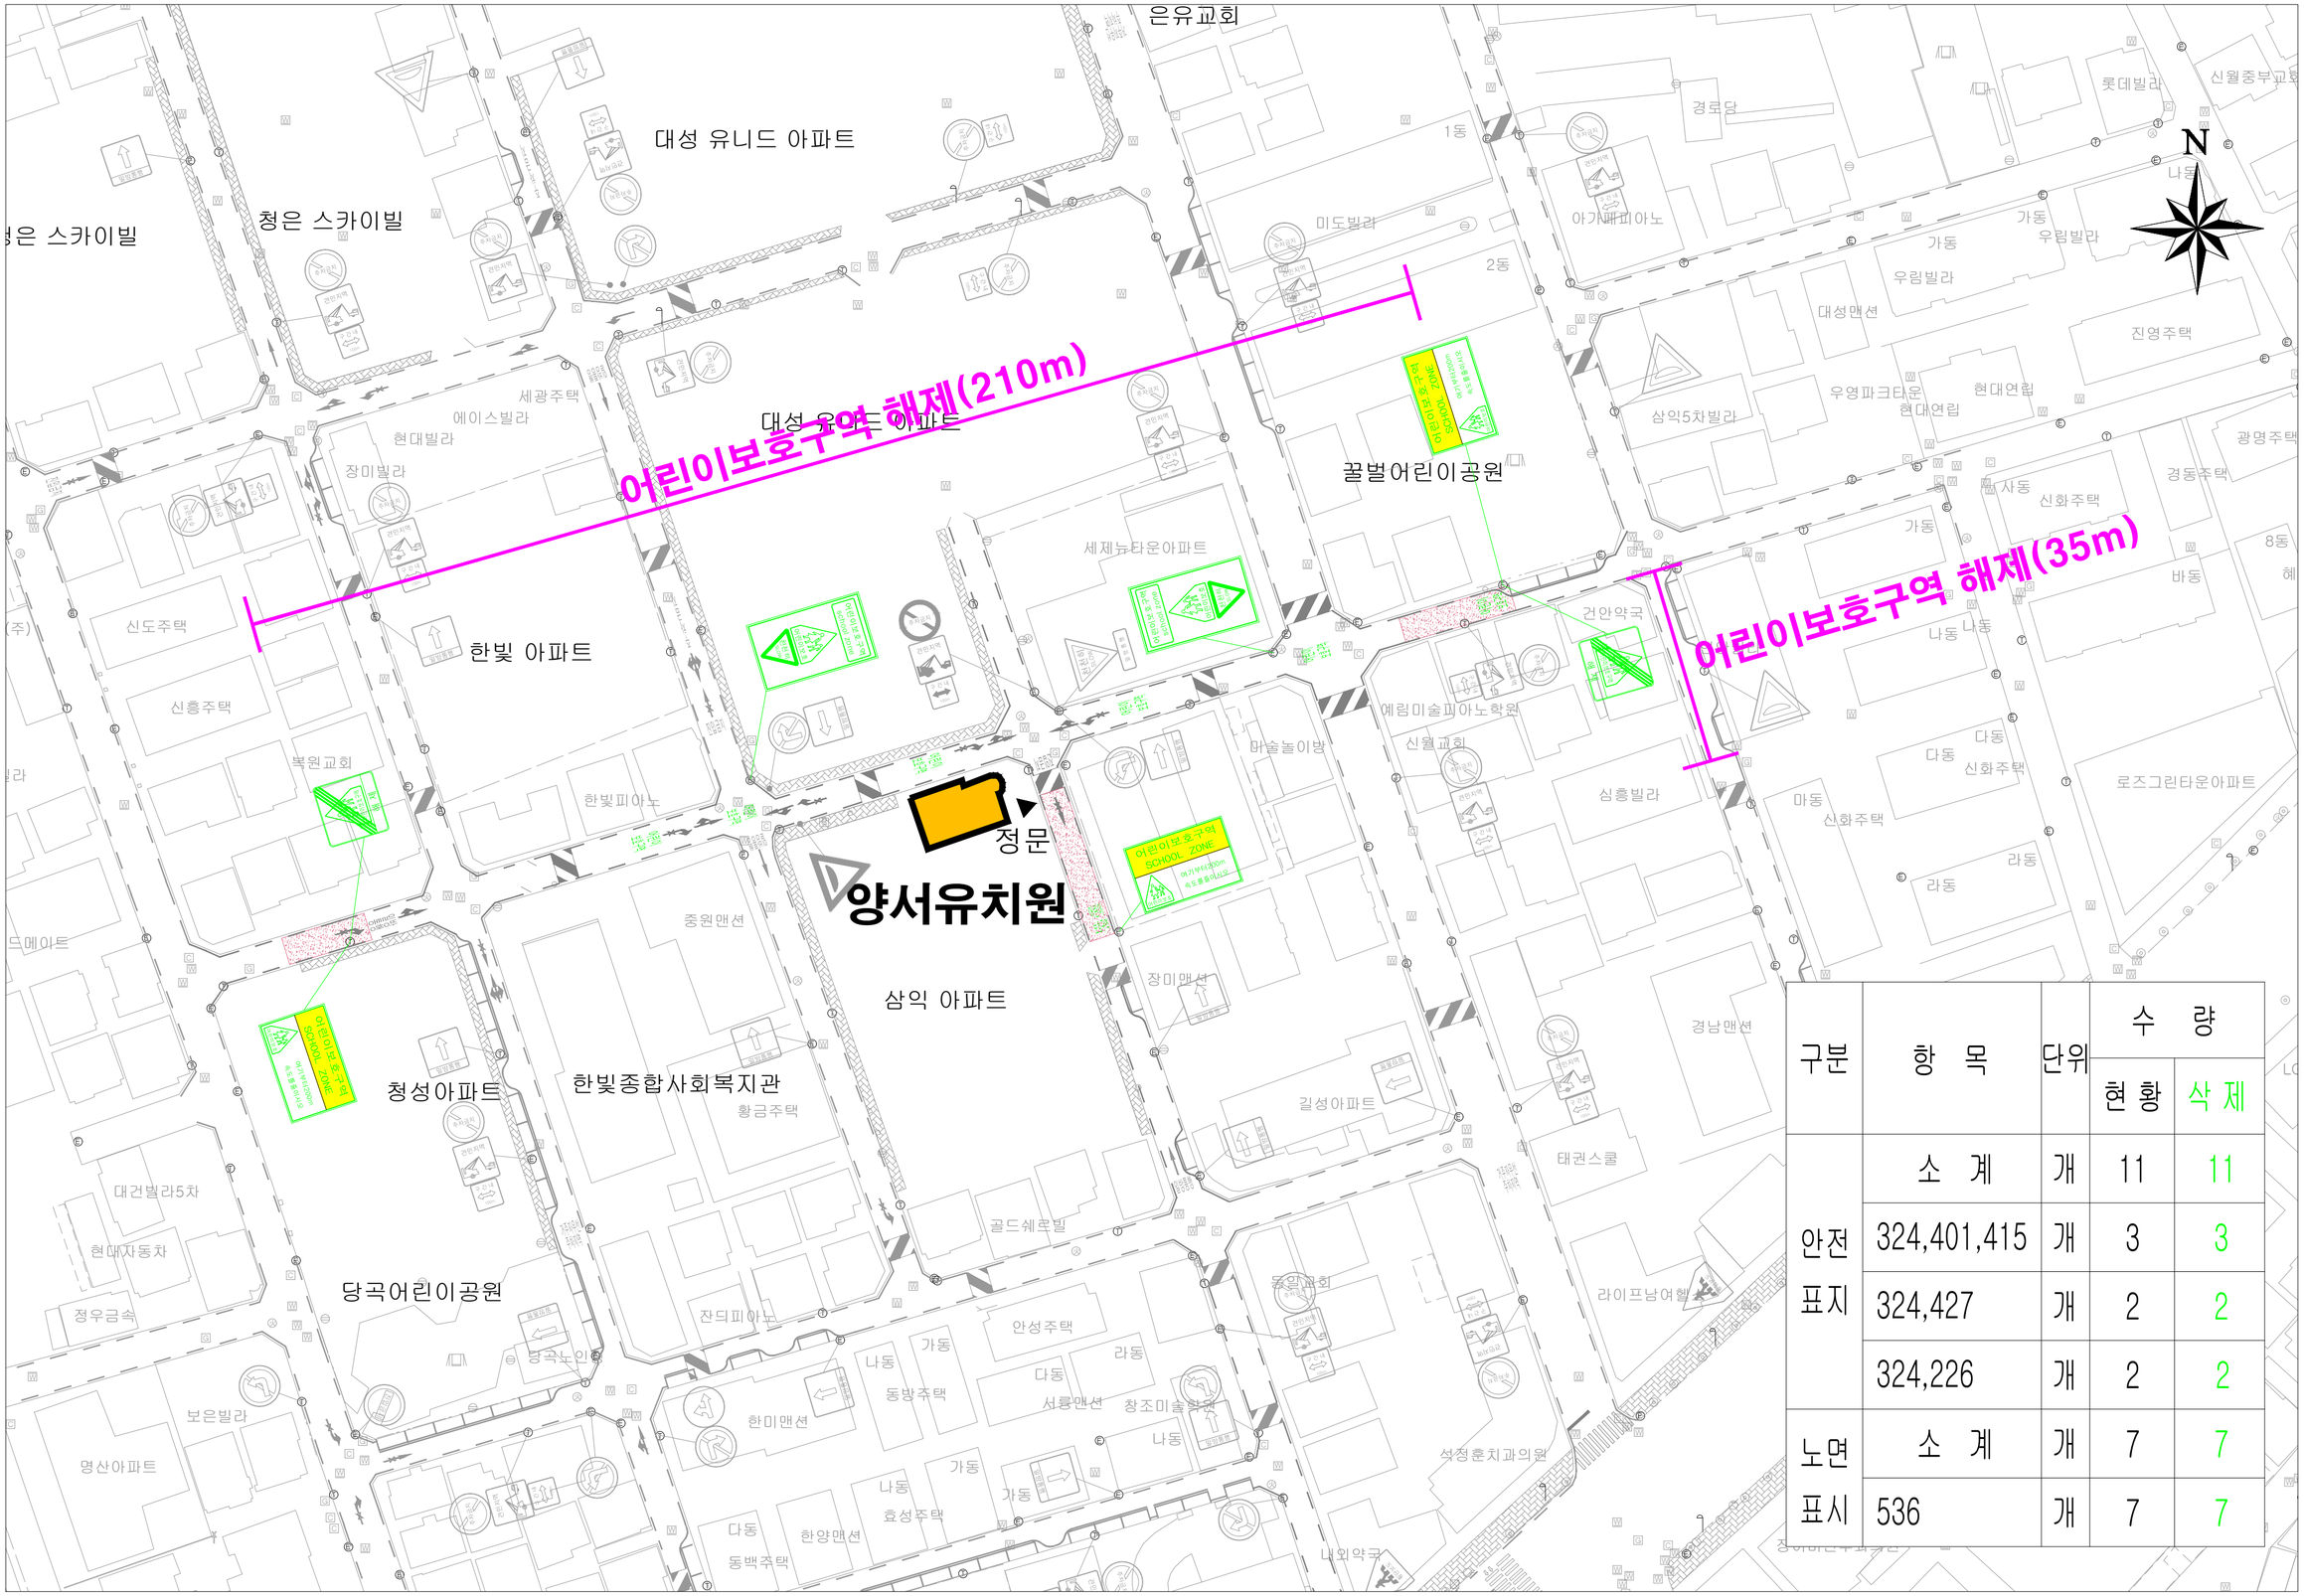


| 구분 | 항 목 | 단위 | 수 량 | |
|---|---|---|---|---|
| | | | 현 황 | 삭 제 |
| 안전 표지 | 소 계 | 개 | 11 | 11 |
| | 324,401,415 | 개 | 3 | 3 |
| | 324,427 | 개 | 2 | 2 |
| | 324,226 | 개 | 2 | 2 |
| 노면 표시 | 소 계 | 개 | 7 | 7 |
| | 536 | 개 | 7 | 7 |