서울시 양천구 신월7동 350-7번지 일대 (지양산 근린공원)

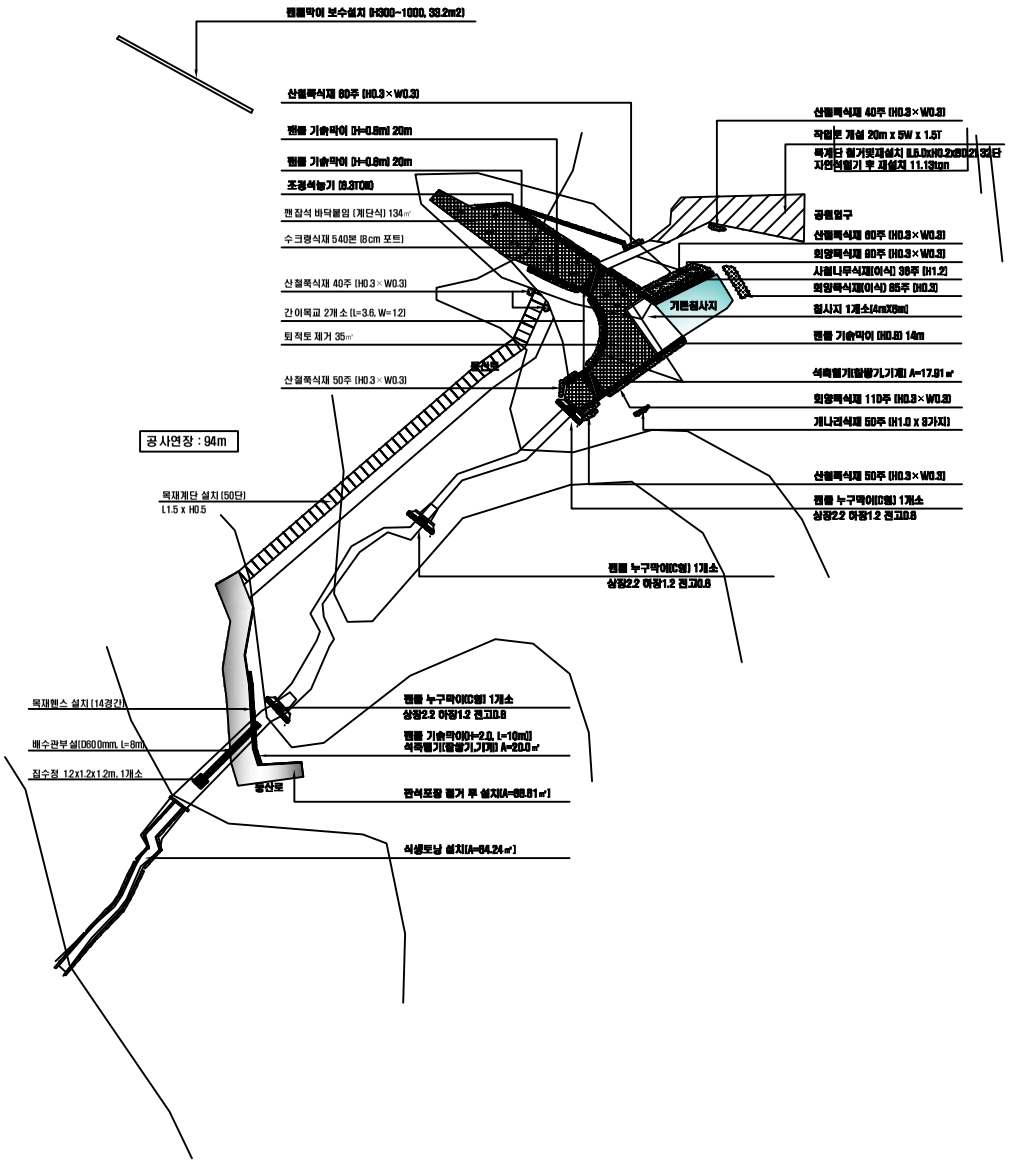

■ 수량 집계표

공 종	규 격	단위	수량	비 고
캔틀누구막이(C형)	상장1.2 하장1.2	개소	3	
캔틀기슴막이	H2.0m	m	10	
캔틀기슴막이	H0.8m	m	54	
캔잡석바닥붙임	계단식	㎡	134	
캔틀막이 보수설치	H300	㎡	5.6	기존수로
캔틀막이 보수설치	H600	㎡	4.1	기존수로
캔틀막이 보수설치	H800	㎡	13.8	기존수로
캔틀막이 보수설치	H1000	㎡	9.7	기존수로
침사지	4m×6m	㎡	1	
개나리식재	H1.0×3가지	주	50	
산철쭉식재(단식)	H0.4×W0.4	주	60	캔틀식재
산철쭉식재(군식)	H0.3×W0.3	주	300	
회양목식재(단식)	H0.3×W0.3	주	60	캔틀식재
회양목식재(군식)	H0.3×W0.3	주	200	
수목이식(관목)	H0.3~H1.2	주	121	
초화류종자파종	줄파종	㎡	193	
수크령	8cm 포트	본	540	
집수정설치	1.2X1.2X1.2m	개소	1	
배수관부설	D600mm	m	8	
위험수목제거	B20~B35	주	99	별도표기
석축혈기(찰쌓기)	기계	㎡	37.91	
목계단철거및재설치	L5.5×H0.2×8D,2(블럭형)	단	32	
목계단설치	L1.5×H0.5	단	50	
식생토낭설치	50×109	㎡	64.24	
목재펜스 설치	H1000×W1500	경간	14	
자연석혈기 후 재설치	20톤 미만	TON	11.13	
조경석 농기	20톤 미만	TON	8.3	
잡석포장 철거 후 설치	대형블럭포장	㎡	66.61	
퇴적토 제거	-	㎡	35	
작업로개설	20L×5W×1.5T	개소	1	
간이목교설치	L3.600, W1.200	개소	2	

사 업 명	발주기관	양 천 구 청	개정번호	날 짜	개 정 사 유	설계자	확인자	과업책임자	축 척	도 면 명	도 면 번 호
2012년 양천구 사방사업 실시설계	설계회사	산 상 임 업 (주)	△	2012. 3.		Forest Professional Engineer 산림공학기사 (공) 김 한 종			A1 : 1/300 A3 : 1/600	계 획 평 면 도	FC - 004