???? ?????? : fck = 21MPa
?? ???? : fy = 300

공사준공평면도

SCALE=1:800

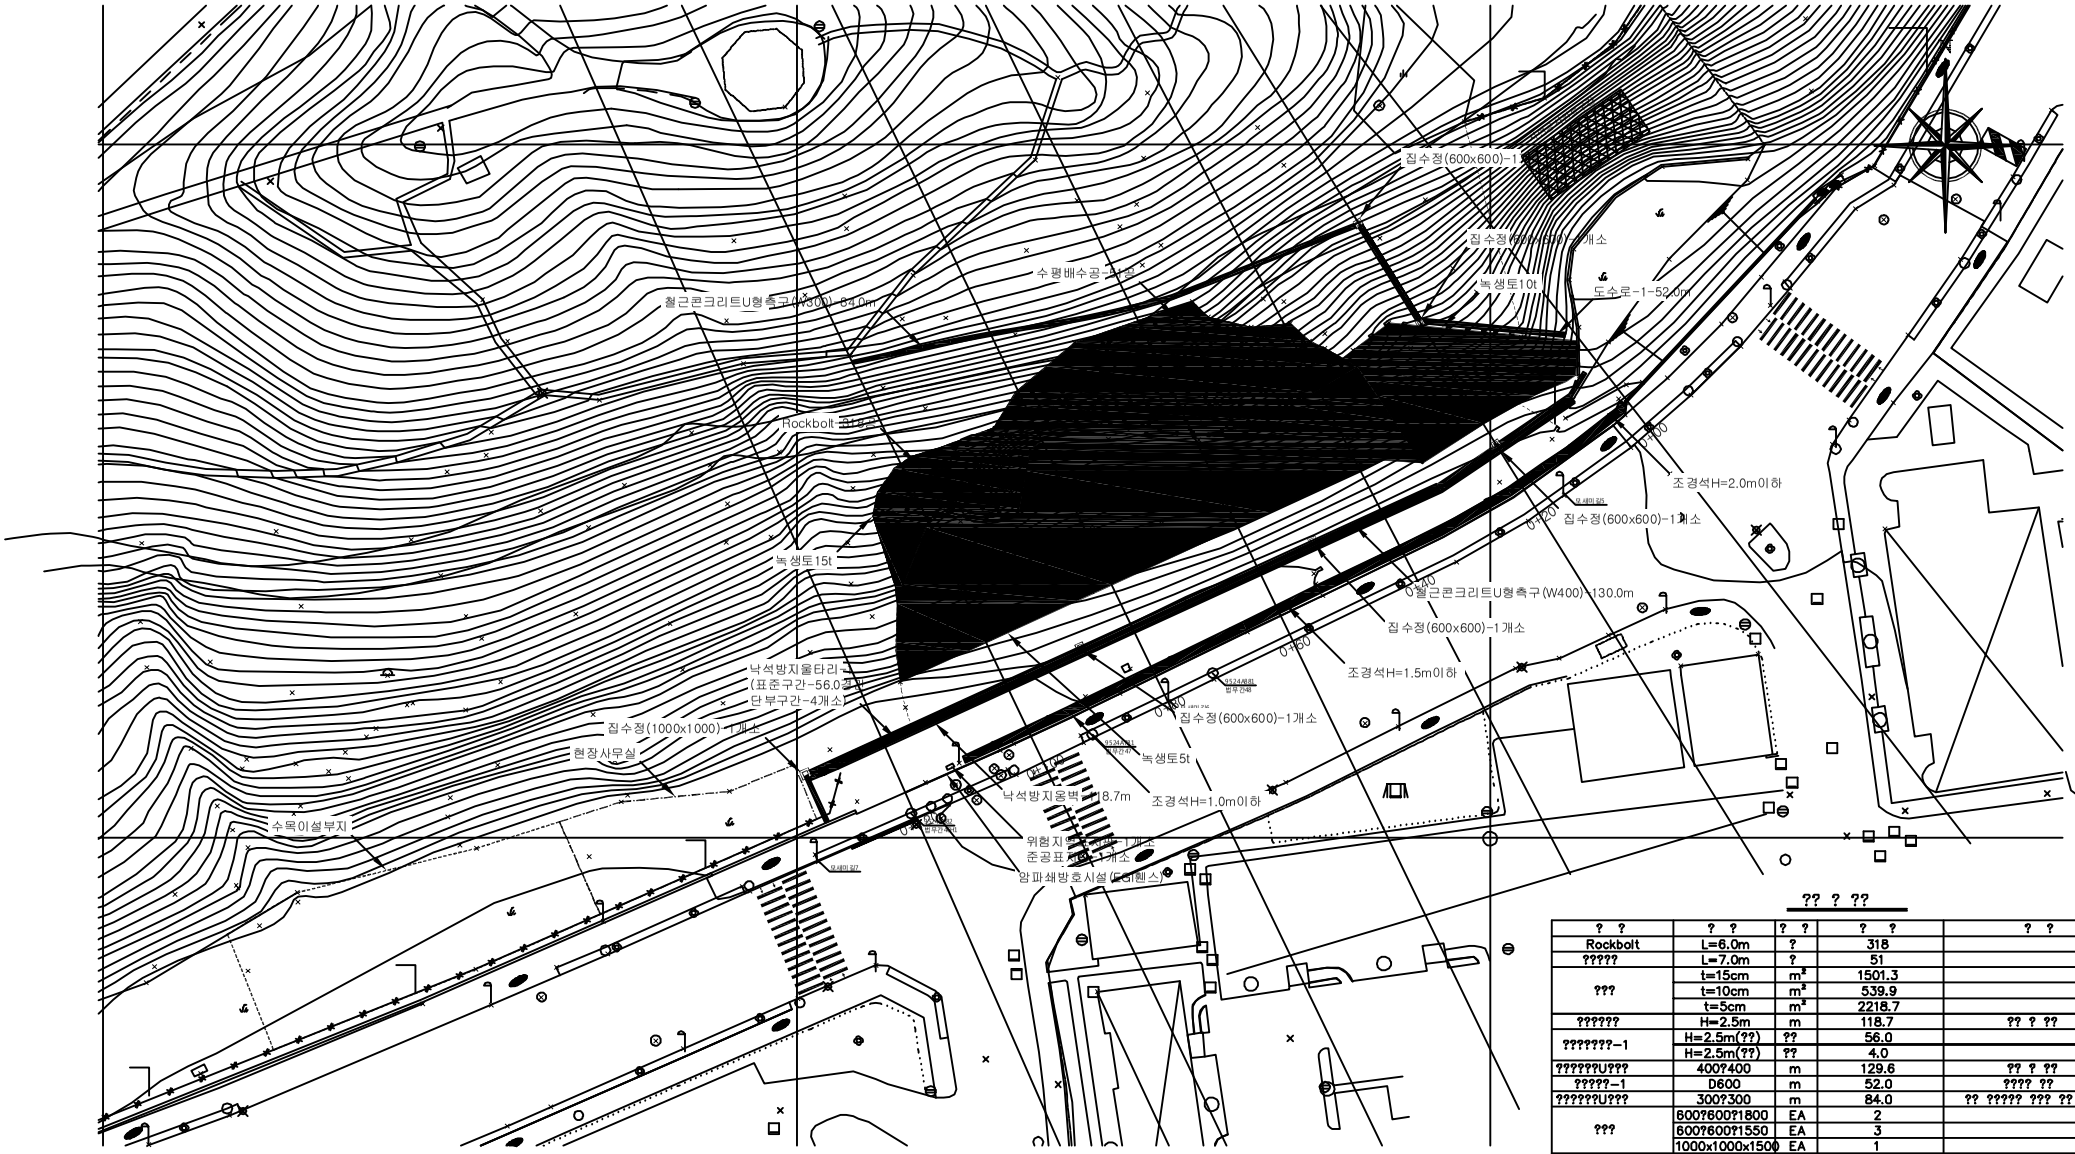

?? ? ??

? ?	? ?	? ?	? ?	? ?
Rockbolt	L=6.0m	?	318	
?????	L=7.0m	?	51	
???	t=15cm	m²	1501.3	
	t=10cm	m²	539.9	
	t=5cm	m²	2218.7	
??????	H=2.5m	m	118.7	?? ? ??
???????-1	H=2.5m(??)	??	56.0	
	H=2.5m(??)	??	4.0	
??????U???	400?400	m	129.6	?? ? ??
?????-1	D600	m	52.0	???? ??
??????U???	300?300	m	84.0	?? ????? ??? ??
???	600?600?1800	EA	2	
	600?600?1550	EA	3	
	1000x1000x1500	EA	1	
???	–	m²	102.9	?? ? ???
????(EGI??)	H=2.5m	m	120.0	???????
??????	–	m²	1138.5	
???????	–	m²	384.1	
???????	–	??	1	
?????	–	??	1	

양천구

??? ??? ???? ??? ????

???

???

공사준공평면도

?? A1:1/400 A3:1/800

?? 2012. 08.

? ? ? ? ?

? ? ?

?? ?? ???

?

?

????

????

C - 004

????

004