
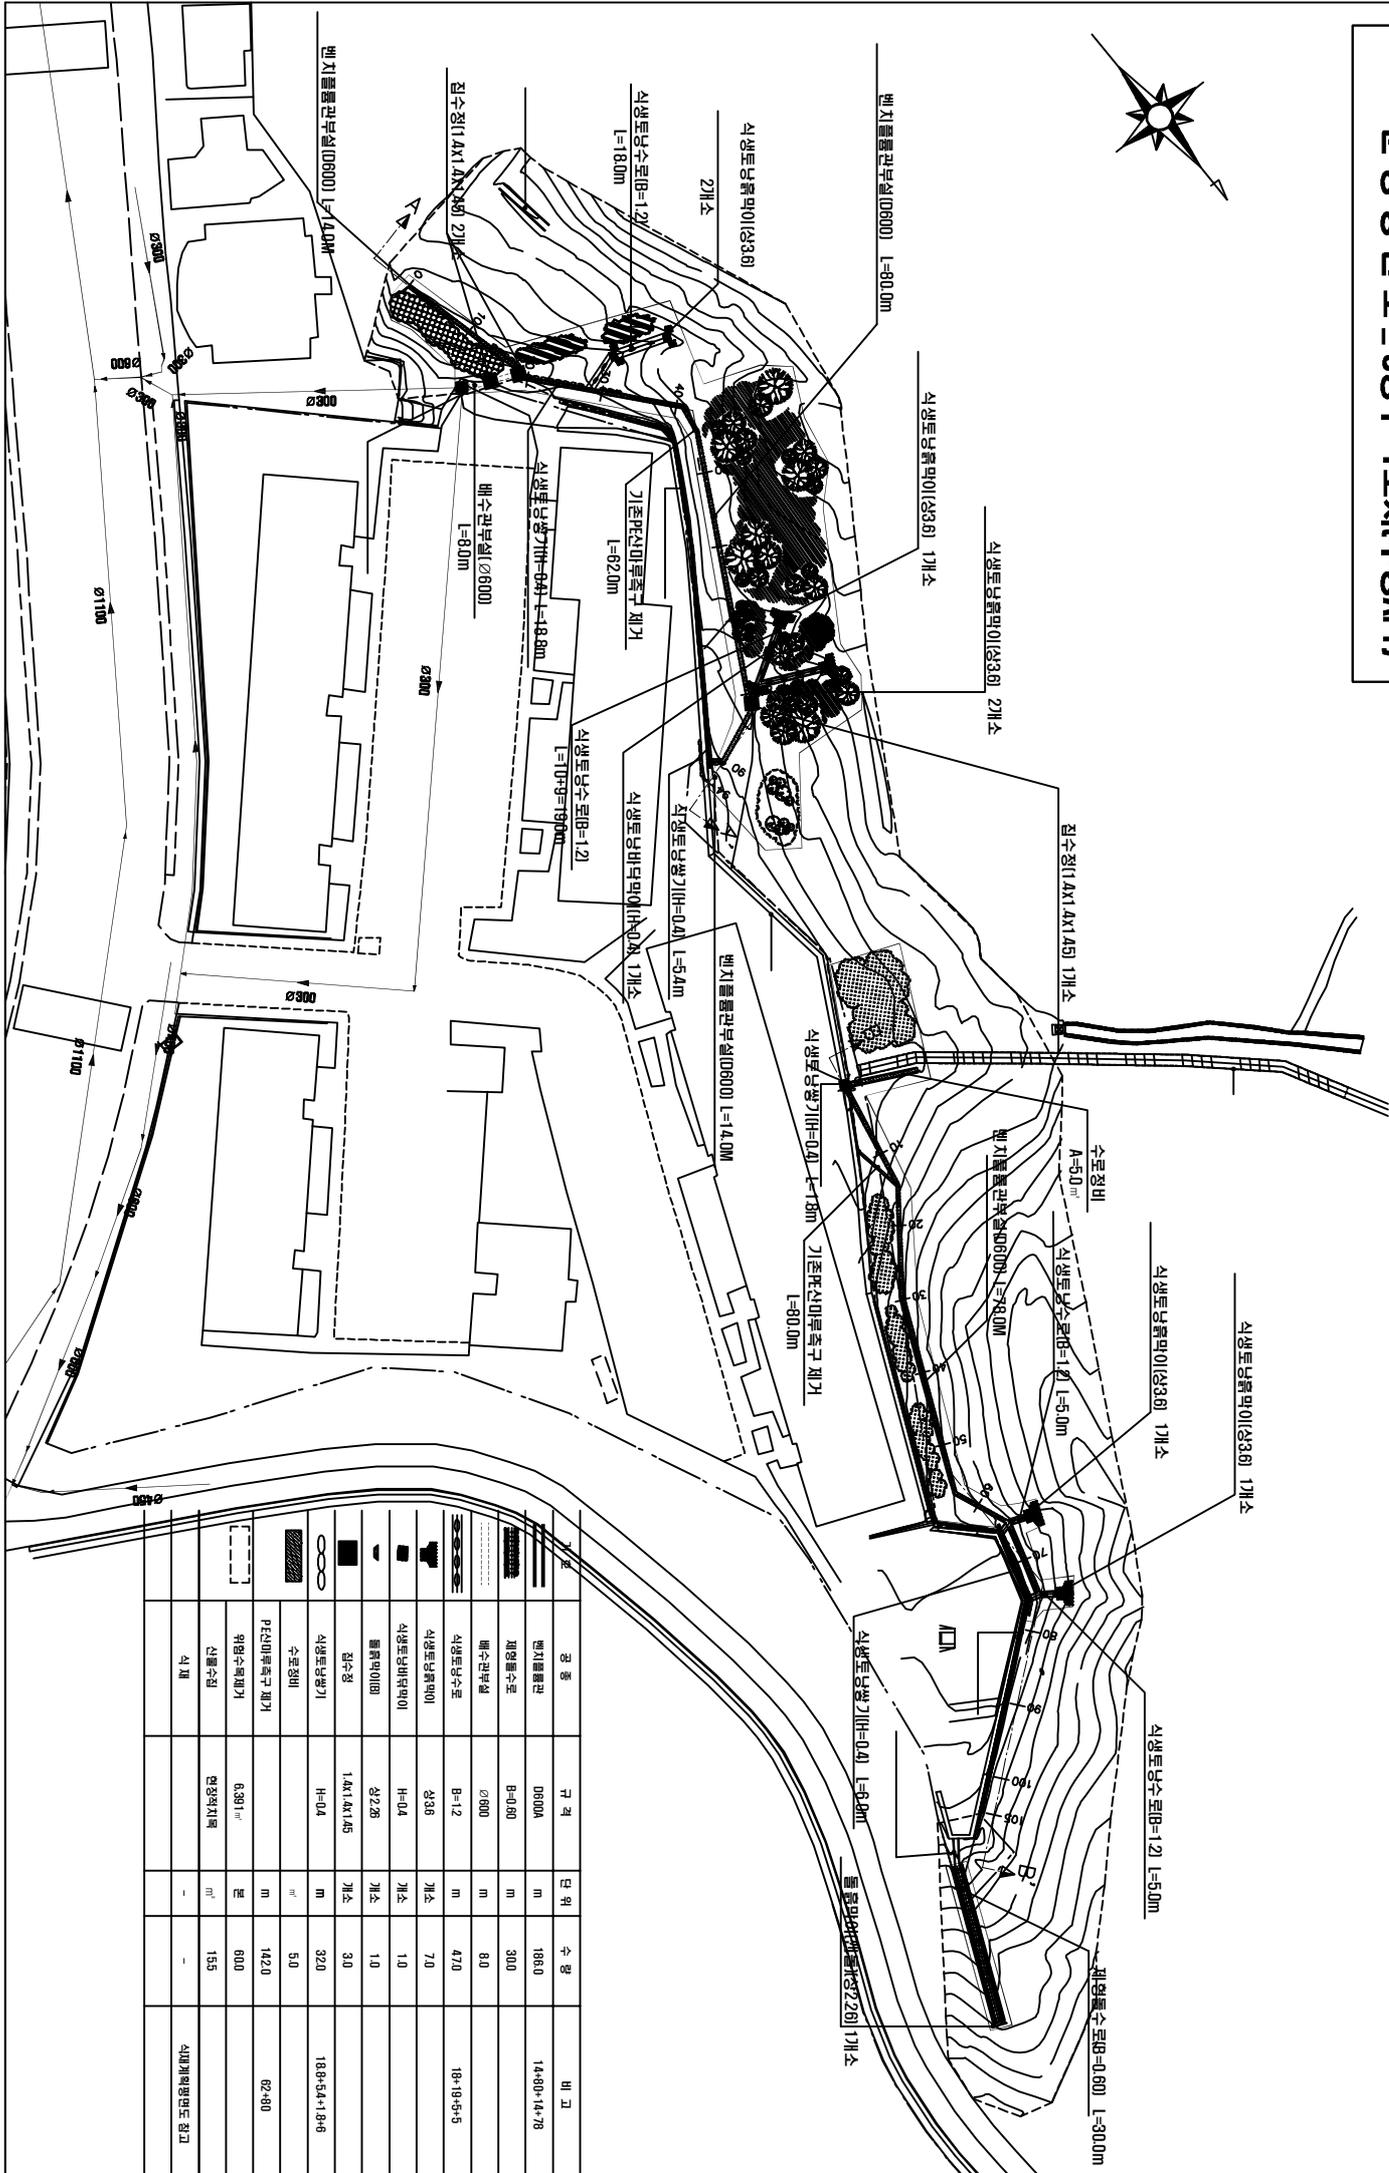


준공 평면도 - 3공구-1호지(우성APT)

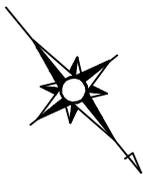

