계획평면도_1공구-2호지[주말농장A] [준공]

KEYMAP

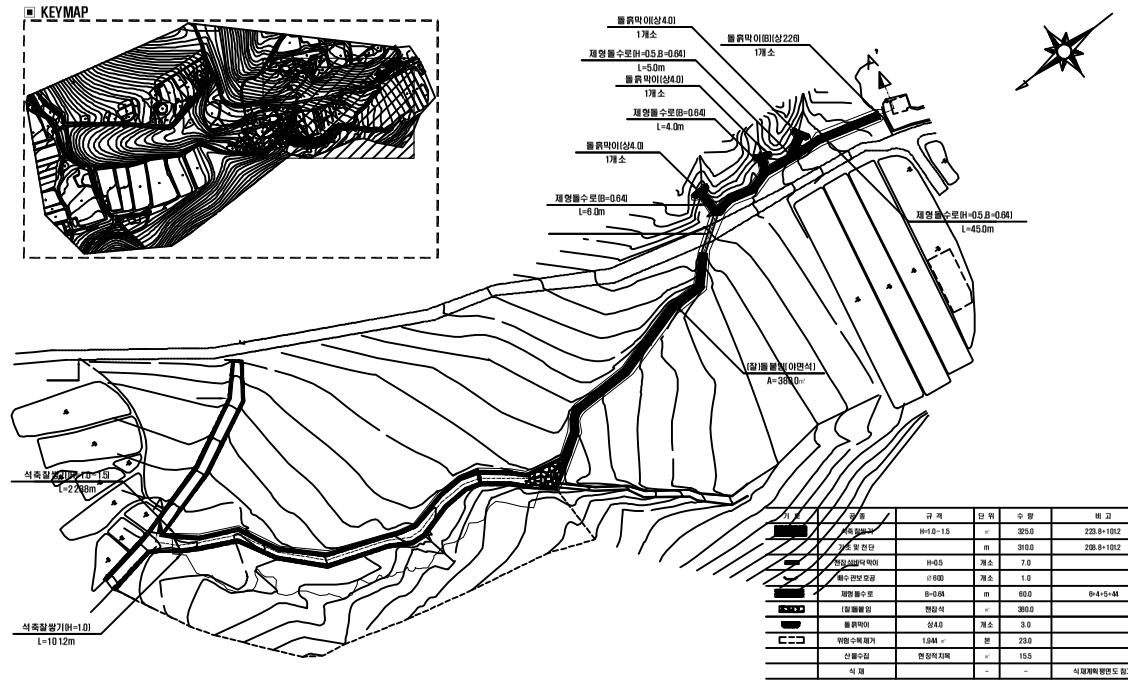

범례	명칭	규격	단위	수량	비고
	산복 및 천단		m	310.0	210.8+100.2
	현장제작박이	H=0.5	개소	7.0	
	배수 관보 모공	Ø 60D	개소	1.0	
	재염 콤수로	B=0.6t	m	60.0	9+4+5+44
	돌쌓막이	상4.0	개소	3.0	
	위험수목제거	1.0H ㎡	본	23.0	
	산불수집	현장적지목	㎡	155	
	식 재		-	-	식재계획평면도 참고

??????? ?????????		지양산용왕산 예방 시방공사								
		계 획 평 면 도 [주말농장A]					A1 : 1 / 400 A3 : 1 / 600			

식재계획평면도[주말농장A] [준공]

KEYMAP

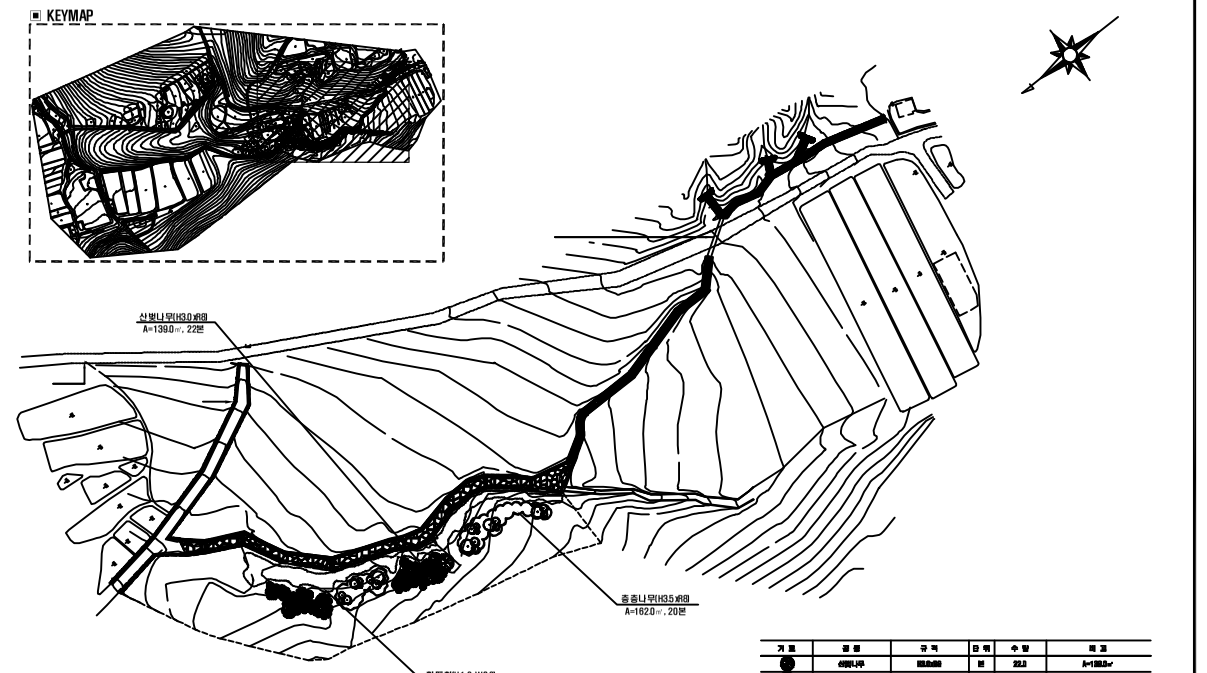

기 호	종 별	규 격	단 위	수 량	비 고
	왕벚3W	H1.2xW0.8	본	1200.0	A=194.5㎡

??????? ?????????		지양산용왕산 예방 시방공사								
		식 재 계 획 평 면 도 [주말농장A]					A1 : 1 / 400 A3 : 1 / 600			