


□ 양천로 가드레일 설치 검토 위치도

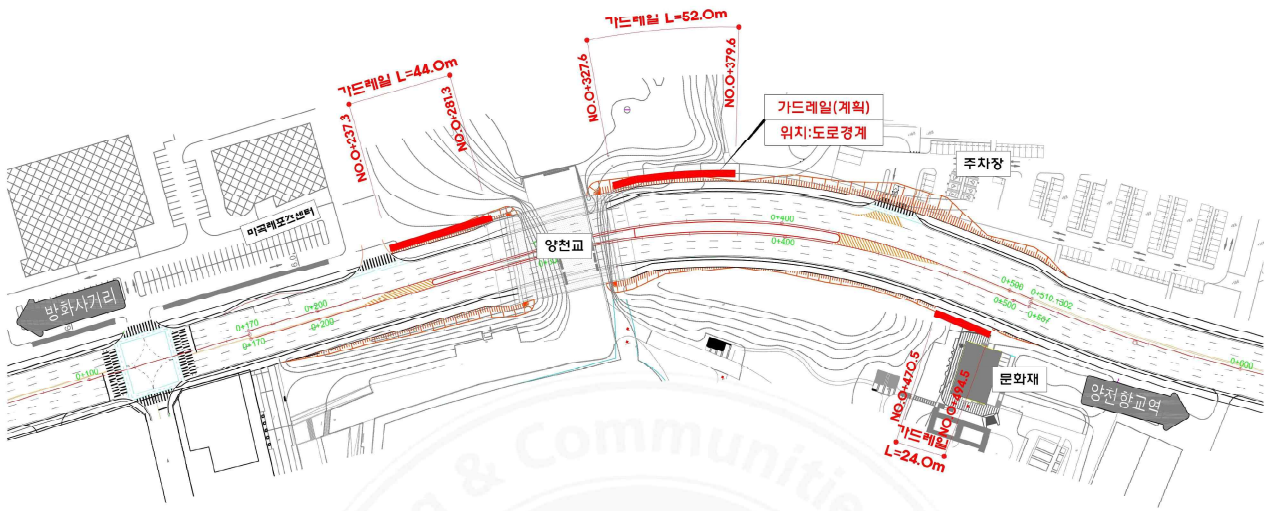

□ 양천로 가드레일 설치관련 검토내용

구 분	계 획(안)
단면도	
검 토 내 용	<ul style="list-style-type: none"> • 노측용 가드레일 설치 시 차량이 도로 밖으로 이탈하는 것을 방지 • 높이가 1.15m로 보행자 방호기능 확보 • 개방감이 있어 전망, 쾌적성이 좋음