


공사현황도

SCALE = 1 : 1,000

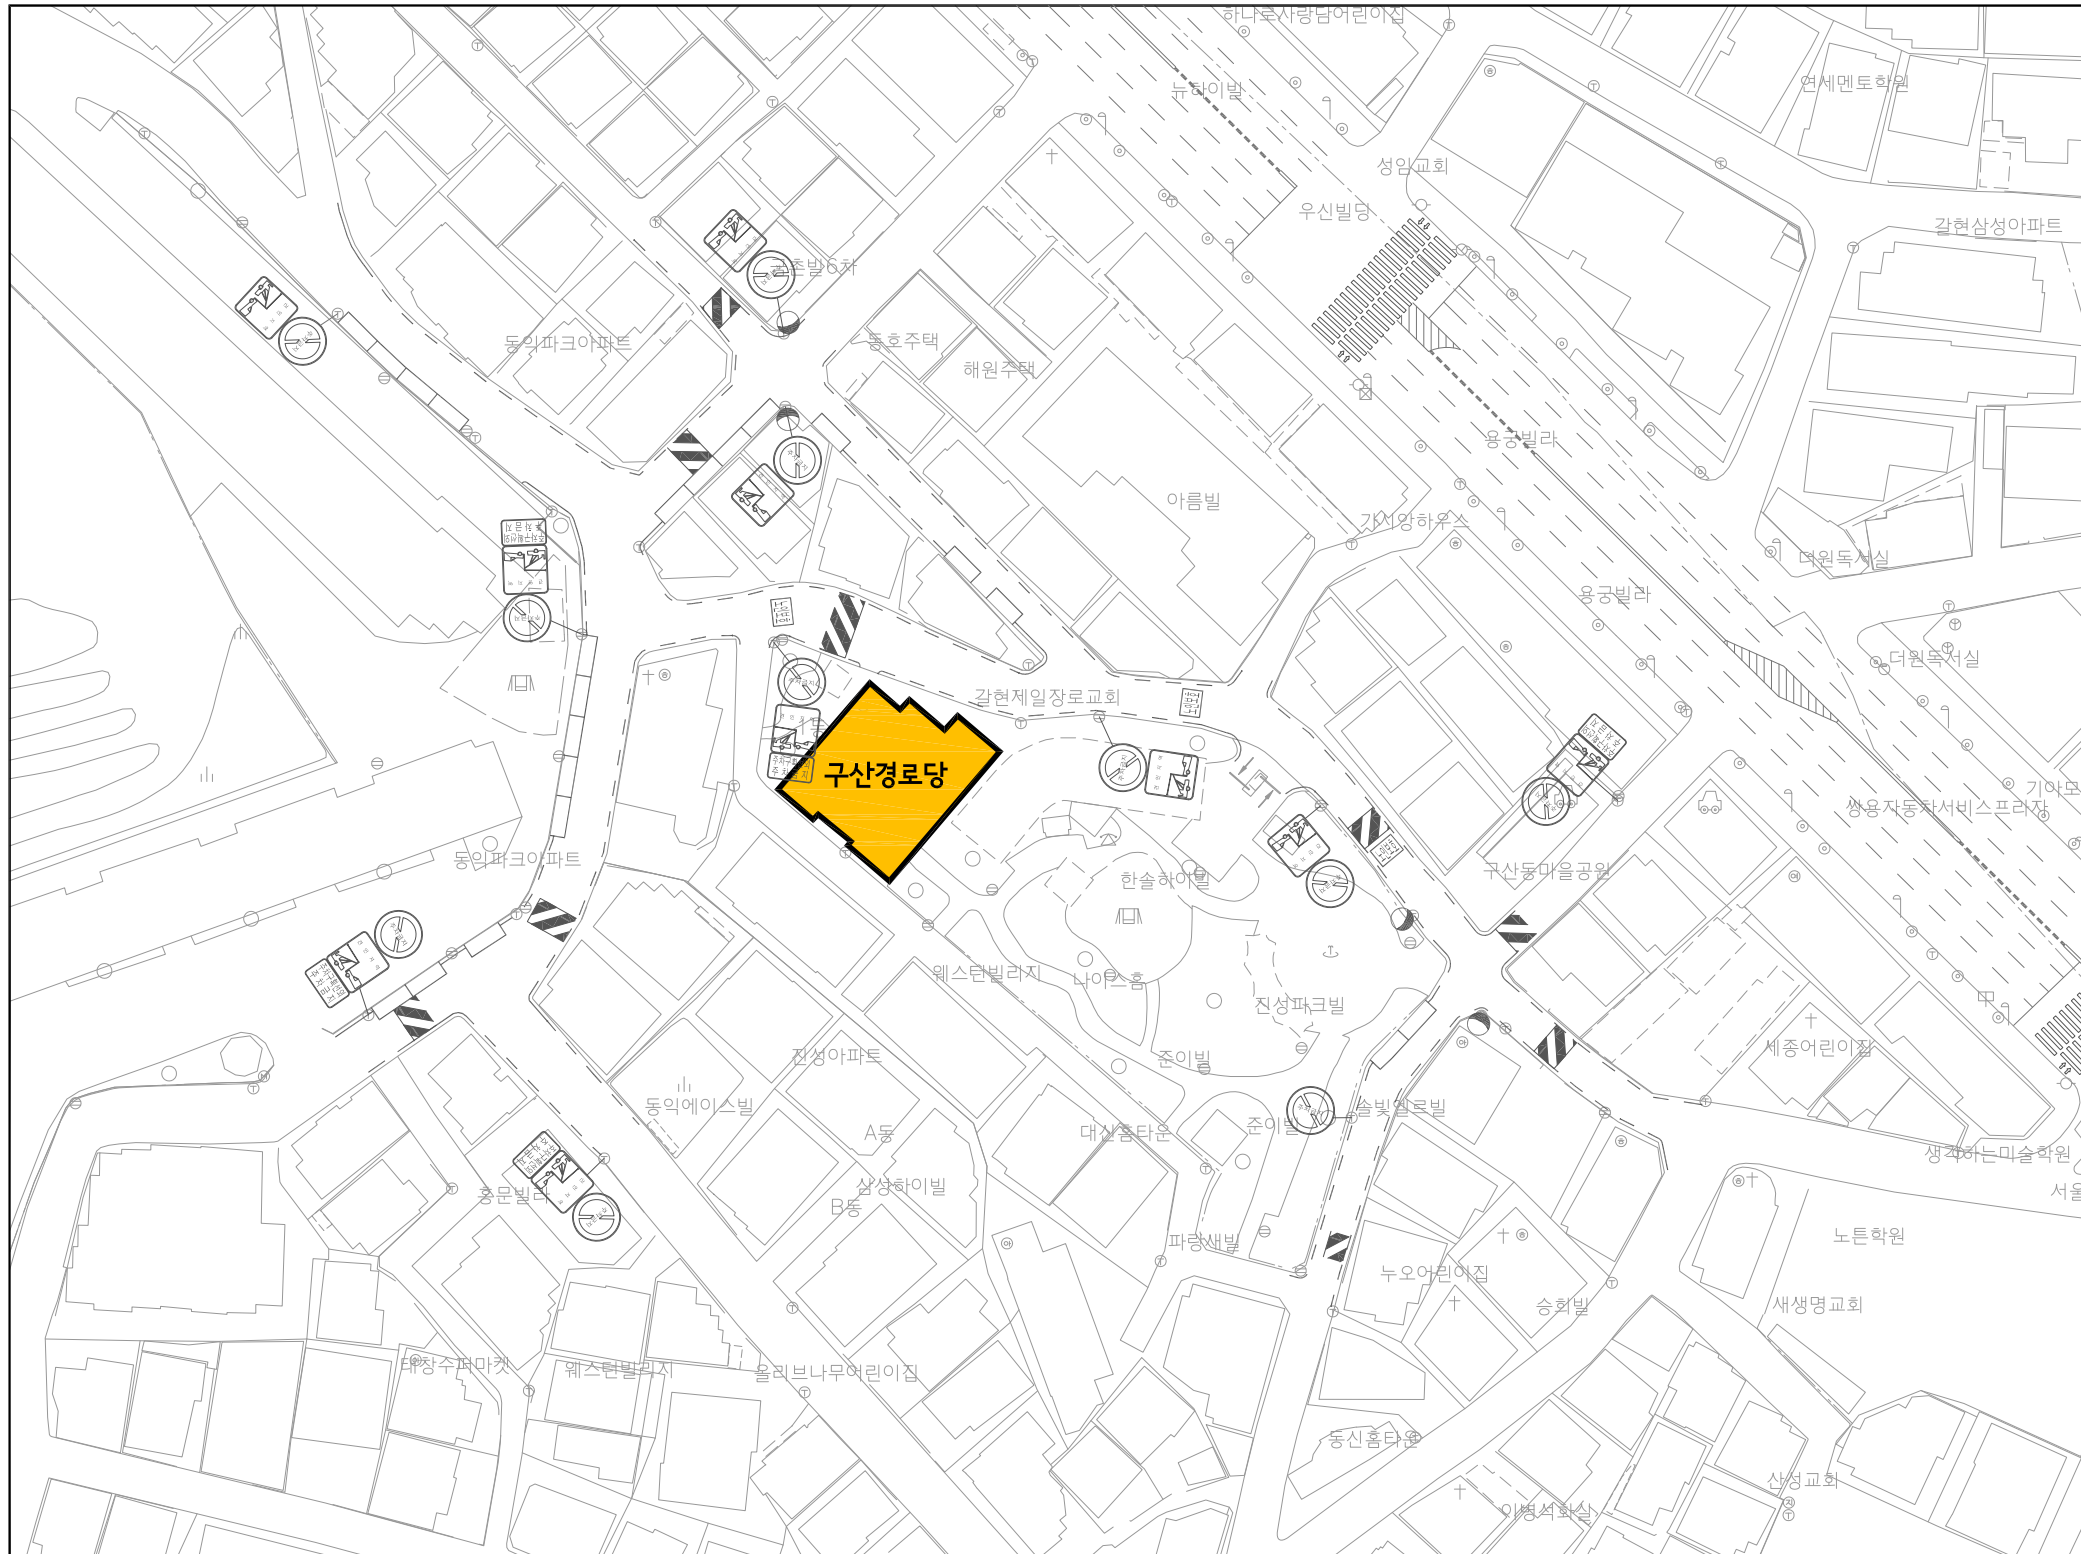


구분	현황 - 검정색 신설 - 빨강색 교체 - 분홍색 제거 - 하늘색	구분	항목	단위	수량					
					신설	교체	제거			
안	<p><224.402.415> 노인보호구역 30 여기부터 속도를 줄이시오</p>	신	경보등	개소						
			신호등	개소						
			소계	개						
			132	개						
			129	개						
			218	개						
			219	개						
			224	개						
			227	개						
			322	개						
			323	개						
			326	개						
			327	개						
전	<p><323.224> 노인보호구역 30</p>	신	경보등	개소						
			신호등	개소						
			소계	개						
			412	개						
			418	개						
			427	개						
			428	개						
			429	개						
			<통합표지>							
			224	개						
			402	개						
			415	개						
			219	개						
428	개									
323	개									
219	개									
323	개									
226	개									
323	개									
224	개									
224	개									
427	개									
323	개									
427	개									
표	<p><224.427> 30 해제</p>	노	경보등	개소						
			신호등	개소						
			소계	개						
			518	개						
			519	개						
			520	개						
			시	<p><323.427> 노인보호구역 해제</p>	신	경보등	개소			
						신호등	개소			
						소계	개			
						521	개			
						523	개			
						532	개			
						536-536-3	개			
510-514	개									
537-543	개									
소계	개									
과속방지턱	개									
이미지함프	개									
방호울타리	M									
도로반사경	개									

공사명	시행사	용역회사	축척	설계일자	도면명	도면번호
2019년 어린이 노인보호구역 개선사업 기본 및 실시설계용역	서울특별시 은평구	(주) 태승알앤디	1 : 1,000	2019. 04.	공사현황도	1-001

(현장조사일 : 2019년 03월)

종합개선안도

SCALE = 1 : 1,000

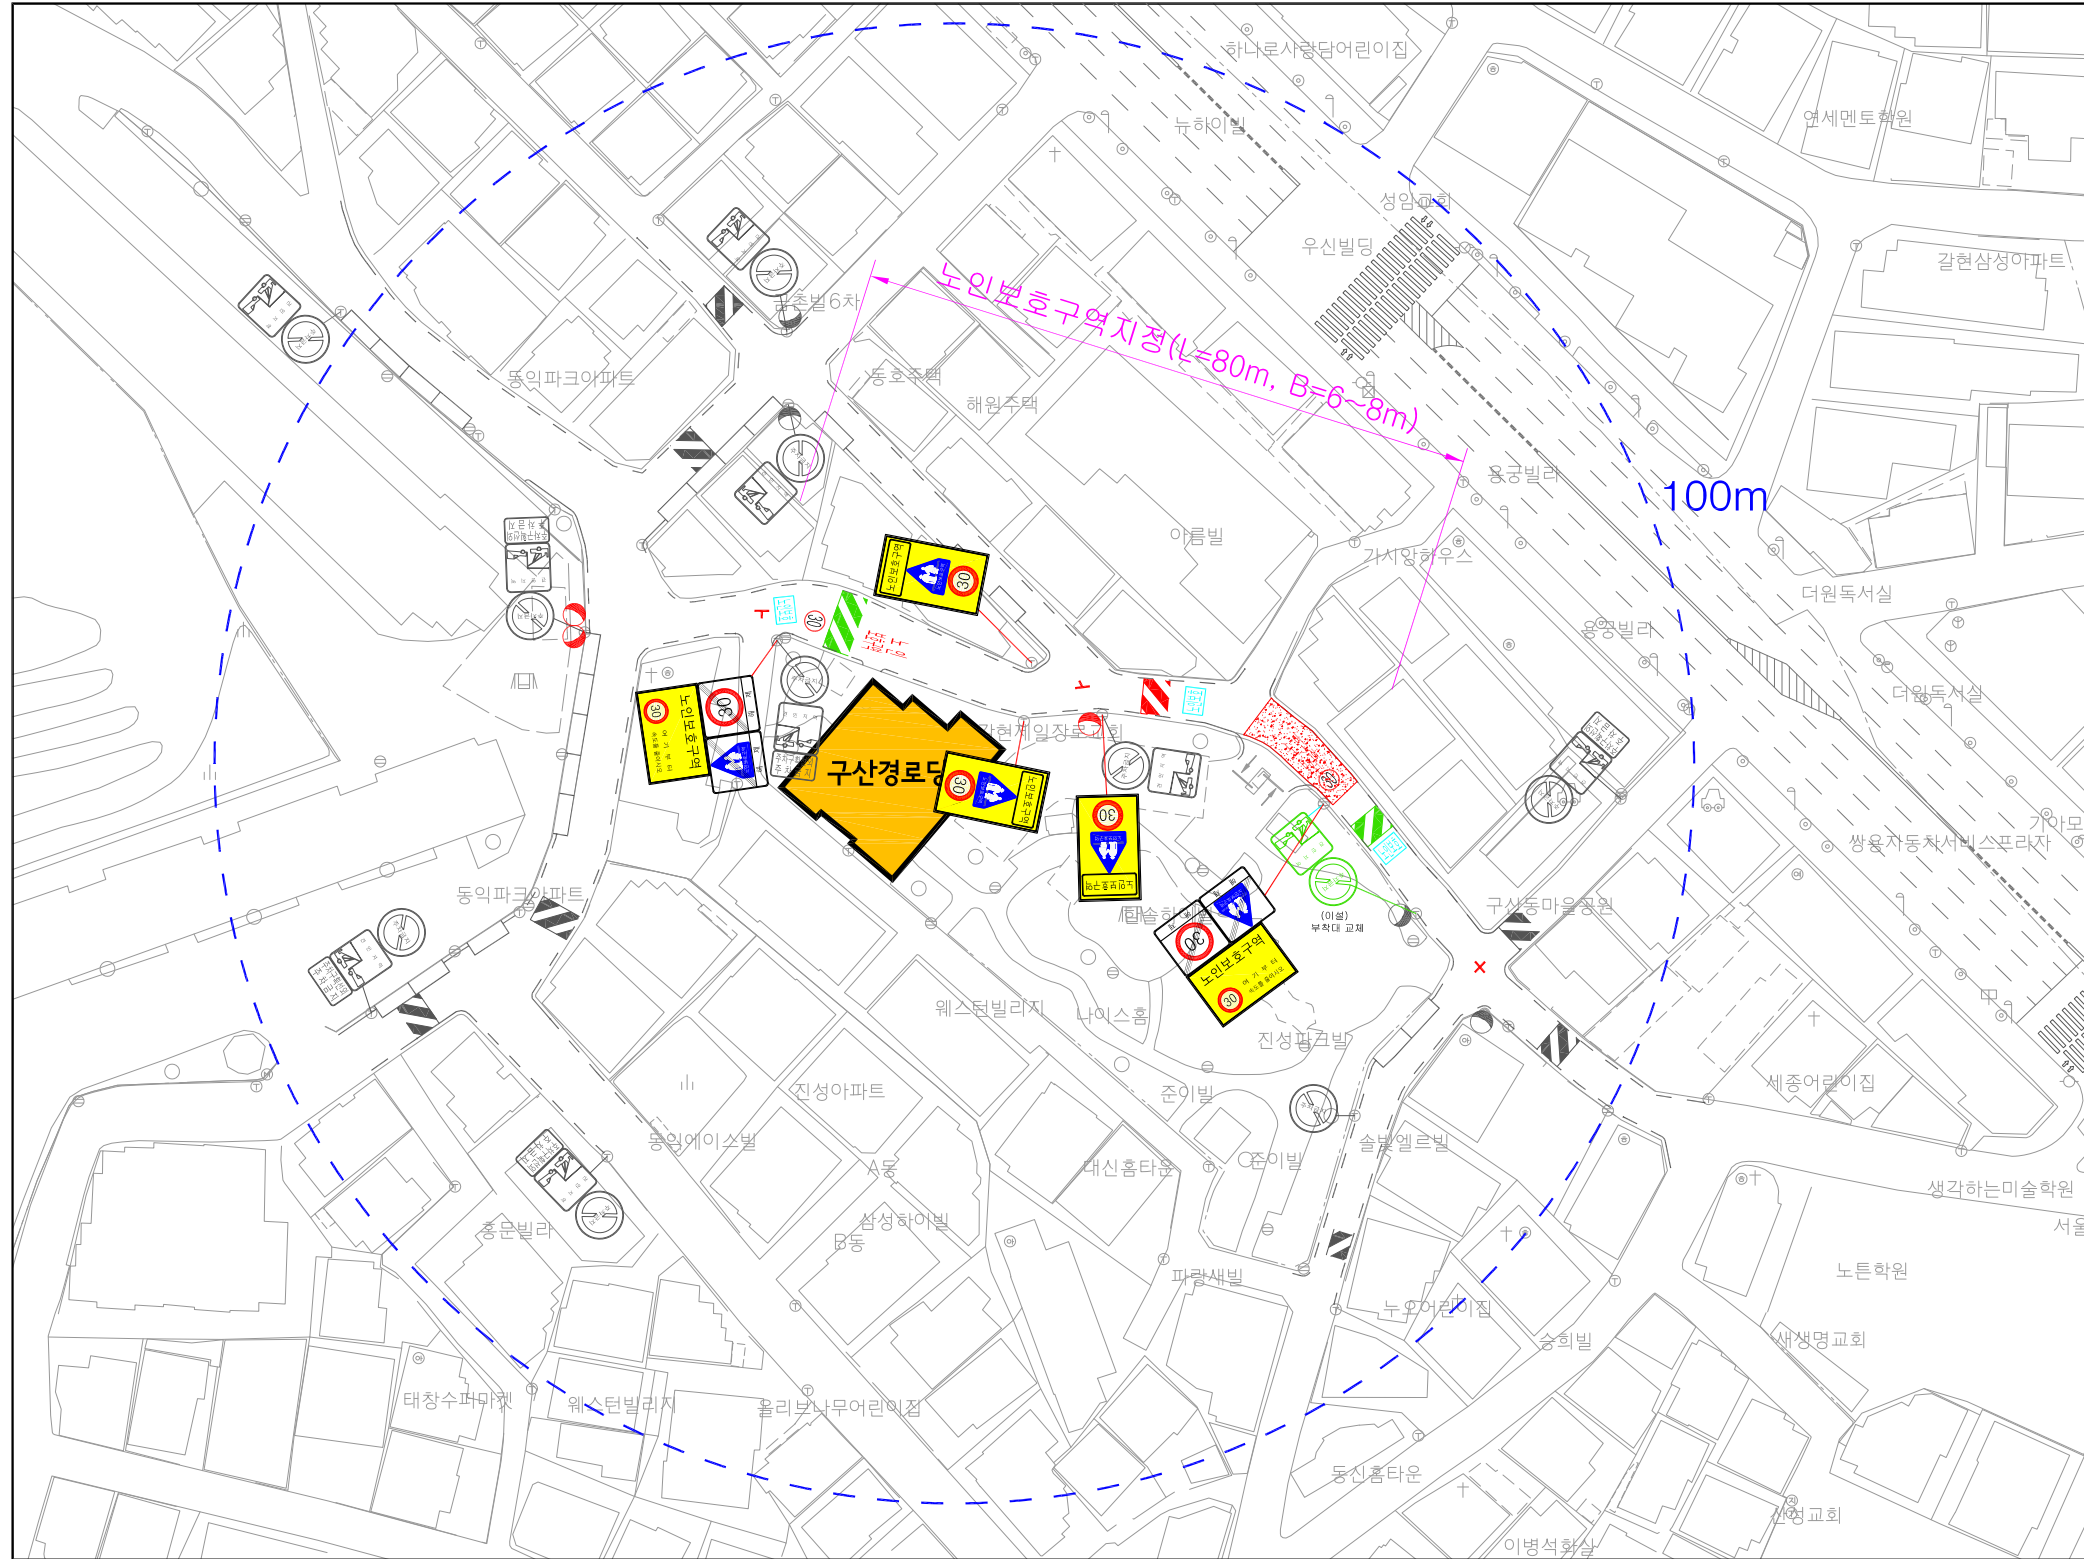


구분	구분	현황 - 검정색	신설 - 빨강색	교체 - 초록색	제거 - 하늘색	구분	항목	단위	수량			
									신설	교체	제거	
안	전	표	지	및	노	면	표	시	소계	26	9	4
									132	개		
									129	개		
									218	개		
									219	개	11	2
									224	개		
									227	개		
									322	개		
									323	개		
									326	개		
안	전	표	지	및	노	면	표	시	소계	10		2
									428	개		
									429	개		
									<통합표지>			
									224	개		
									402	개	2	
									415	개		
									219	개		
									428	개		
									323	개		
안	전	표	지	및	노	면	표	시	소계	4		
									518	개	2	
									519	개		
									520	개		
									521	개		
									523	개		
									532	개		
									536-536-3	개	2	
									510-514	개		
									537-543	개		
안	전	표	지	및	노	면	표	시	소계	9	4	
									과속방지턱	개	9	2
									이미지첨프	개	1	
									이그림방지표지	개	98	
									도로반사경	개	3	

공사명	시행사	용역회사	축척	설계일자	도면명	도면번호
2019년 어린이 노인보호구역 개선사업 기본 및 실시설계용역	서울특별시 은평구	(주) 태승알앤디	1:1,000	2019. 04.	종합개선안도	1-002

(현장조사일 : 2019년 03월)

공사현황도

SCALE = 1 : 1,200

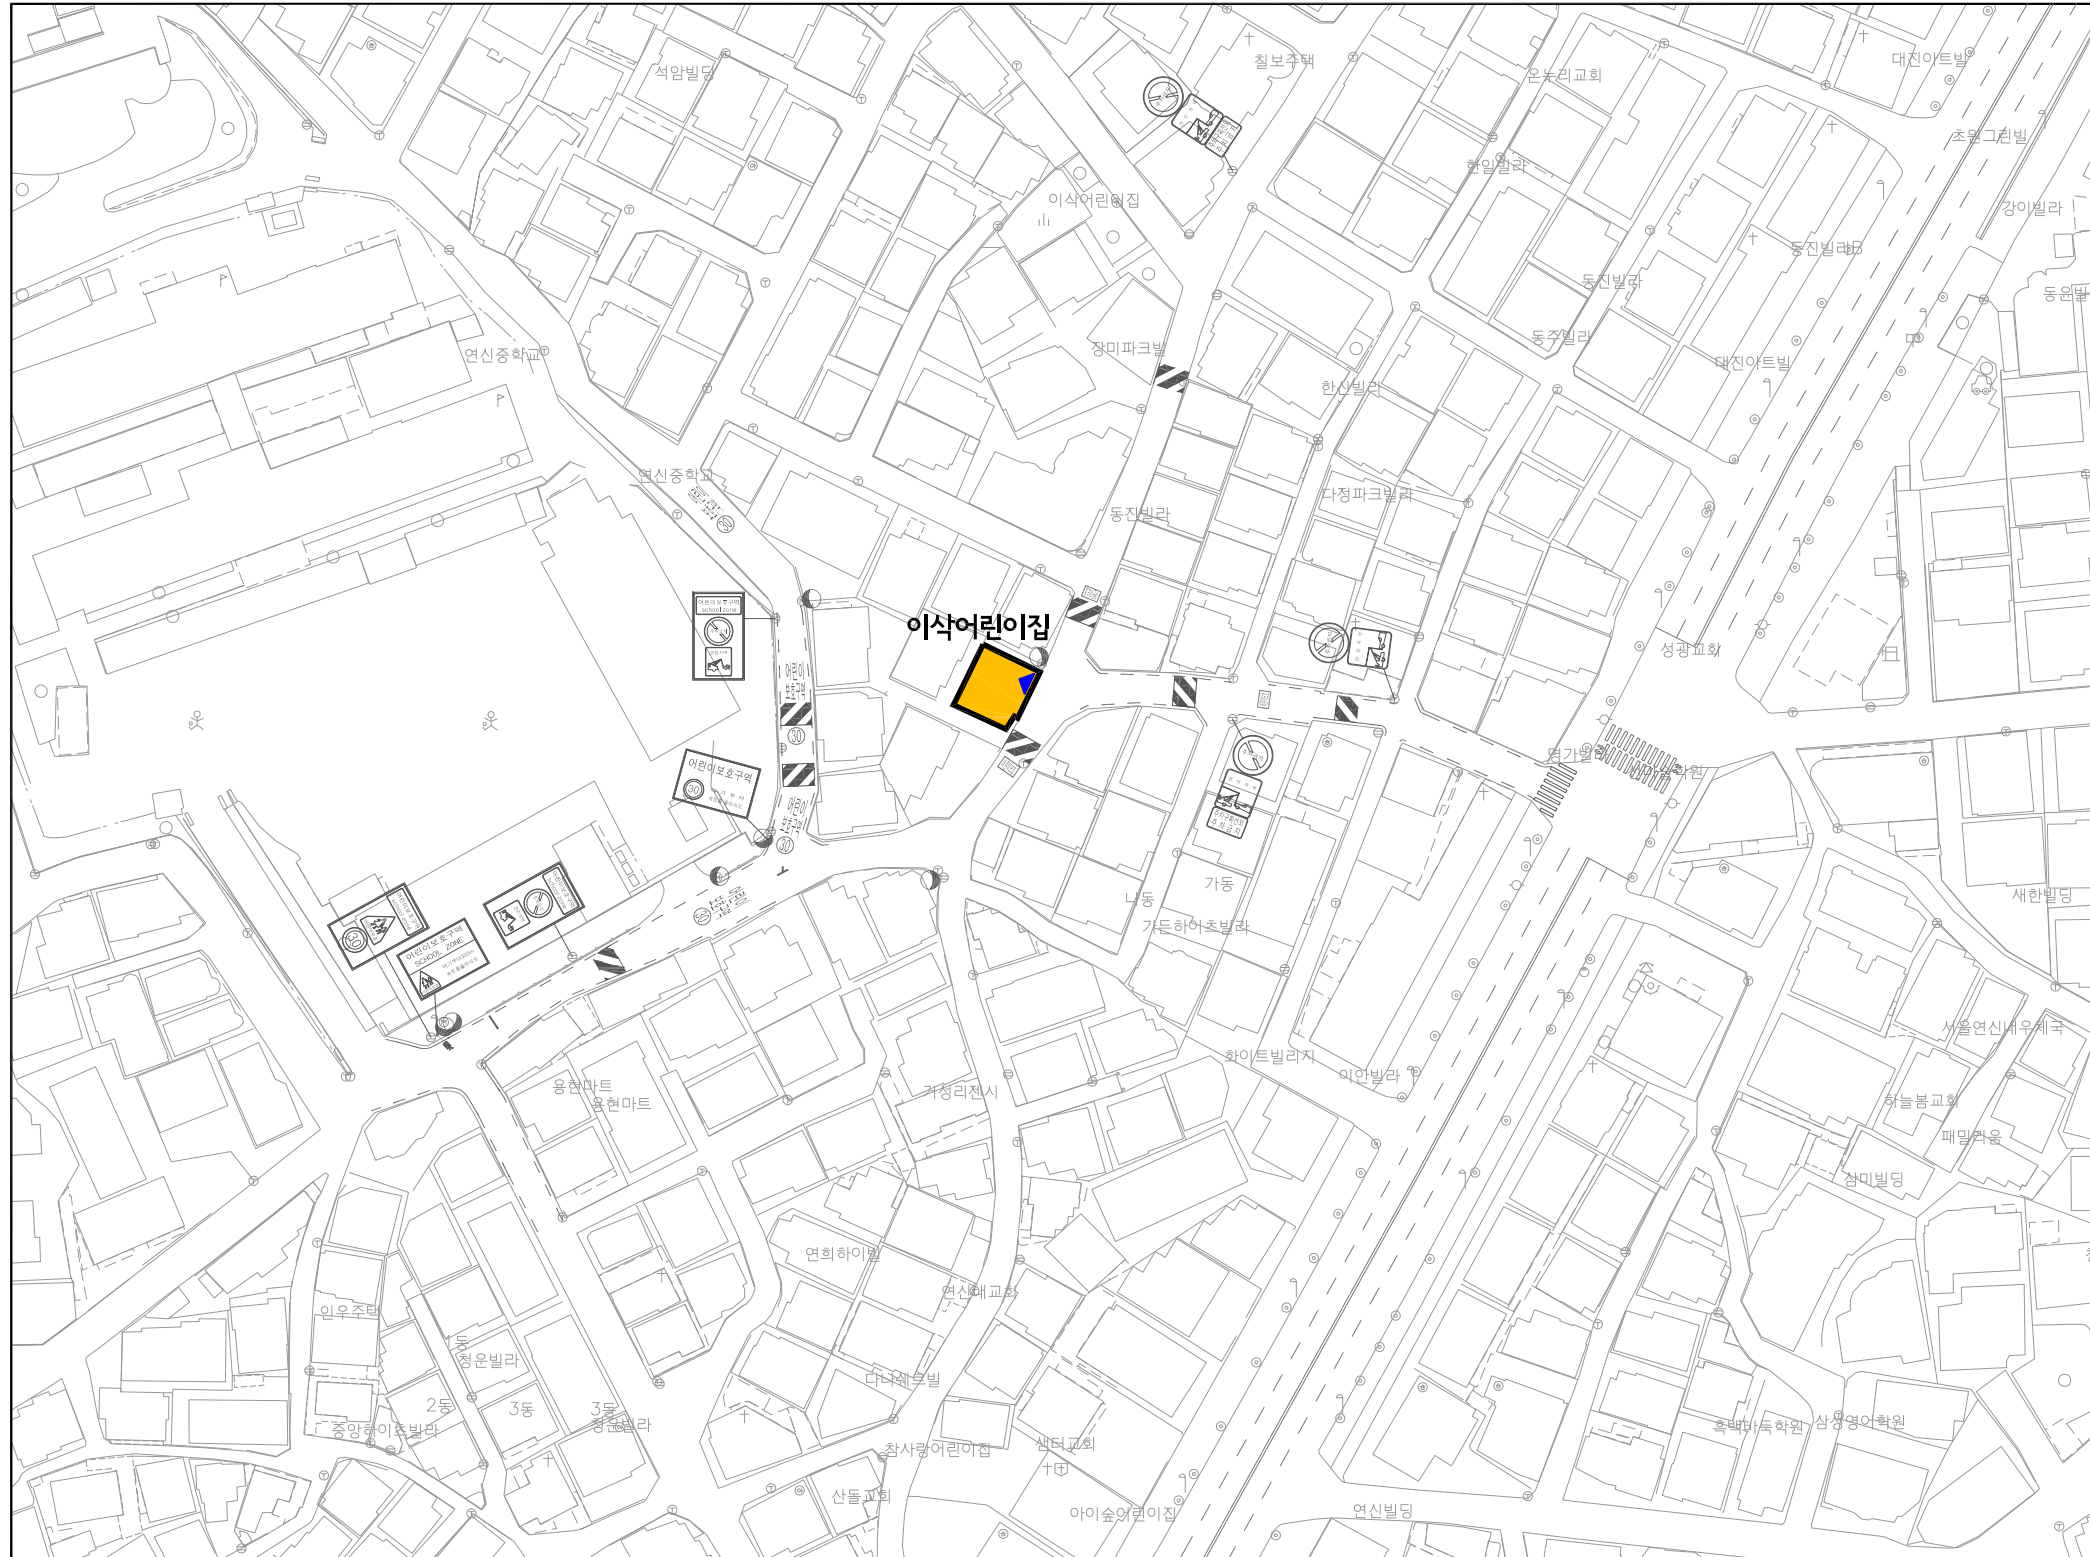


구분	현황 - 검정색	구분	항목	단위	수량		
					연량	개선	폐기
구분	신설 - 빨강색	신호등	개소	개소			
	교체 - 초록색	신호등	개소				
	제거 - 하늘색	신호등	개소				
	소계	개					
안전표지	<224.402.415>	어린이보호구역	30	여기부터 속도를 줄이시오	132	개	
	<324.224>	어린이보호구역	30	어린이보호	129	개	
	<324.226>	어린이보호구역	30	어린이보호	218	개	
	<324.219>	어린이보호구역	30	어린이보호	219	개	
	안전표지	<224.427>	30	제한	324	개	
안전표지		<518>	30	제한	427	개	
	<536>	30	제한	518	개		
(현장조사일 : 2019년 03월)							

공사명	시행사	용역회사	축척	설계일자	도면명	도면번호
2019년 어린이 노인보호구역 개선사업 기본 및 실시설계용역	서울특별시 은평구	(주) 태승알앤디	1 : 1,200	2019. 04.	공사현황도	2-001

종합개선안도

SCALE = 1 : 1,200

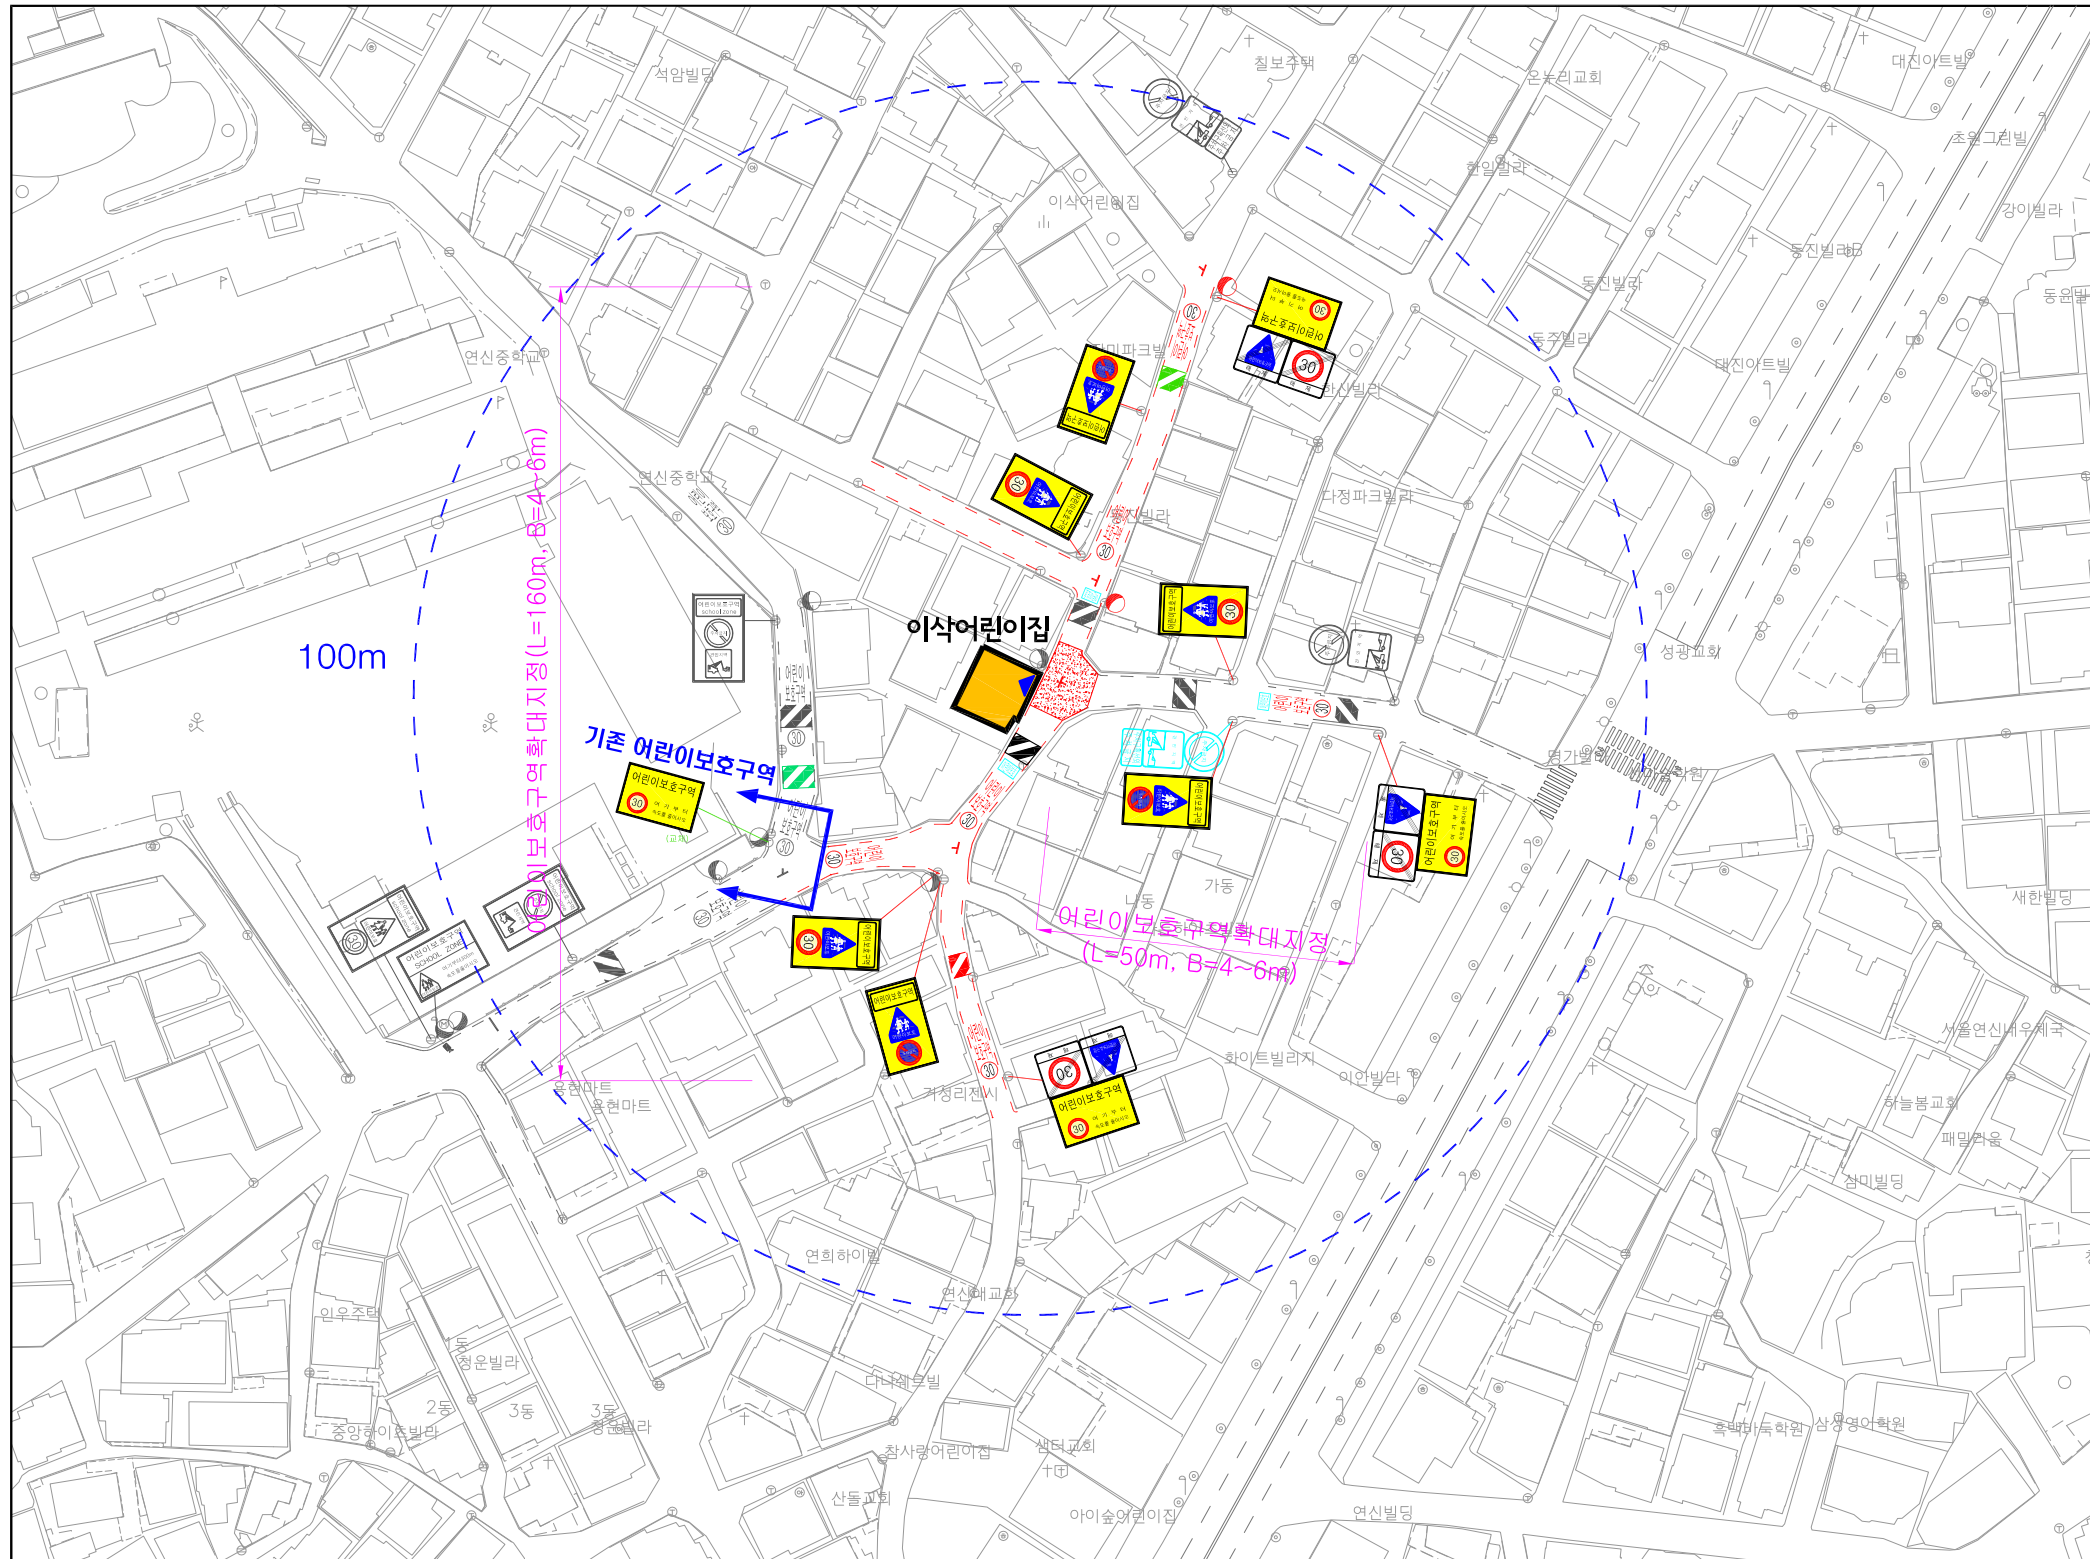


구분	현황 - 검정색	신설 - 빨강색	교체 - 초록색	제거 - 하늘색	구분	항목	단위	수량														
								현황	개선													
									신설	교체	제거											
안	현황 - 검정색	신설 - 빨강색	교체 - 초록색	제거 - 하늘색	신호등	경보등	개소															
						신호등	개소															
						소계	개	13	16	1	3											
						전	현황 - 검정색	신설 - 빨강색	교체 - 초록색	제거 - 하늘색	표지	<224.402.415>	어린이보호구역									
												30	여기부터 속도를 줄이시오									
												<324.224>	어린이보호구역									
													어린이보호									
												<324.226>	어린이보호구역									
													어린이보호									
												표	현황 - 검정색	신설 - 빨강색	교체 - 초록색	제거 - 하늘색	표지	<통합표지>	어린이보호구역			
																		어린이보호				
																		소계	개	1	3	1
																			개	1	3	1
						시	현황 - 검정색	신설 - 빨강색	교체 - 초록색	제거 - 하늘색	표지							<324.219>	어린이보호구역			
																		어린이보호				
소계	개	8	10																			
	개	8	10																			
시	현황 - 검정색	신설 - 빨강색	교체 - 초록색	제거 - 하늘색	표지							<224.427>	30									
												해제										
						<324.427>A동	어린이보호구역															
							해제															
시	현황 - 검정색	신설 - 빨강색	교체 - 초록색	제거 - 하늘색	표지	<518>	30															
						어린이보호구역																
						소계	개	14	3	2												
							개	2		1												
						이이지형프	개	6	1	1												
방호울타리	M																					
도로반사경	개	6	2																			

(현장조사일 : 2019년 03월)

공사명	시행사	용역회사	축척	설계일자	도면명	도면번호
2019년 어린이 노인보호구역 개선사업 기본 및 실시설계용역	서울특별시 은평구	(주) 태승알앤디	1 : 1,200	2019. 04.	종합개선안도	2-002

공사현황도

SCALE = 1 : 1,200

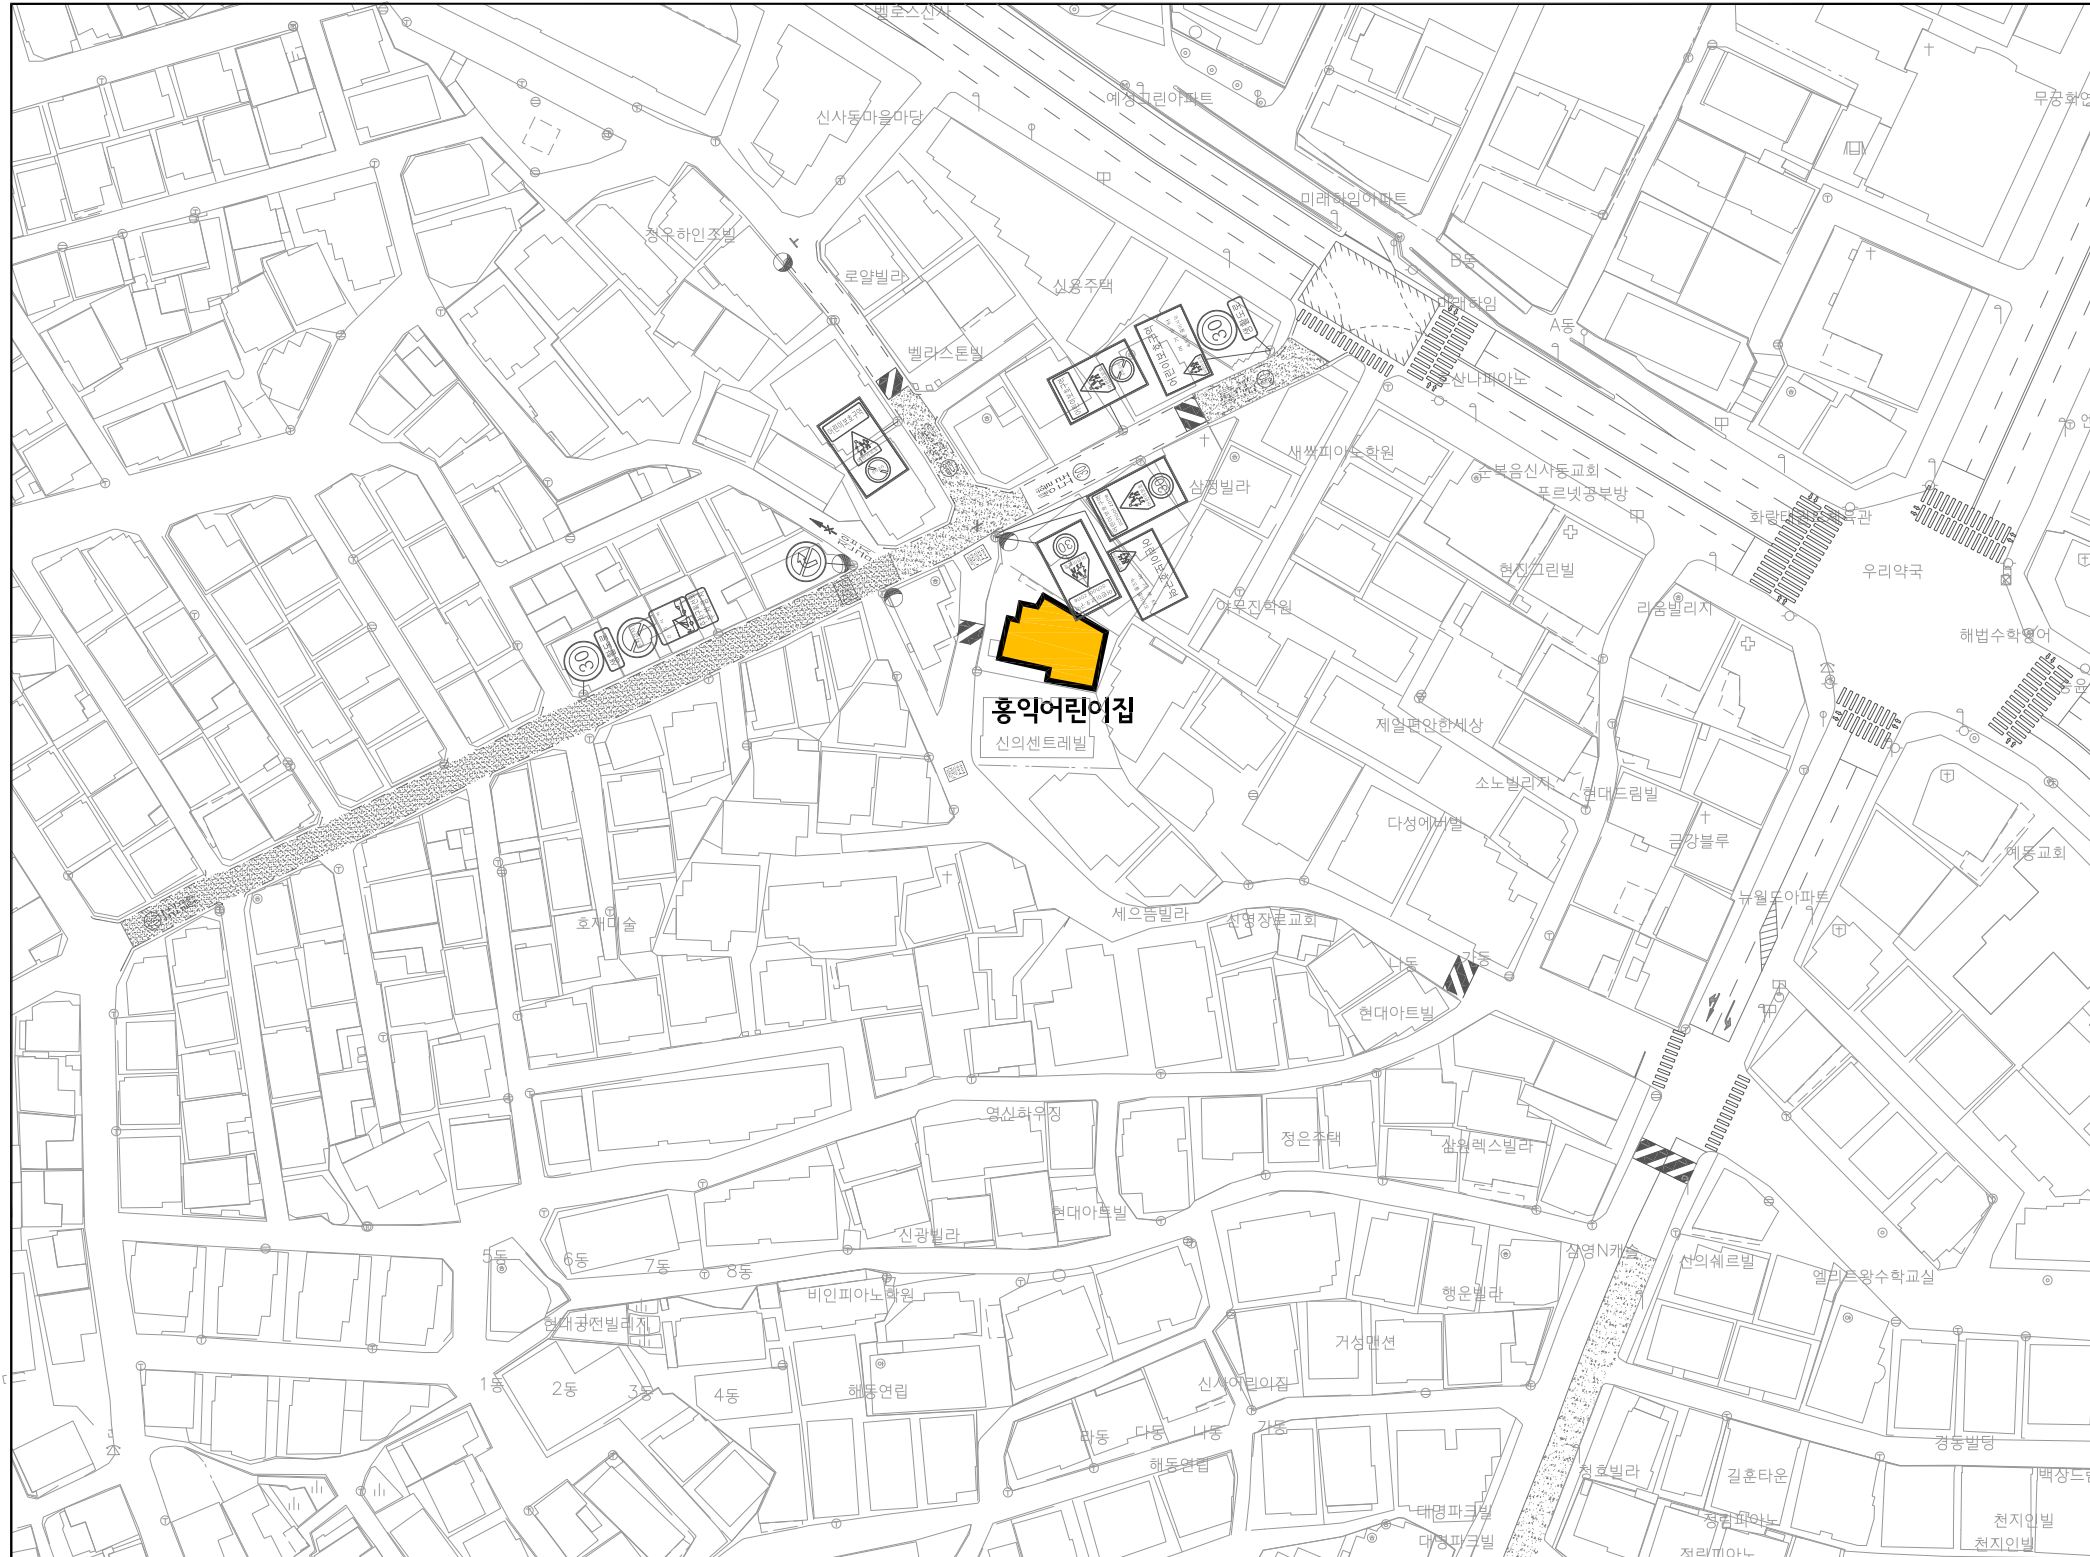

- 범례 -		구분	항목	단위	수량				
현황 - 검정색	신설 - 빨강색				교체 - 초록색	제거 - 하늘색	신설	교체	제거
신설	신설	신호등	개소	개소					
교체	교체	신호등	개소	개소					
제거	제거	신호등	개소	개소					
		소계	개	개					
			132	개					
			129	개					
			213	개					
			219	개					
			224	개					
			227	개					
			322	개					
			324	개					
			326	개					
			327	개					
			418	개					
			427	개					
			428	개					
			429	개					
		<통합표지>							
		324	개						
		402	개						
		415	개						
		224	개						
		402	개						
		415	개						
		219	개						
		428	개						
		324	개						
		219	개						
		324	개						
		224	개						
		324	개						
		226	개						
		224	개						
		427	개						
		324	개						
		427	개						
		소계	개						
		518	개						
		519	개						
		520	개						
		521	개						
		523	개						
		532	개						
		536-536-3	개						
		510-514	개						
		537-543	개						
		소계	개						
		과속방지턱	개						
		이미지형표	개						
		방호울타리	M						
		도로반사경	개						




(현장조사일 : 2019년 03월)

공사명	시행사	용역회사	축척	설계일자	도면명	도면번호
2019년 어린이 노인보호구역 개선사업 기본 및 실시설계용역	서울특별시 은평구	(주) 태승알앤디	1 : 1,200	2019. 04.	공사현황도	3-001

종합개선안도

SCALE = 1 : 1,200

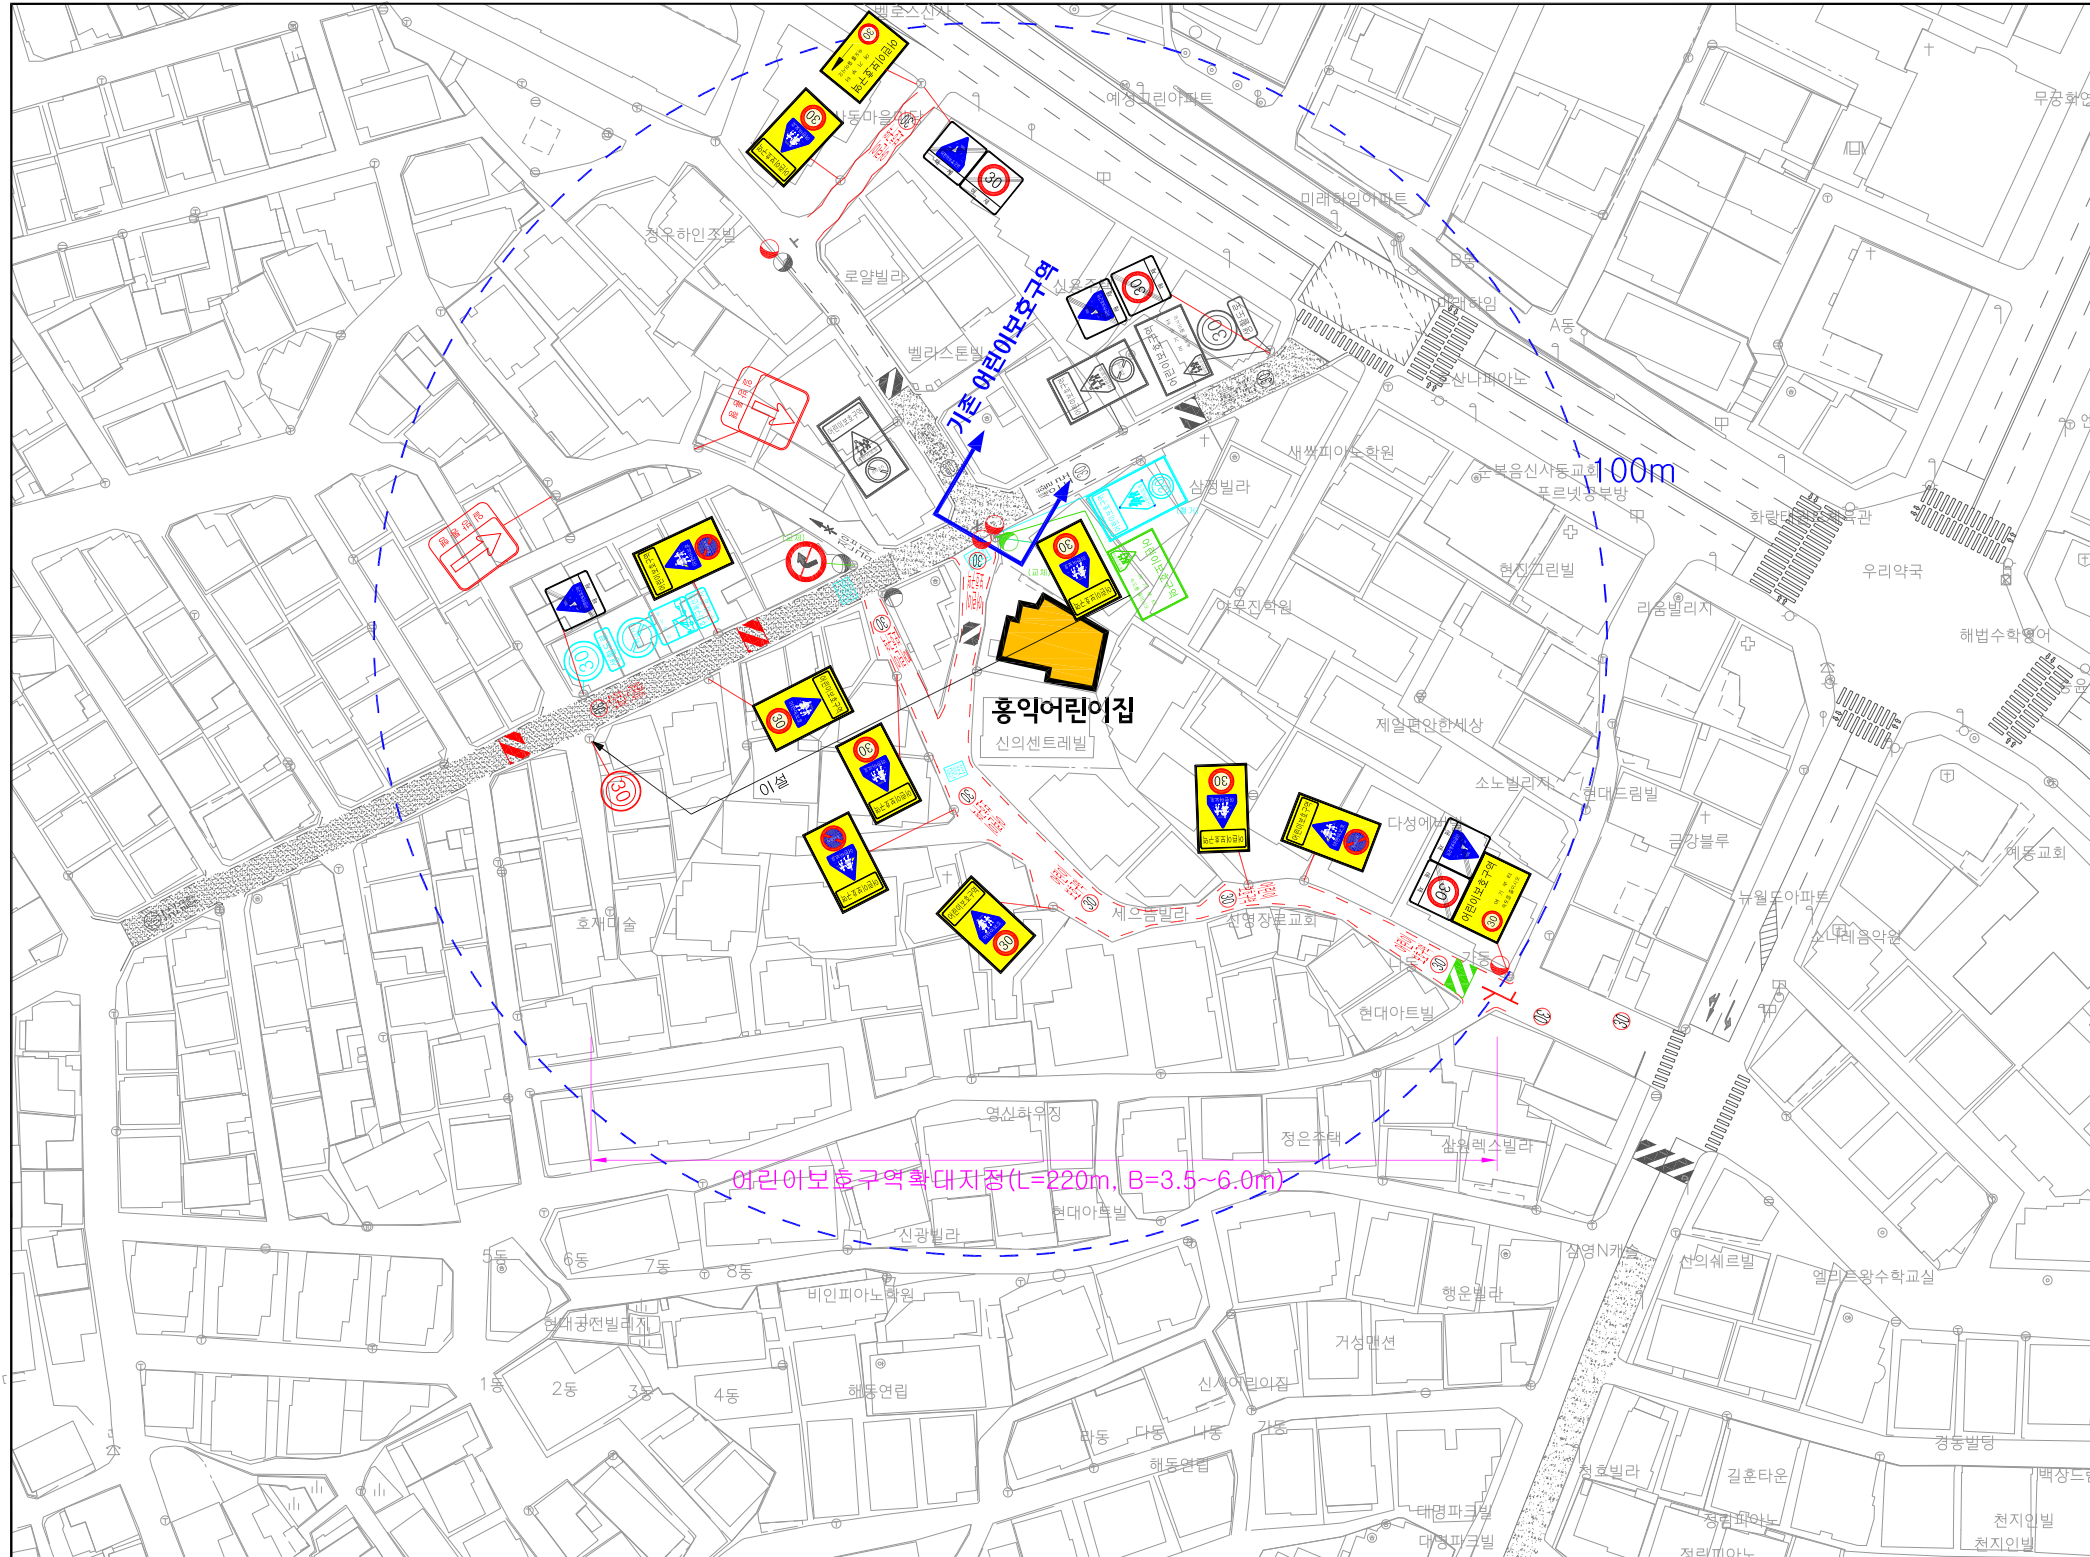


- 범 례 -		구분	항 목	단위	현황	수 량		
						신설	교체	제거
구분	현황 - 검정색	신호등	경보등	개소				
	신설 - 빨강색		신호등	개소				
	교체 - 초록색		소 계	개	9	19	2	4
	제거 - 하늘색							
<224.402.415> 어린이보호구역 								
안	표	지	표	노	면	시	<324.224> 	
							<324.226> 	
							<324.219> 	
							<224.427> 	
							<324.427> 	
							<518> 	
							<536> 	
							<30> 	
							<30> 	
							<30> 	
<통합표지>								
		324.402.415	개	2				
		224.402.415	개		3			
		219.428	개					
		324.219	개		3			
		324.224	개	2	2	1	1	
		324.226	개		2			
		224.427	개		3			
		324.427	개		3			
		소 계	개	4	20			
		518	개	2	8			
		517	개		2			
		520	개		2			
		521	개					
		523	개					
		532	개					
		536~536-3	개	2	8			
		510~514	개					
		537~543	개					
		소 계	개	8	5	2		
		과속방지턱	개	4		1		
		이미지형표	개		2			
		방호울타리	M					
		도로반사경	개	4	3	1		
(현장조사일 : 2019년 03월)								

공 사 명	시 행 사	응 역 회 사	축 적	실계일자	도 면 명	도 면 번호
2019년 어린이 노인보호구역 개선사업 기본 및 실시설계용역	서울특별시 은평구	(주) 태 승 알 엔 디	1 : 1,200	2019. 04.	종합 개선 안 도	3-002

공사현황도

SCALE = 1 : 2,000

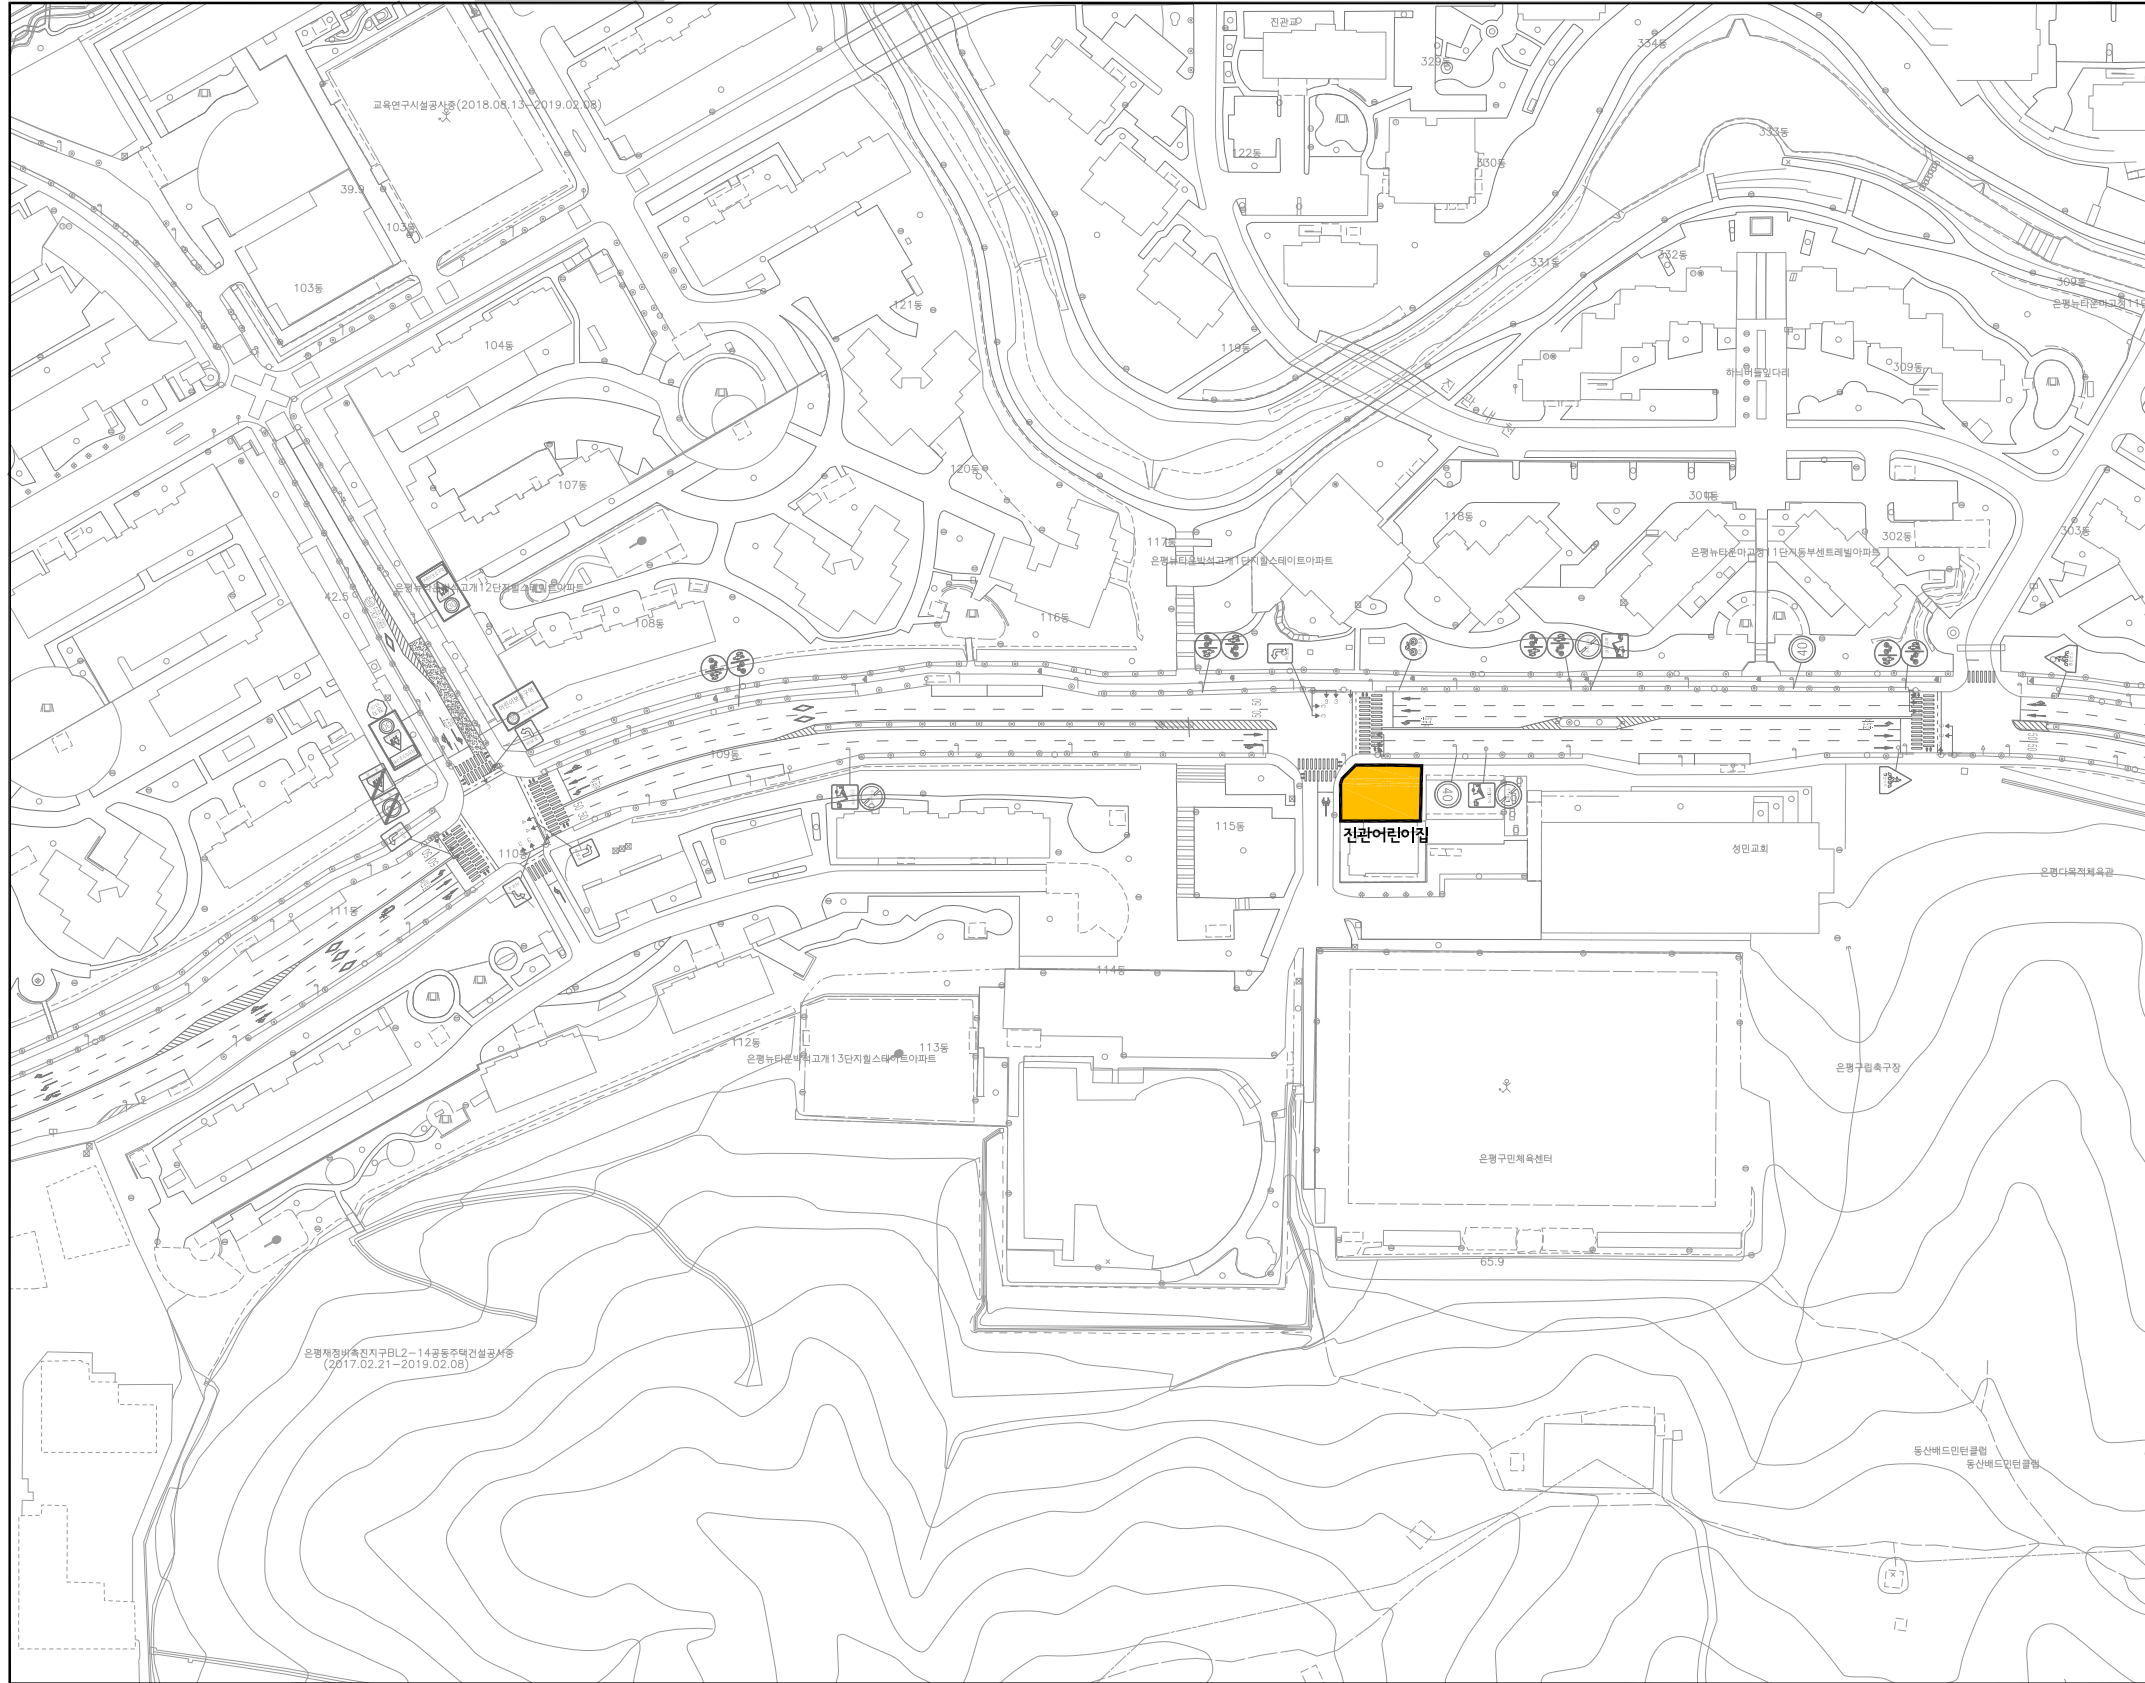


구분		현황 - 검정색		신설 - 빨강색		교체 - 초록색		제거 - 하늘색		수량		
구분	현황	신설	교체	제거	신설	교체	제거	구분	단위	수량	개선	제거
안전표지	경보등	개소										
	신호등	개소	10									
	소계	개	22									
	132	개										
	129	개										
	218	개										
	219	개	3									
	224	개	2									
	302	개	1									
	317	개	8									
322	개	2										
326	개											
329	개	6										
418	개											
427	개											
428	개	3										
429	개											
<통합표지>												
224	개											
402	개											
415	개											
324	개											
402	개											
415	개											
224	개											
427	개											
324	개											
427	개											
218	개											
428	개											
219	개											
428	개											
324	개											
219	개											
324	개											
224	개											
소계	개	22										
517	개	6										
518	개											
520	개											
529	개	2										
537	개	10										
542	개	4										
536-536-3	개											
510-514	개											
537-543	개											
소계	개											
과속방지턱	개											
이미지형프	개											
방호울타리	M											
보도	m ²											
(현장조사일 : 2019년 04월)												

공사명	시행사	용역회사	축척	설계일자	도면명	도면번호
2019년 어린이 노인보호구역 개선사업 기본 및 실시설계용역	서울특별시 은평구	(주) 태승알앤디	1:2,000	2019. 04.	공사현황도	4-001

종합개선안도

SCALE = 1 : 2,000

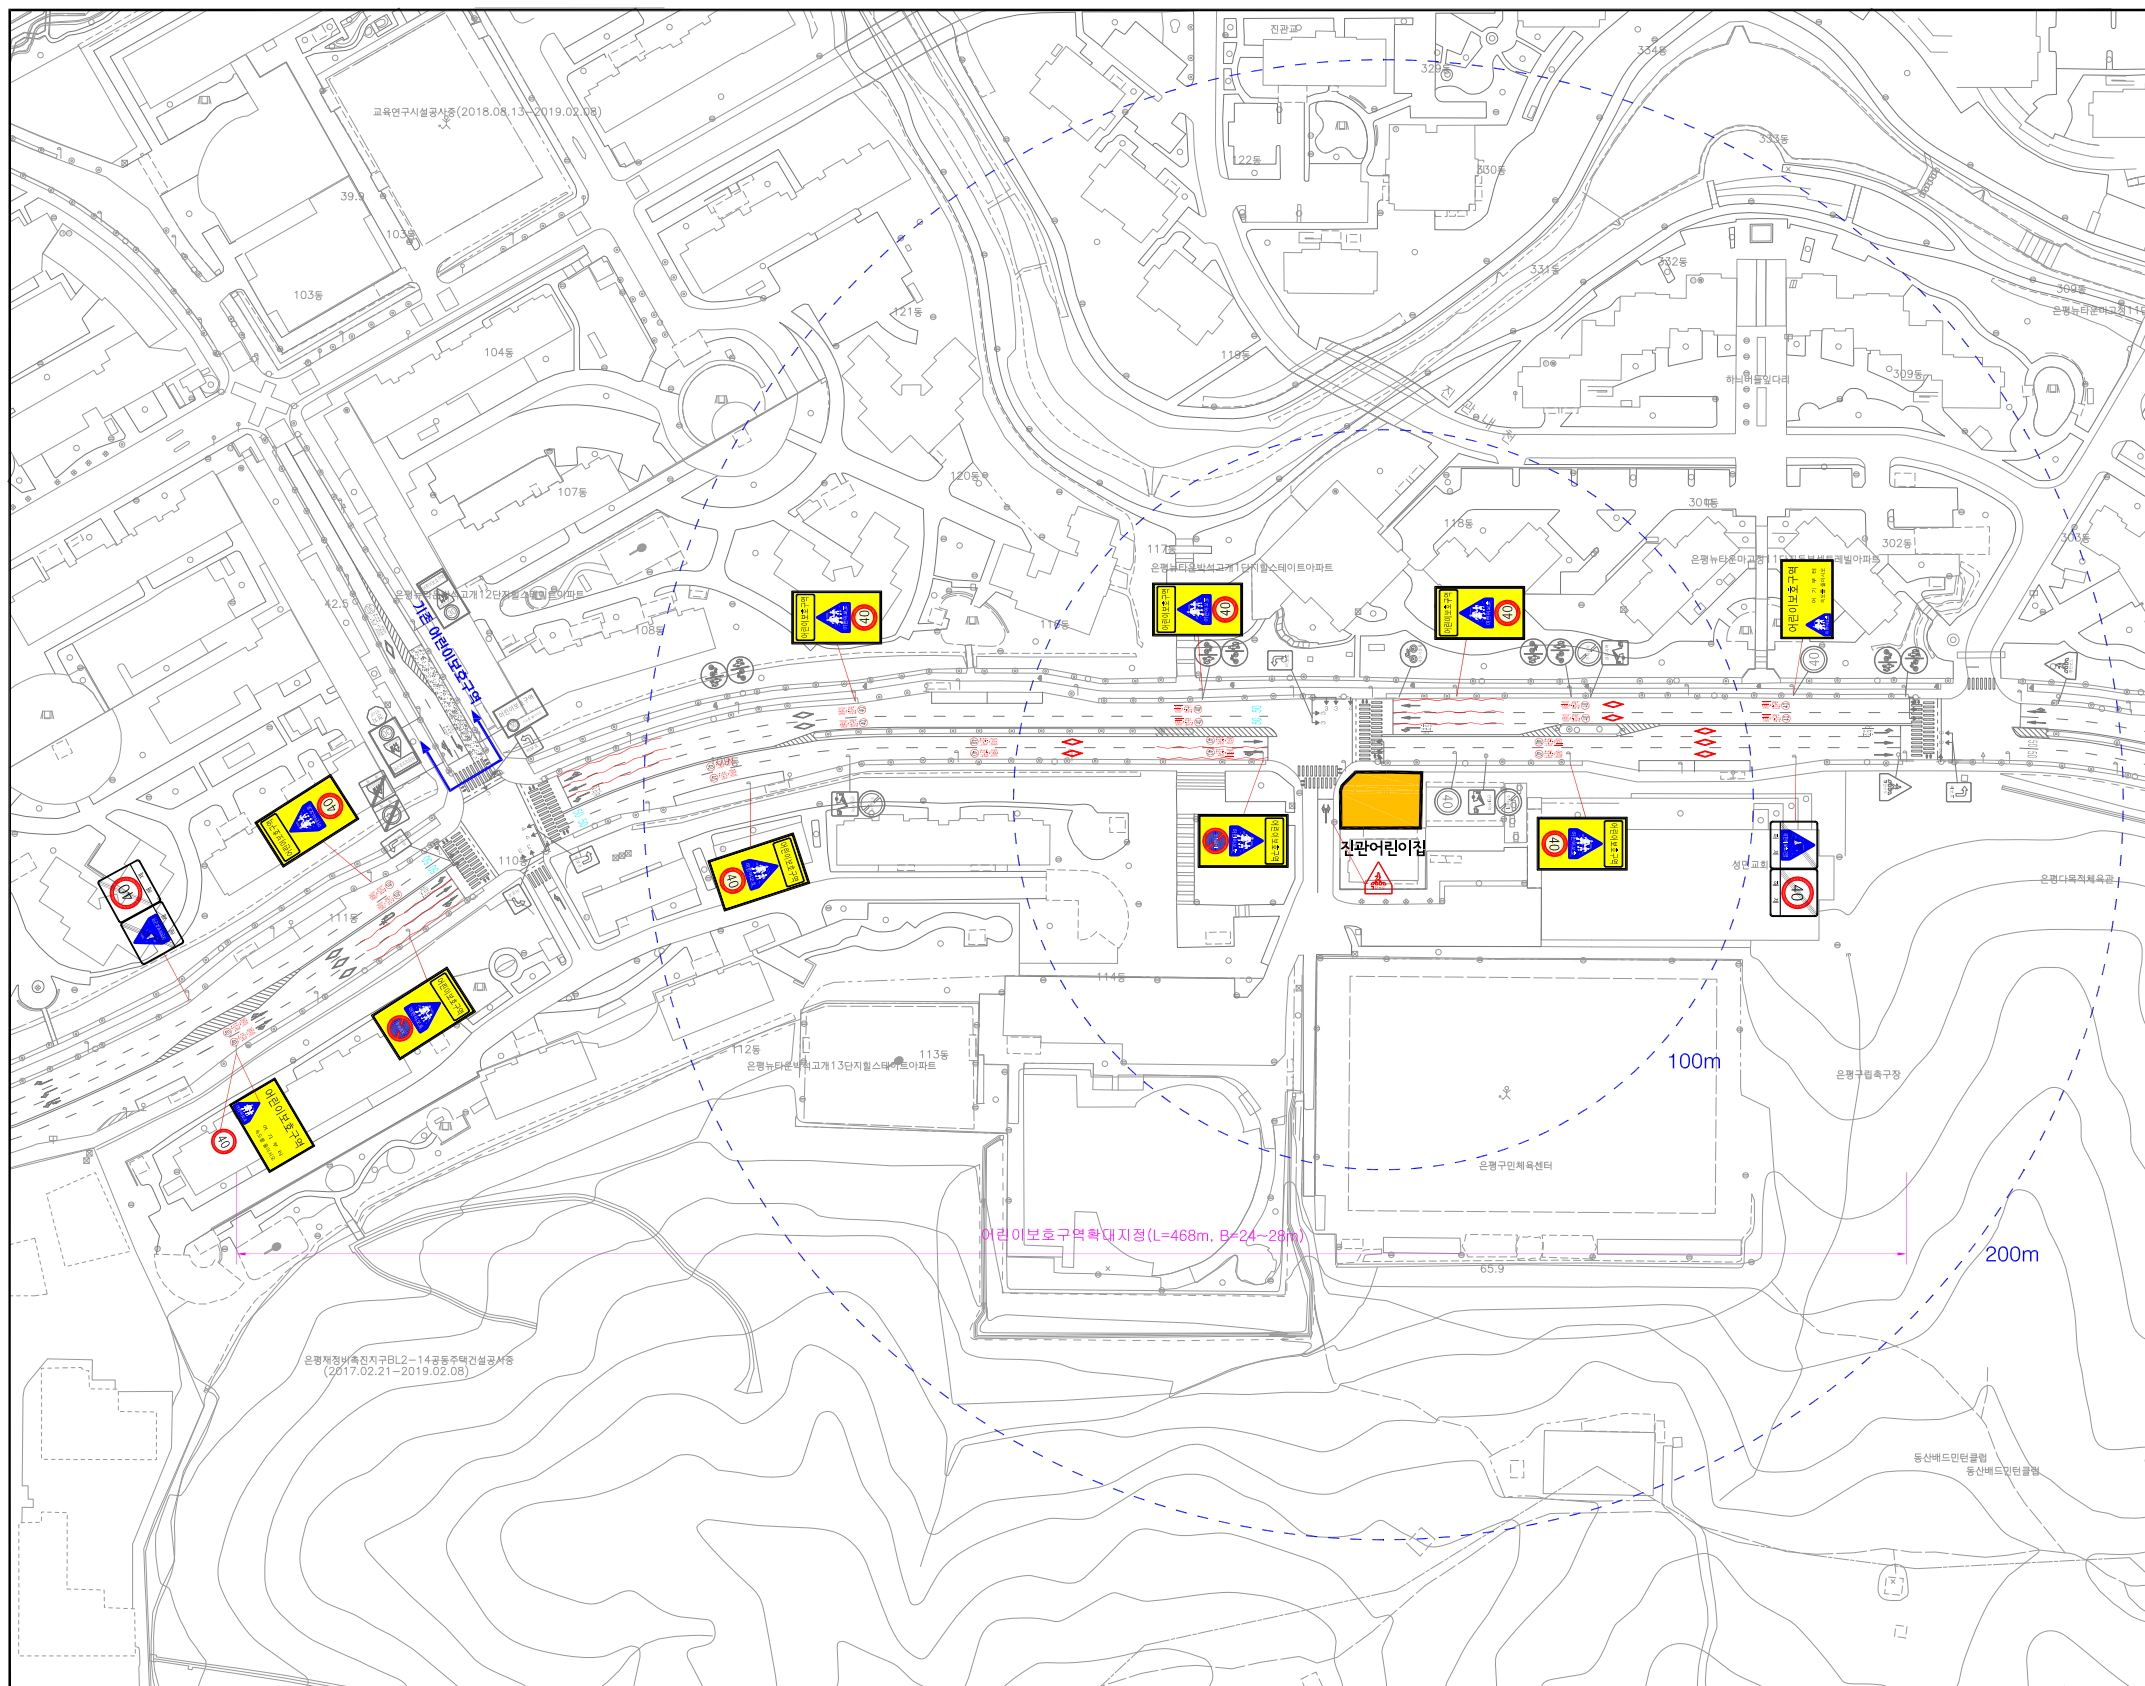

구분		현황	개선	신설	교체	제거
구분	현황 - 검정색	경보등	개소			
	신설 - 빨강색	신호등	개소	10		
	교체 - 초록색	소계	개	22	2	2
	제거 - 하늘색	소계	개			8
안면표지	<324.402.415>	어린이보호구역	132			
	312	개				
	129	개				
	218	개				
	219	개	3			
	224	개	2	1	2	
	302	개	1			
	317	개	8			
	322	개	2	1		
	326	개				
	329	개	6			
	418	개				
	427	개				
	428	개	3			
	429	개				
	<통합표지>			16		
	324	개		2		
	402	개				
	415	개				
	224	개				
	402	개				
	415	개				
	224	개	2			
	427	개				
	324	개	2			
428	개					
218	개					
219	개					
428	개					
324	개	2				
219	개					
324	개	6				
224	개					
소계	개	22	56		4	
517	개	6			4	
518	개		21			
520	개		14			
529	개	2				
537	개	10				
542	개	4				
536~536-3	개		21			
510~514	개					
537~543	개					
소계	개					
과속방지턱	개					
이미지형프	개					
방호울타리	M					
보도	m ²					



(현장조사일 : 2019년 04월)

공사명	시행사	용역회사	축척	설계일자	도면명	도면번호
2019년 어린이 노인보호구역 개선사업 기본 및 실시설계용역	서울특별시 은평구	(주) 태승알앤디	1 : 2,000	2019. 04.	종합개선안도	4-002