

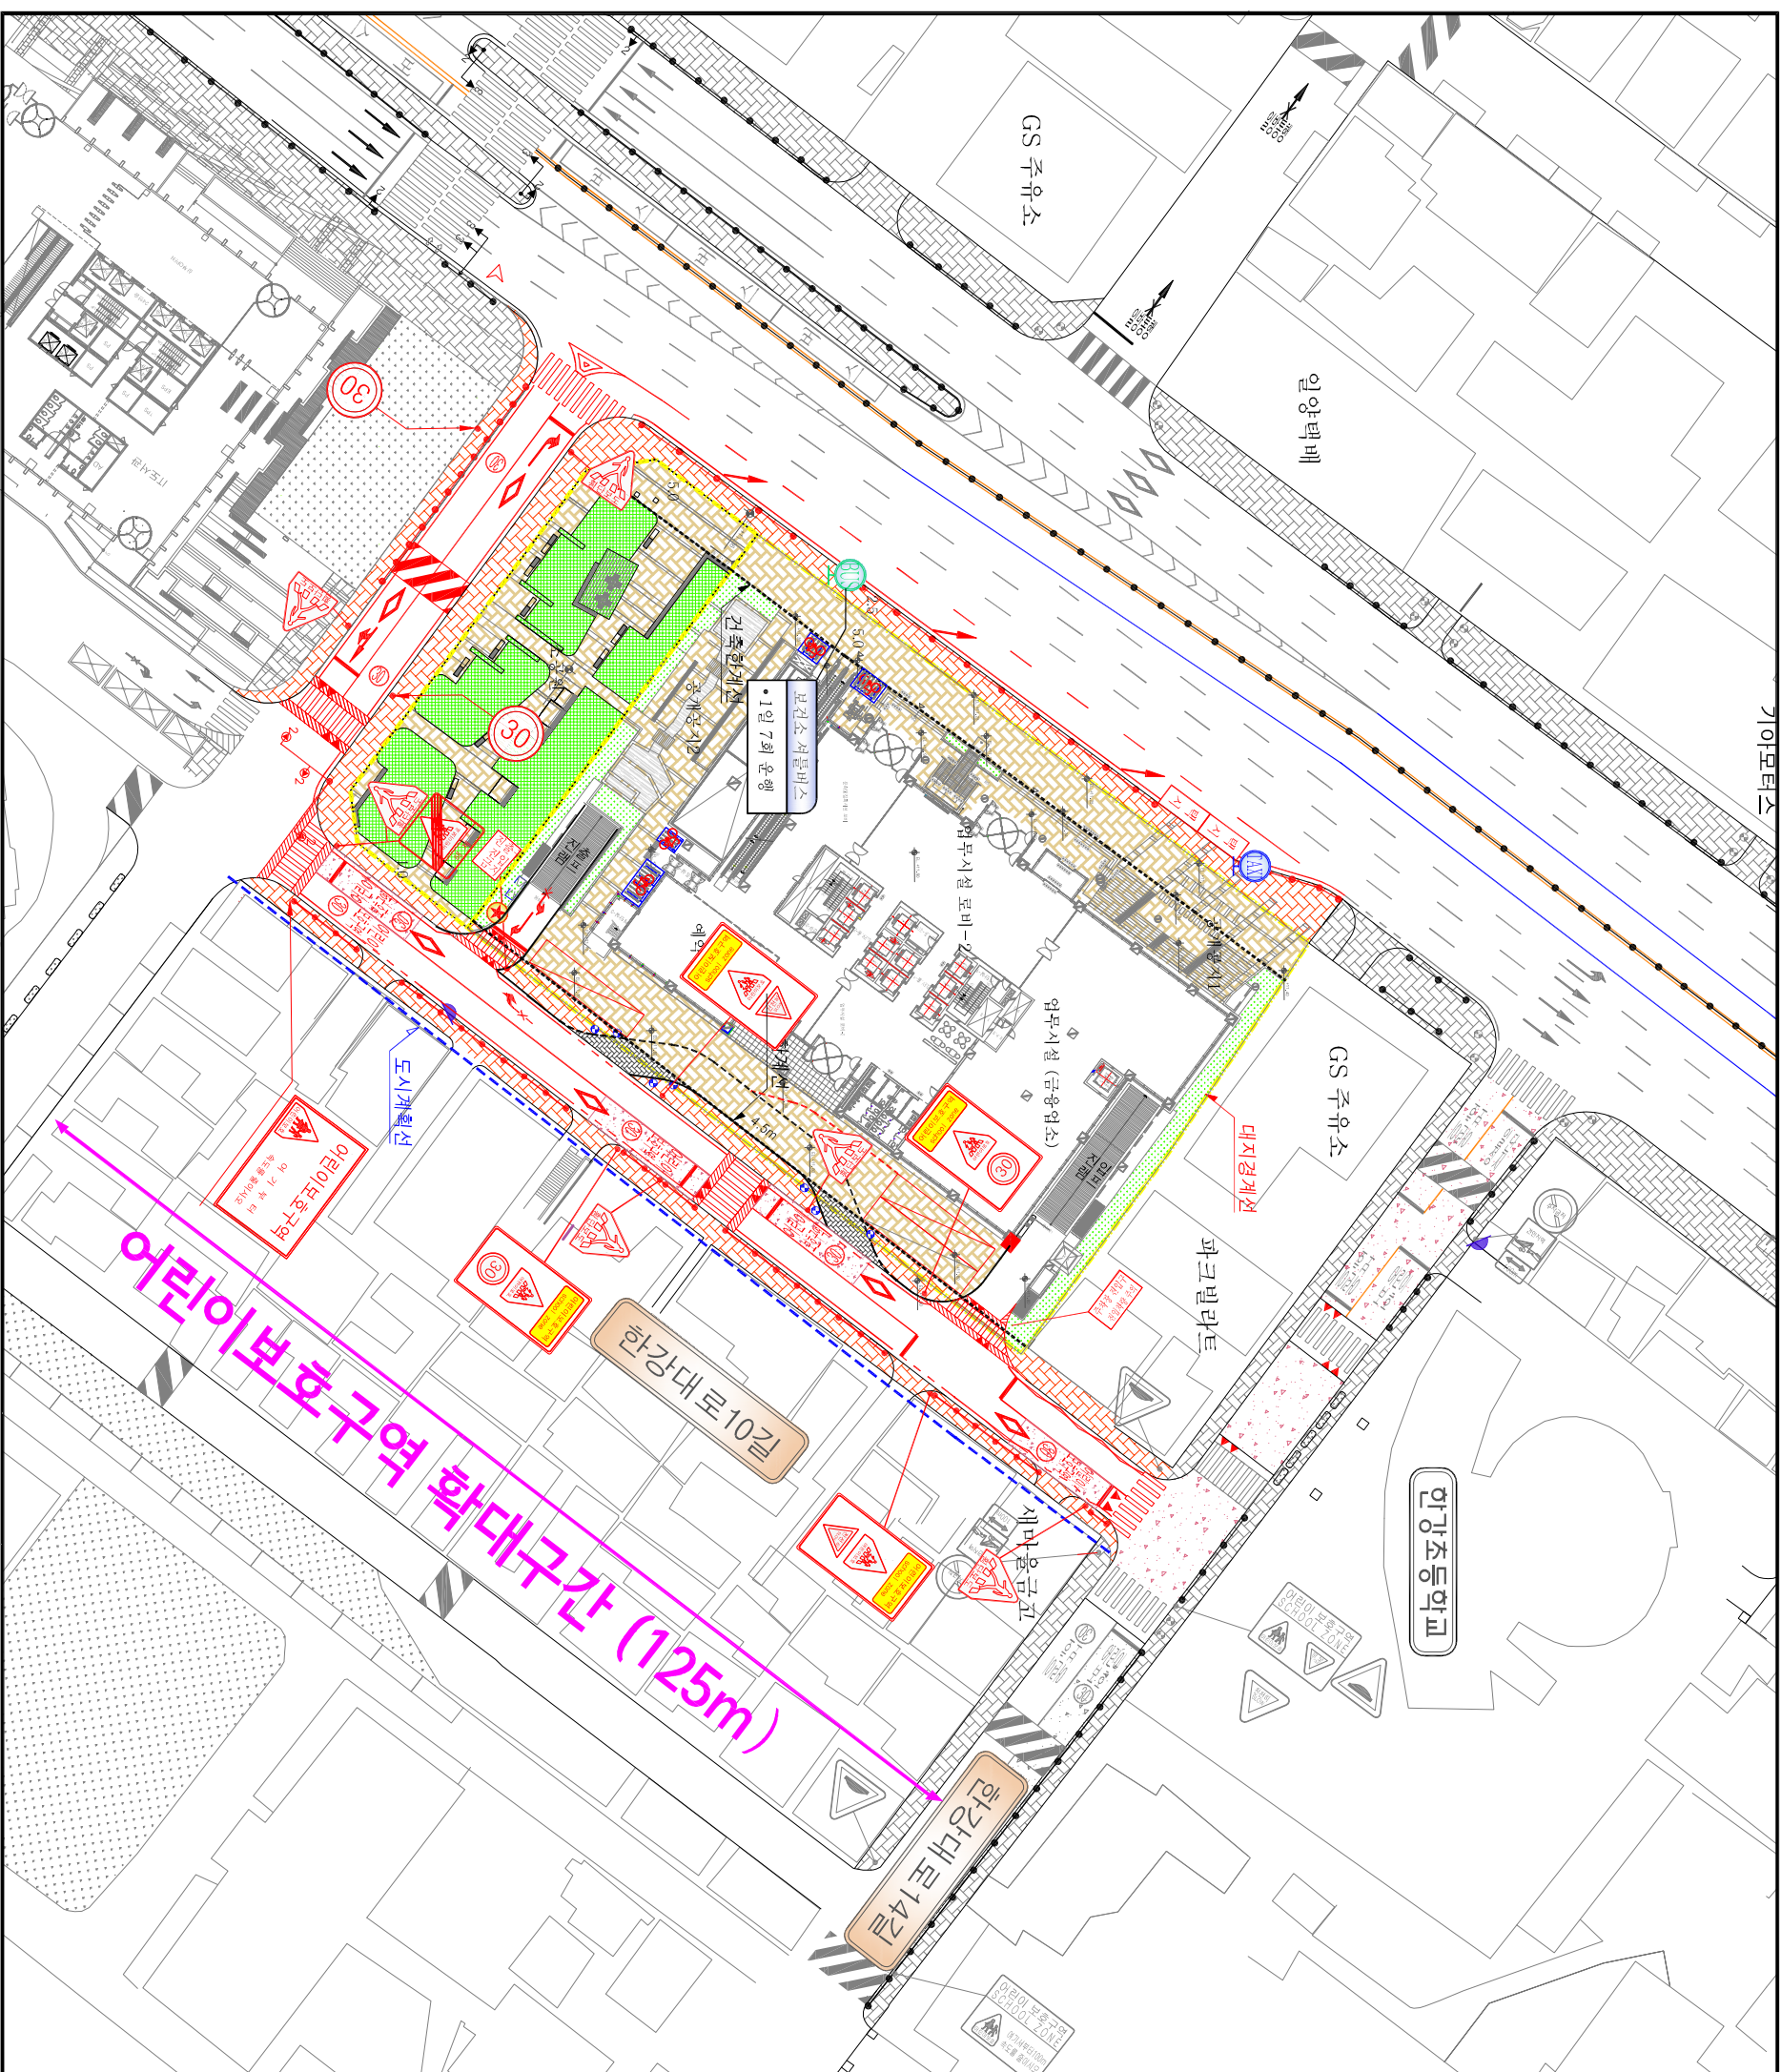


한강초 어린이보호구역 확대(한강대로10길) 현황 및 개선안도

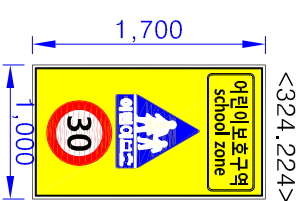

구분	항목	단위	현황	수량	
				개선	계
현황-검정	신설-적색	경보등	신설		
	제도색-하늘색	신호등	제도색		
	제거-녹색	신호등	제거		

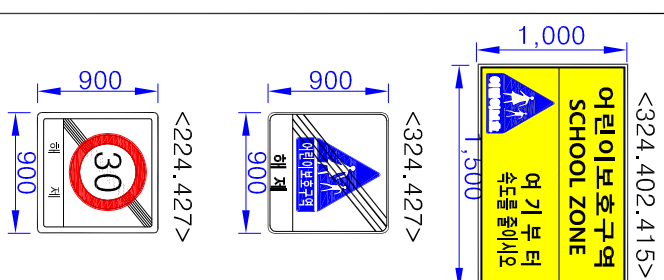

구분	항목	단위	현황	수량	
신호등	신호등	개소	신설	1	
	신호등	개소	제거	7	
표지	소계	개		2	
	224	개			
	129	개			
	211	개			
	213	개			
	213	개			
	214	개			
	313	개			
	322	개	6		
	327	개			
	329	개			
표지	소계	개		29	
	427	개			
	428	개			
	429	개			
	<통합표지>				
	324	개			
	402	개	1		
	415	개			
	324	개			
	219	개			
	428	개			
	219	개	1		
	428	개			
	324	개	2		
	324	개			
226	개				
324	개	2			
224	개				
노면					
소계	개		29		
518	개	7			
536	개	5			
533	개	5			
521	개	8			
501	m	138			
515	m	537			
503	m	94			
520	m	38			
531	개	1			
537	개	1			
538	개	1			
513	개	1			
529	개	6			
도로부설					
소계	개		239		
유색포장	m ²		187		
보도포장	m ²		1,059		