


어린이보호구역 지정 검토의견

연번	1	관할구청	성북구청	관할경찰서	종암경찰서																														
시 설 명	고려대(안암병원)어린이집		소재지	성북구 안암로 145																															

현장사진	정 문	보호구역 시점부 1		보호구역 시점부 2																															
																																			
	<p>■ 대상지점 주변은 교통량 미비한 북악산로 구간이며, 굽은도로 경사로 정상부임.</p> <p>■ 보차도 구분 되어 있으나 보행 접근은 미비한 상태</p> <p>■ 통학차량 이용 접근형태로 보행 접근 미비</p> <p>■ 어린이보호구역 미지정 상태. 보호구역 위한 시설 부재</p>																																		
현황 및 문제점	<p>■ 대상지점 주변은 교통유발시설 부재로 통과 교통류/보행통행 빈번치 않으나, 어린이들의 안전한 통행 위한 어린이보호구역 지정은 적절한 것으로 판단됨.</p> <p>■ 구간내 차량 주.정차시 굽은도로/경사로 시인성 불량 등 안전사고 위험성 상존하므로 주.정차 금지 안전표지 증설 요망.</p> <p>■ 도면 및 현장 점검 결과 기타 이견 없음.</p>																																		
검토결과	<p>■ 대상지점 주변은 교통유발시설 부재로 통과 교통류/보행통행 빈번치 않으나, 어린이들의 안전한 통행 위한 어린이보호구역 지정은 적절한 것으로 판단됨.</p> <p>■ 구간내 차량 주.정차시 굽은도로/경사로 시인성 불량 등 안전사고 위험성 상존하므로 주.정차 금지 안전표지 증설 요망.</p> <p>■ 도면 및 현장 점검 결과 기타 이견 없음.</p>																																		

어린이보호구역 주변 교통사고 발생 현황 분석

대상시설	고려대(안암병원)어린이집					
위 치	성북구 안암로 145					
2018년 교통사고 발생현황 (반경100m 범위내) ※도로교통공단 교통사고분석시스템 (TAAS) 참조	사고 내용	사망사고	중상사고	경상사고	부상신고 사고	계
		0 (건)	0 (명)	0(명)	0 (명)	0 (명)
	사고 유형	차대사람	차대차	차량단독		계
		0 (건)	0 (건)	0 (건)		0(건)

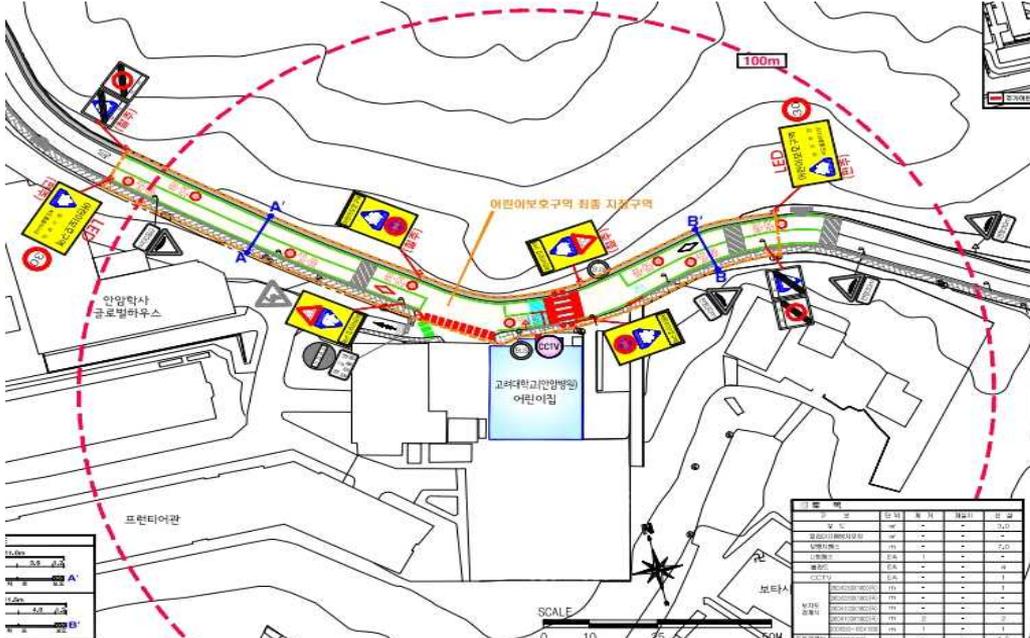