


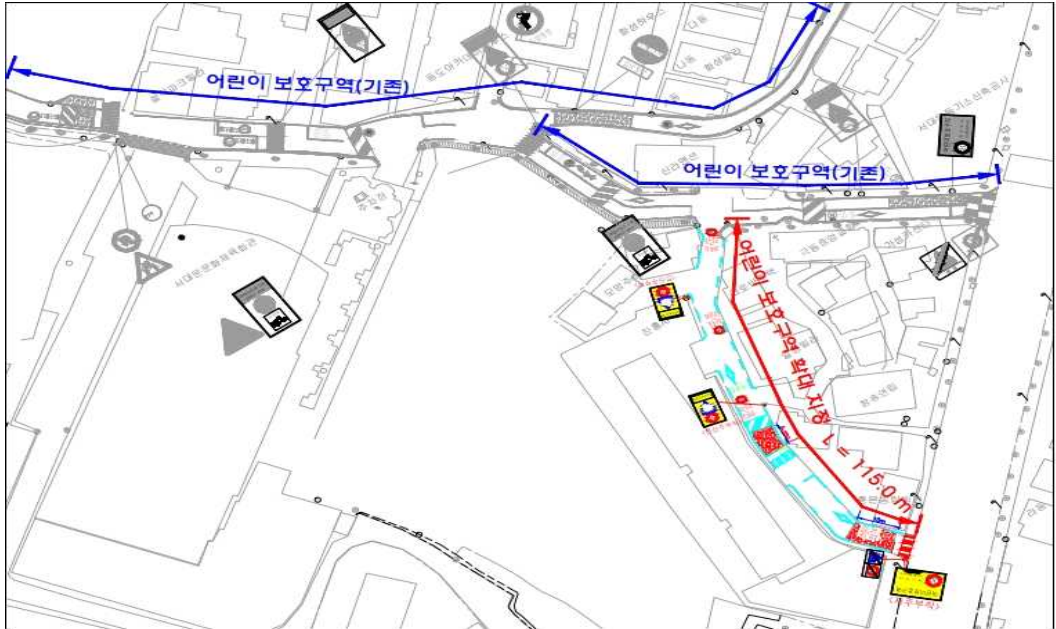


어린이보호구역 지정 검토의견

연번	3	관할구청	서대문구청	관할경찰서	서대문경찰서
시 설 명	홍연초등학교		소재지	서대문구 백련사길 55	
어린이보호구역 지정 신청 구간					
현장사진	정 문	보호구역 시점부 1		보호구역 시점부 2	
					
	<p>현황 및 문제점</p> <ul style="list-style-type: none"> ■ 대상지점 주변 내리막 연속, 왕복2차로 접한 정문. ■ 경사로 구간으로 접근 차량 안전사고 가능성 상존 ■ 접근 동선 어린이보호구역 연장 미지정 상태. 보호구역 위한 시설 부재 				
검토결과	<ul style="list-style-type: none"> ■ 대상지점 주변은 교통유발시설 부재로 통과 교통류/보행통행 빈번치 않으나, 내리막 도로형태로, 어린이들의 안전한 통행 위한 어린이보호구역 지정 연장은 적정한 것으로 판단됨. ■ 내리막 도로 연속으로, 호우 대비한 배수시설 보강 검토 ■ 도면 및 현장 점검 결과 기타 이견 없음. 				

어린이보호구역 주변 교통사고 발생 현황 분석

대상시설	홍연초등학교					
위 치	서대문구 백련사길 55					
2018년 교통사고 발생현황 (반경100m 범위내) ※도로교통공단 교통사고분석시스템 (TAAS) 참조	사고 내용	사망사고	중상사고	경상사고	부상신고 사고	계
		0 (건)	0 (명)	0(명)	0 (명)	0 (명)
	사고 유형	차대사람	차대차	차량단독		계
		0(건)	0(건)	0(건)		0(건)

