


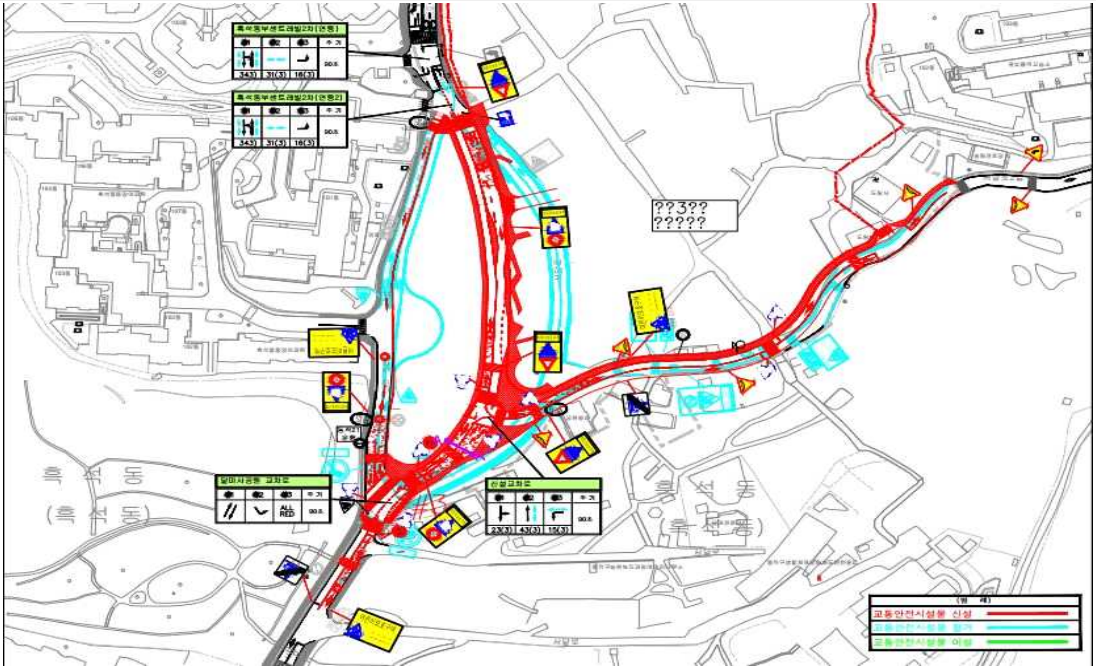


# 어린이보호구역 지정 검토의견

연번	1	관할구청	동작구청	관할경찰서	동작경찰서	
시 설 명	흑석어린이집		소재지	동작구 서달로61		
어린이보호구역 지정 신청 구간						
현장사진	정 문	보호구역 시점부 1		보호구역 시점부 2		
						
	<p><b>현황 및 문제점</b></p> <ul style="list-style-type: none"> <li>■ 대상지점 주변은 주거단지 집산도로 기능으로 첨두시 교통량 빈번하나 비혼잡 구간임.</li> <li>■ 기존도로 측면 신설도로 계획으로, 어린이집 신설중임.</li> <li>■ 계획도면 보,차도 구분 보행/횡단동선 확보 상태</li> <li>■ 어린이보호구역 지정 위한 안전시설 필요.</li> </ul>					
<p><b>검토결과</b></p> <ul style="list-style-type: none"> <li>■ 대상지점 주변은 첨두시 교통량 빈번구간으로, 어린이들의 안전한 통행 위한 어린이보호구역 지정은 적정한 것으로 판단됨.</li> <li>■ 보호구역 구간내 주.정차 금지 안전표지(노면표시) 증설 요망.</li> <li>■ 구간내 보.차도 분리 횡스 적용 필요.(어린이집, 교차로)</li> <li>■ 도면 및 현장 점검 결과 기타 이견 없음.</li> </ul>						

# 어린이보호구역 주변 교통사고 발생 현황 분석

대상시설	흑석어린이집					
위 치	동작구 서달로61					
2018년 교통사고 발생현황 (반경100m 범위내) ※도로교통공단 교통사고분석시스템 (TAAS) 참조	사고 내용	사망사고	중상사고	경상사고	부상신고 사고	계
		0 (건)	0 (명)	0(명)	0 (명)	0 (명)
	사고 유형	차대사람	차대차	차량단독		계
		0(건)	0 (건)	0 (건)		0(건)

