


어린이보호구역 지정 검토의견

연번	1	관할구청	송파구	관할경찰서	송파경찰서
시설명	예랑어린이집		소재지	송파구 백제고분로36가길 21	
어린이보호구역 지정 신청 구간(청색)					
현장사진	시·종점 구간				
	㉠지점	㉡지점	㉢지점	㉣지점	
현황 및 문제점	<ul style="list-style-type: none"> ■ 백제고분로에 위치한 회전교차로까지 어린이보호구역을 연장하는 계획임 ■ 확대 요청지점인 백제고분로37나길은 보차도 구분이 없는 약 5m내의 도로이며 양방향으로 운영되고 있음 ■ 어린이집 주변은 빌라 등 주택이 밀집되어 있고 백제고분로를 이용하기 위한 차량들로 교통량이 빈번함 				
검토결과	<ul style="list-style-type: none"> ■ 요청지점은 백제고분로와 연결되는 도로로 차량통행이 빈번하여 어린이들의 안전환 통행을 위하여 보호구역으로 지정하는 것이 바람직 할 것으로 보임 ■ 보호구역의 시종점을 명확히 하기위해 회전교차로에서 백제고분로37나길로 진행하는 운전자를 위해 일방통행로가 시작되는 지점에 보호구역 해제표지의 추가 설치 필요 ■ 보호구역이 연장됨에 따라 기존 보호구역 시종점에는 보호구역 세로형 통합표지를 양면으로 설치하여 운전자에게 정보를 제공 				

어린이보호구역 주변 교통사고 발생 현황 분석

대상시설	예랑어린이집					
위 치	서울시 송파구 백제고분로36가길 21					
2016~7년 연간 교통사고 발생현황 ※ 교통사고분석시스템 (TAAS) 참조	사고 내용	사망사고	중상사고	경상사고	부상신고 사고	계
		0 (건)	0 (건)	0 (건)	0 (건)	0 (건)
	사고 유형	차대사람	차대차	차량단독		계
		0 (건)	0 (건)	0 (건)		0 (건)

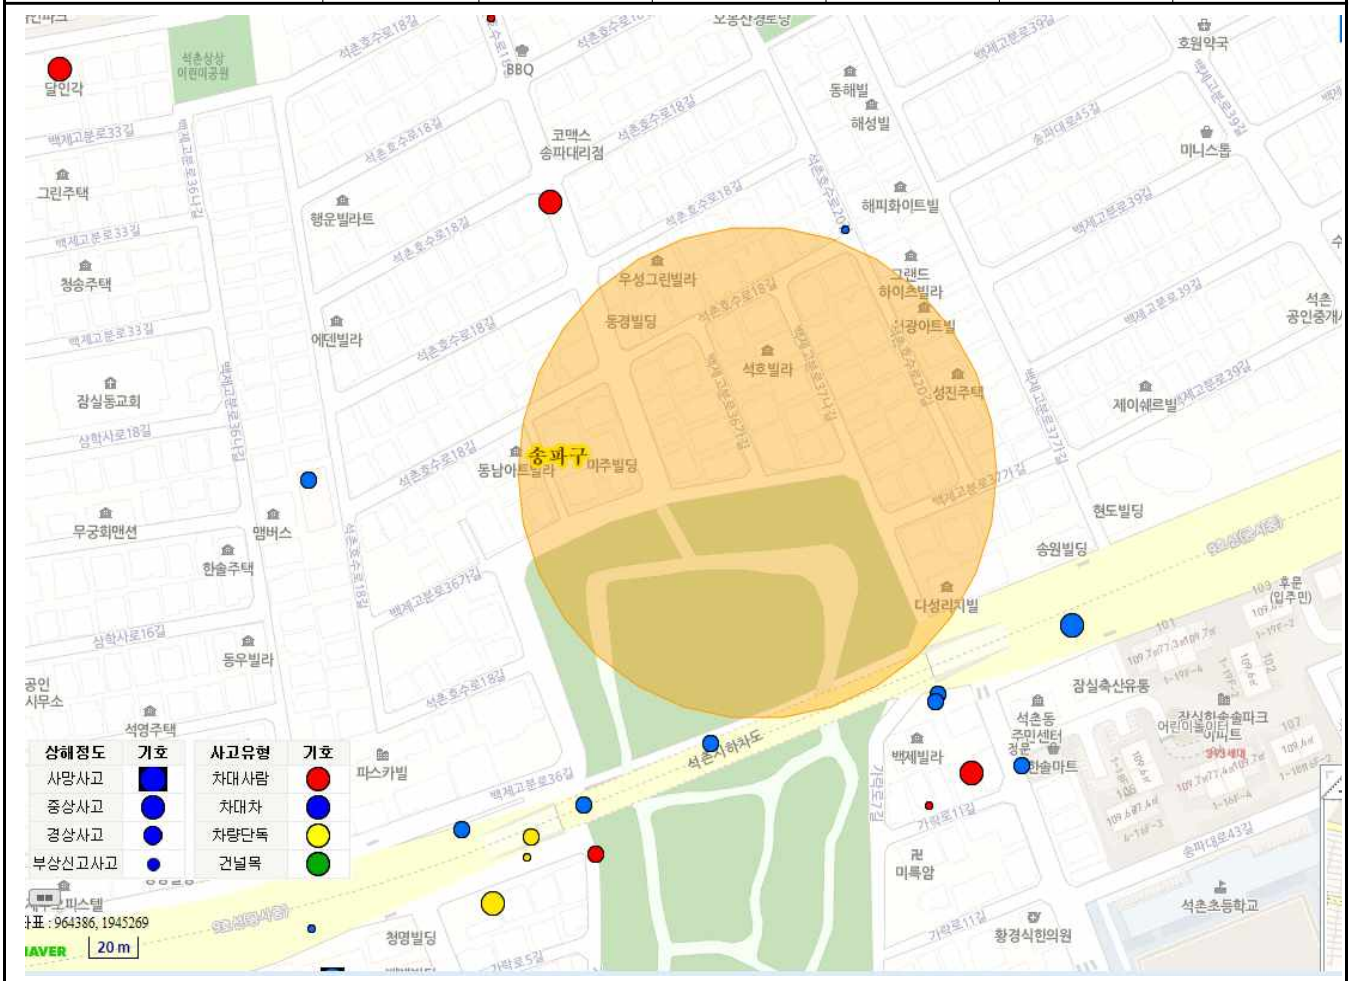


※ 사고자료 : 도로교통공단 교통사고분석시스템(TAAS)

어린이보호구역 현황 및 개선안도



시설명	예랑어린이집 (서울시 송파구 백제고분로36가길 21)
-----	-------------------------------

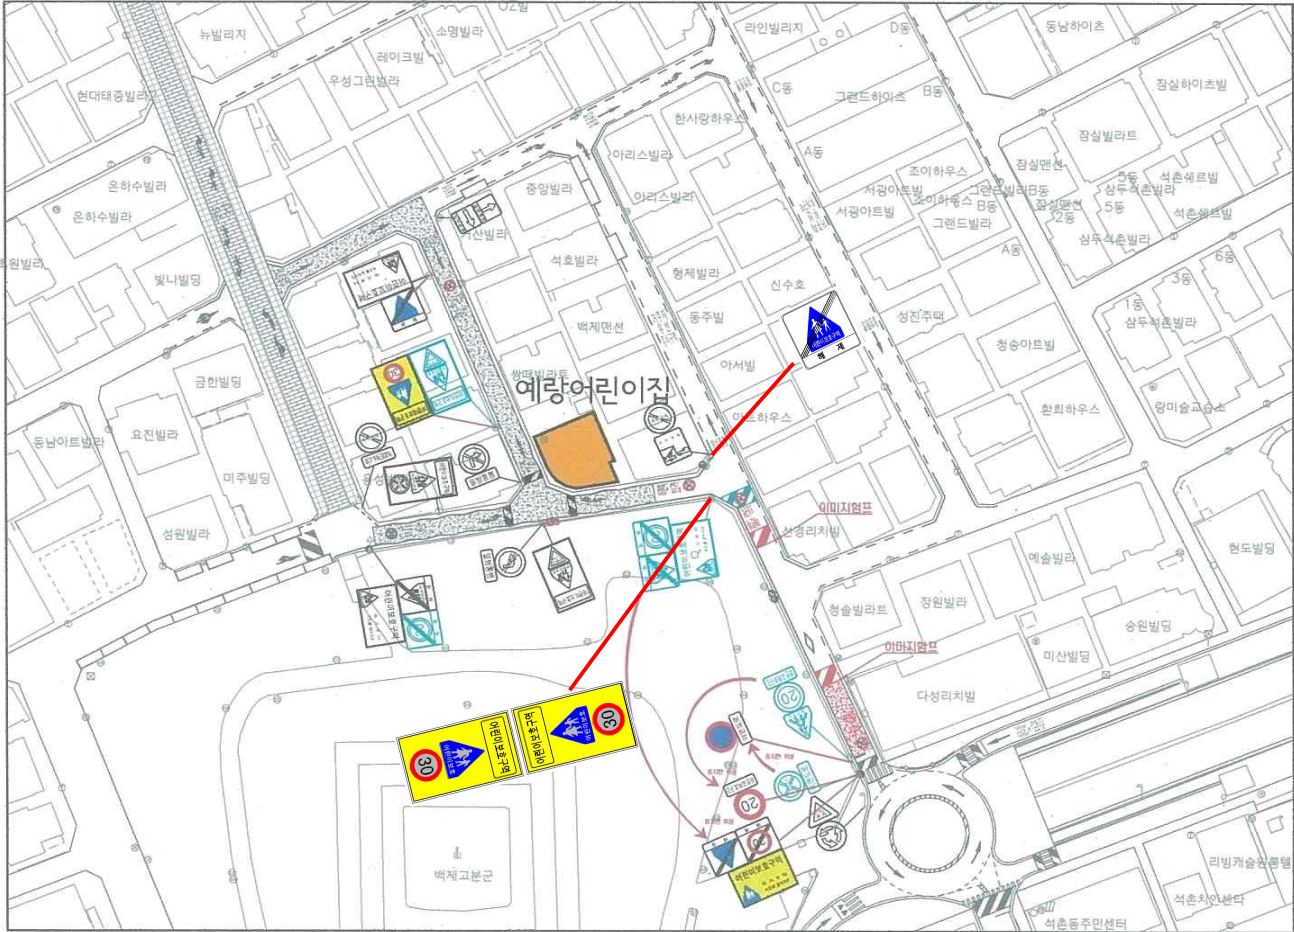

서울특별시

