


기본 개선안 (양명초교) - 수정('19.2.)

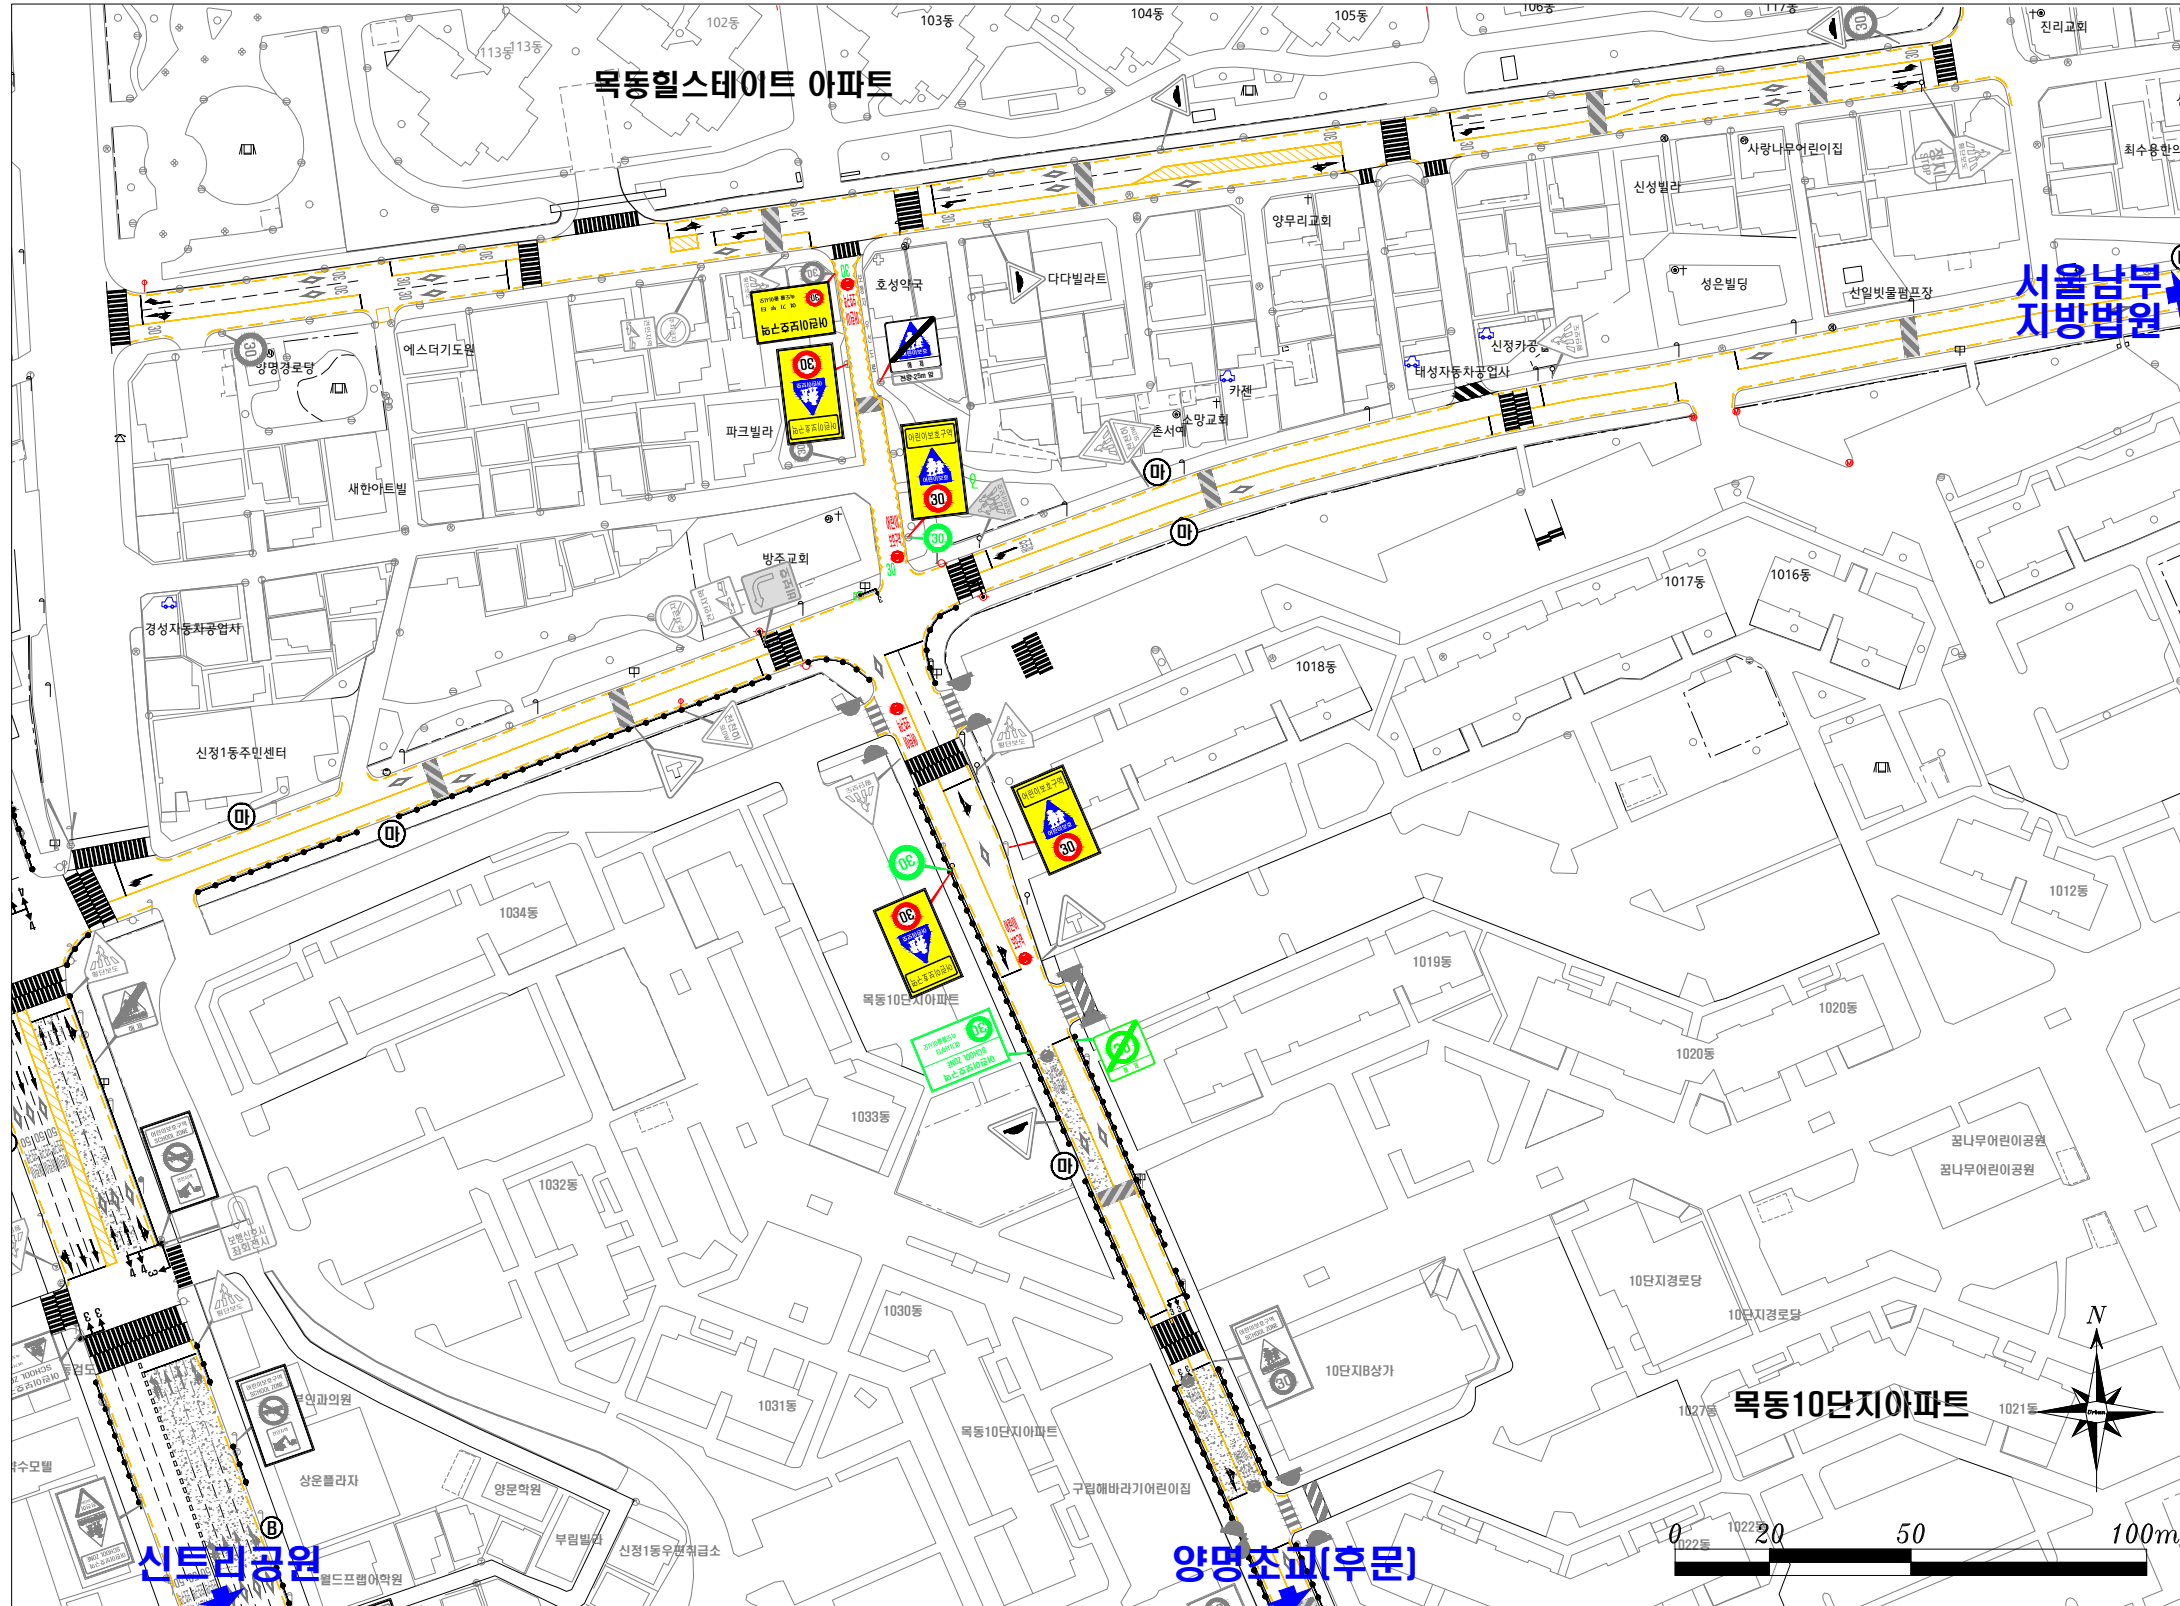

- 범 례 -

구 분	현 황 - 검정색
	신 설 - 빨강색
	교 체 - 하늘색
	제 거 - 초록색

구분	항 목	단위	수 량		
			개 선		
			신설	교체	제거
안전 표지	소 계	개	16		4
	324,226	개	2		
	324,224	개	4		
	224,402,415	개	1		1
	324,427	개	1		
	224,427	개			1
노면 표지	소 계	개	4		2
	536,518	개	4		
	517	개			2

(현장조사일 : 2019. 2.)