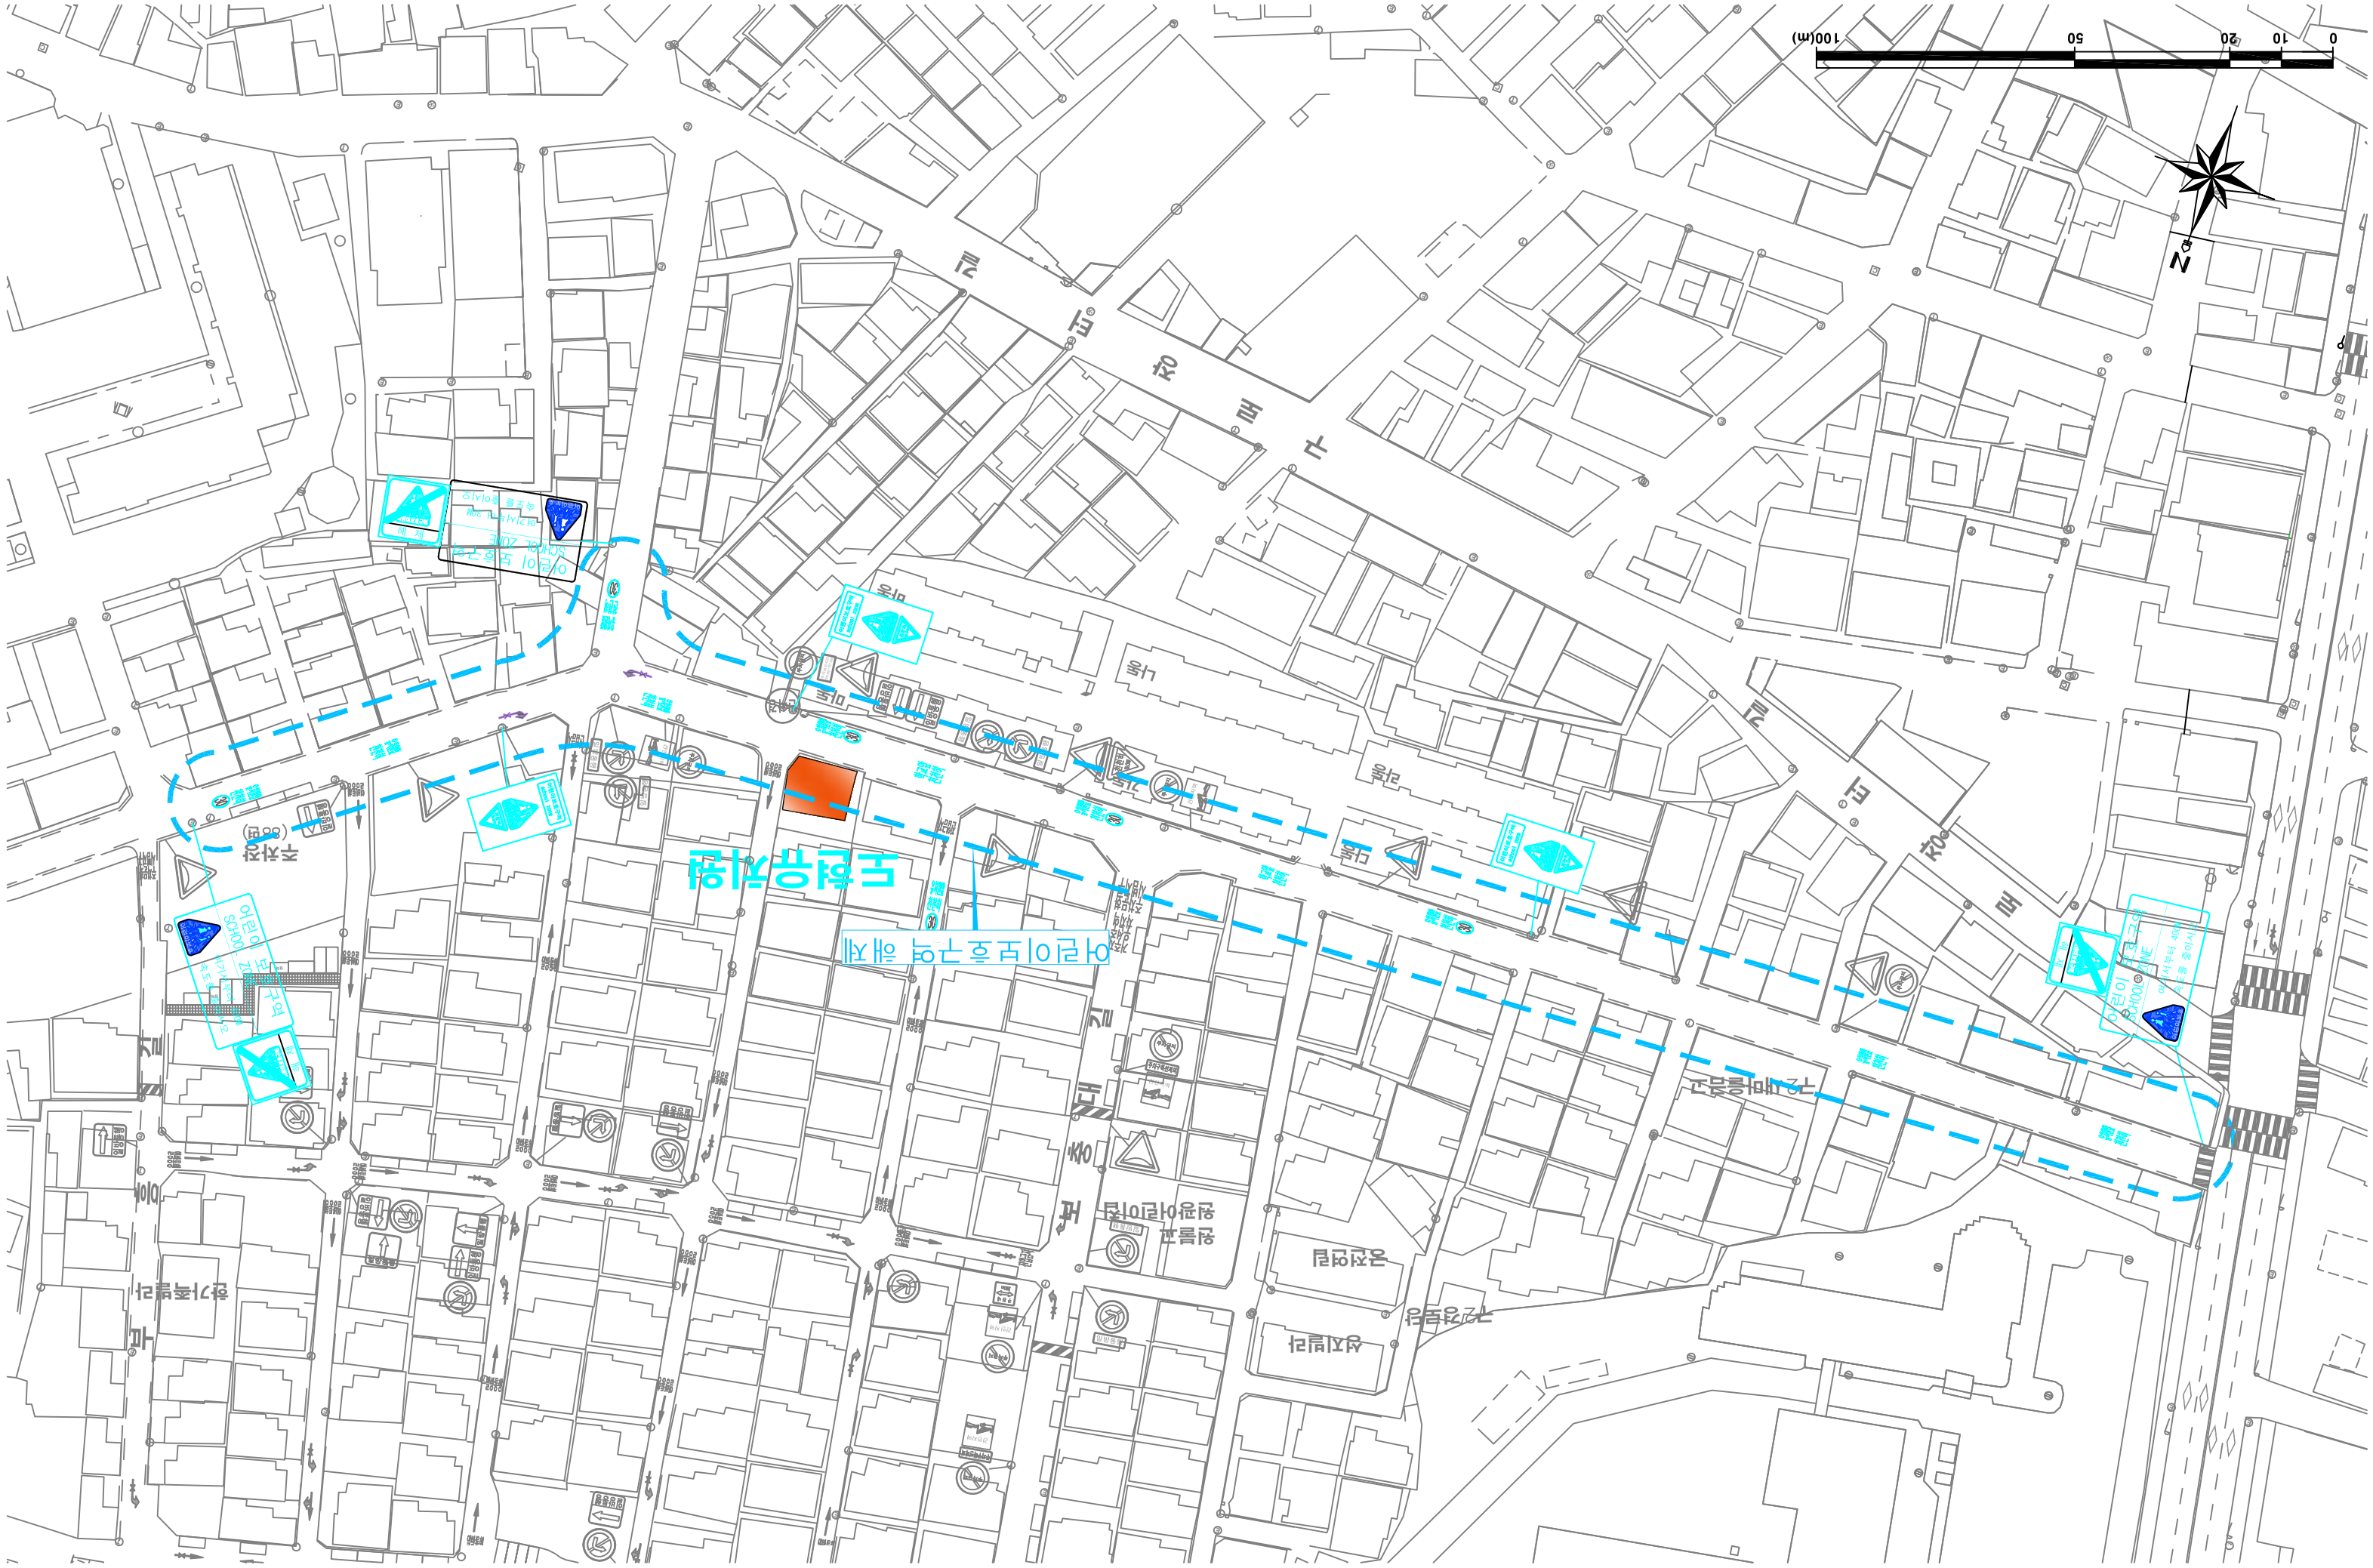
0
10
20
50
100(m)
N
어린이보호구역 해제
도혜유치원
주차장
(양면)
어린이 보호구역
SCHOOL ZONE
어린이 보호구역
SCHOOL ZONE
어린이 보호구역
SCHOOL ZONE