


# 유성유치원 어린이보호구역 지정 해제

유성유치원 : 용산구 보광로24길 9-4

사립유치원 폐쇄(중부교육지원청-2928 : 2019.3.25.)

해제 구간 : 회나무로13가길 L=110m (회나무로13가길3-2~회나무로13가길28)

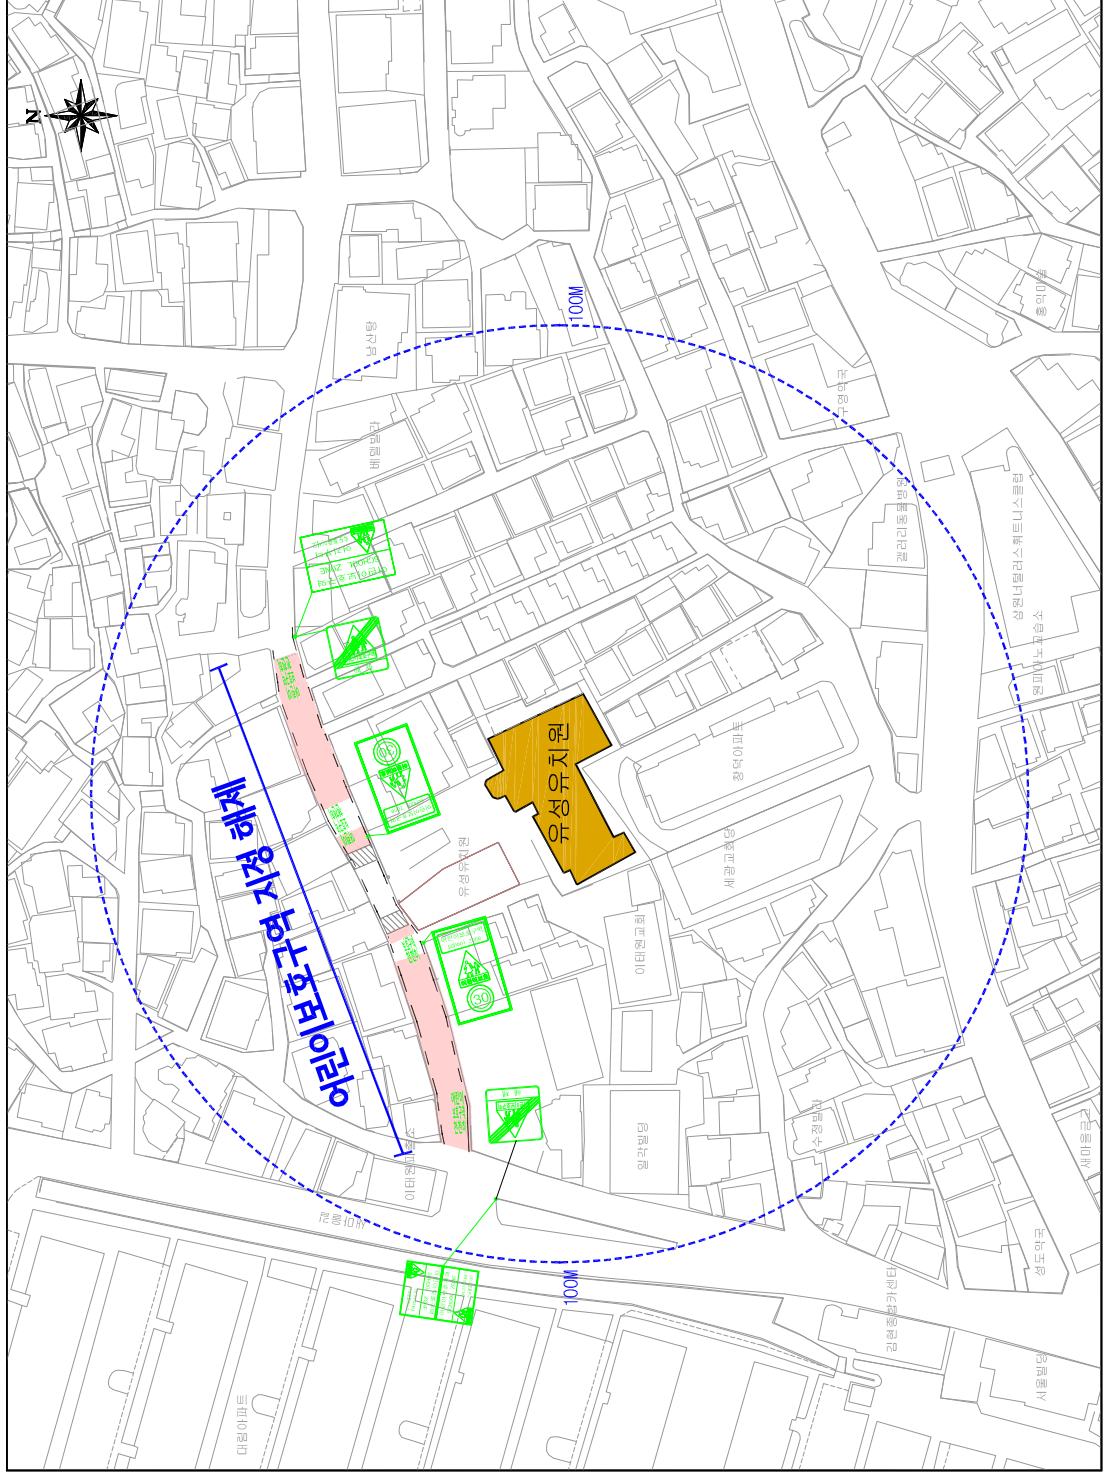

구분	현황 - 감정	구분	항목	현황	개선
신설	신설 - 적색	신설	경보등	개소	신설
재도색	재도색 - 하늘색	신설	신호등	개소	신설
제거	제거 - 녹색	소	계	개	
		112	개		
		129	개		
		211	개		
		213	개		
		213	개		
		214	개		
		313	개		
		326	개		
		327	개		
		329	개		
		427	개		
		428	개		
		429	개		
		<통합표지>			
		224	개		
		402	개		
		415	개		
		324	개	3	3
		402	개		
		324	개		
		427	개		
		224	개		
		427	개		
		218	개		
		428	개		
		219	개		
		428	개		
		324	개		
		226	개		
		324	개		
		224	개	2	2
		소	개		
		518	개		
		519	개	4	4
		523	개		
		529	개		
		531	개		
		532	개		
		536	개		
		537	개		
		아이티센터	개	4	4
		소	개		
		관속저택	개		
		아이티센터	개		
		유성포장	개소		

**범례**

현황 - 감정

신설 - 적색

재도색 - 하늘색

제거 - 녹색

<224, 402, 415>  
어린이보호구역 SCHOOL ZONE  
여기부터 시작됨 (올리브)

<324, 427>  
경보등

<224, 427>  
30

<324, 224>  
어린이보호구역 SCHOOL ZONE  
30

<218, 428, 418>  
우회차선  
우회차선  
우회차선

<219, 428, 418>  
우회차선  
우회차선  
우회차선


<129>

# 성심유치원 어린이보호구역 지정 해제








성심유치원 : 용산구 보광로24길 9-4

사립유치원 폐쇄(중부교육지원청-2928 : 2019.3.25)

해제 구간 : 보광로24길 L=165m (보광로46~우사단로2길66)

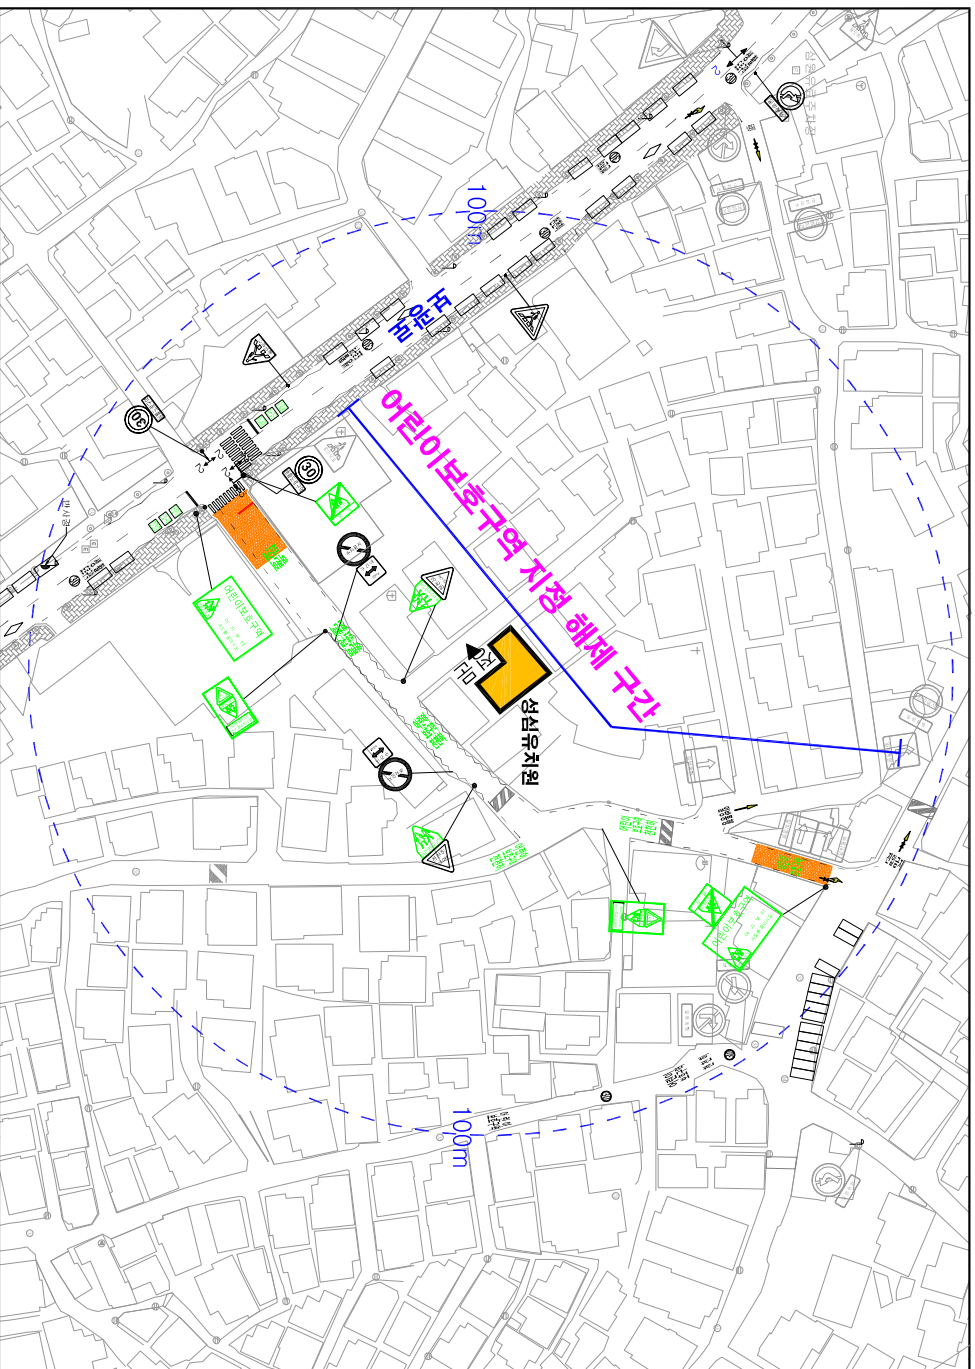


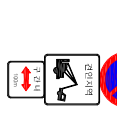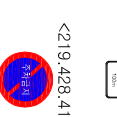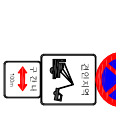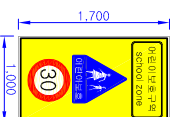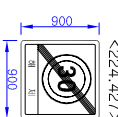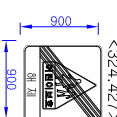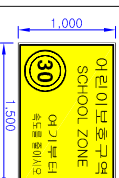

