
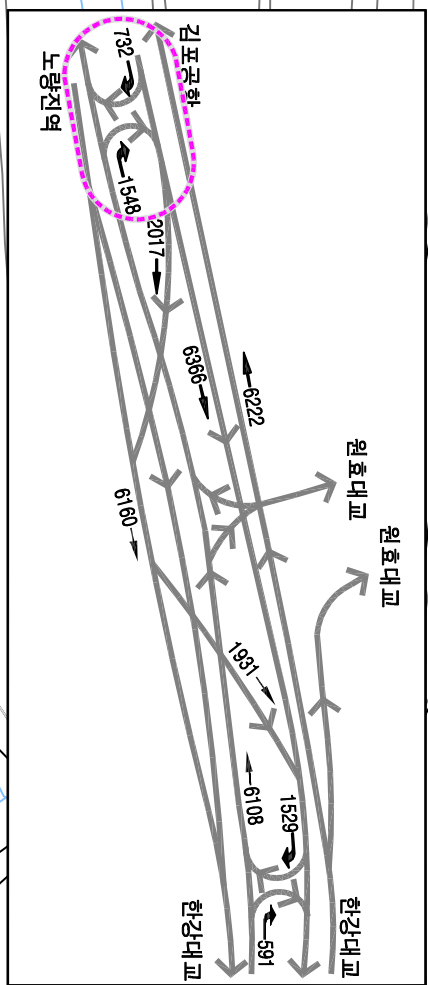


04. 여의상류IC 잇갈림 구간(현황+개선)

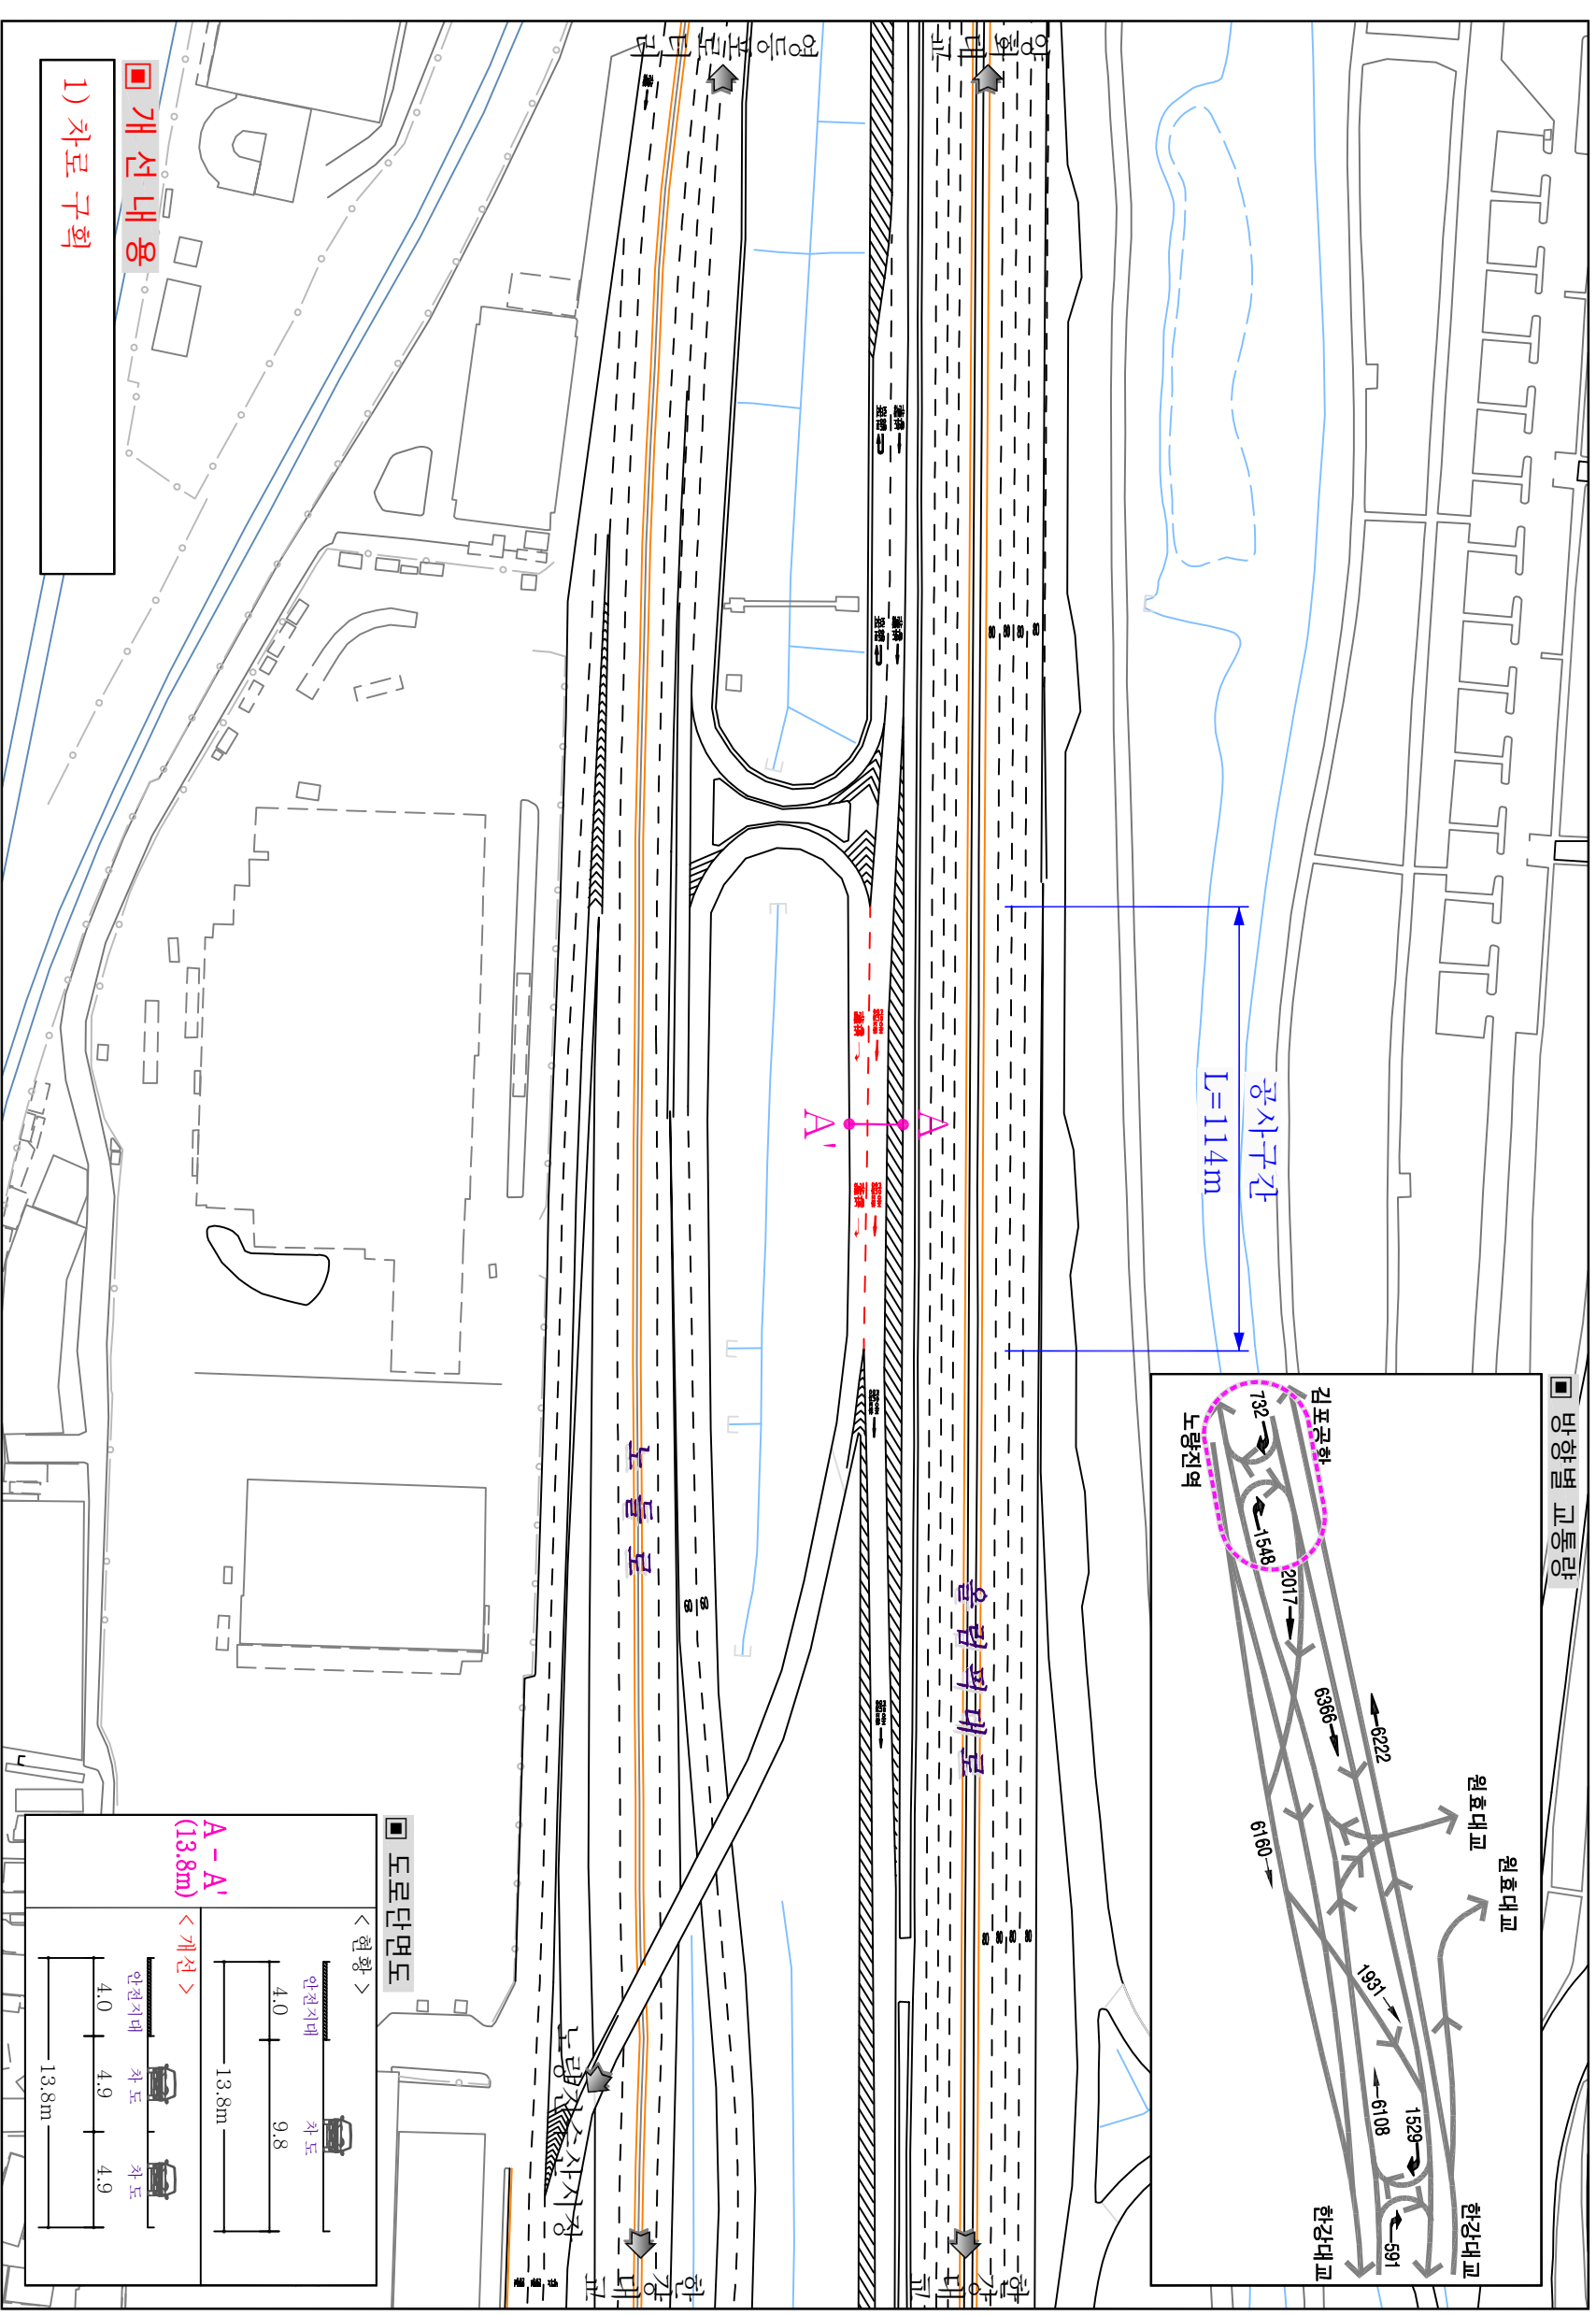

■ 가로 서비스수준



구분	별도(ppkmp/l)	LOS
현황	22.60	E
개선	21.52	E
증감	▽ 1.08	-

■ 잇갈림구간 서비스수준

구분	별도(ppkmp/l)	LOS
현황	52.07	F
개선	51.25	F
증감	▽ 0.82	-

■ 범례

—	현황
—	신설
—	이설

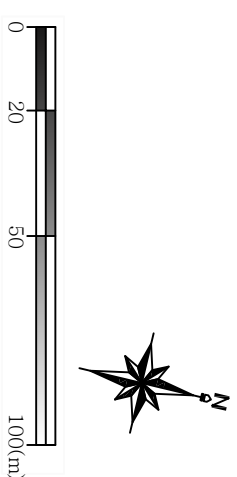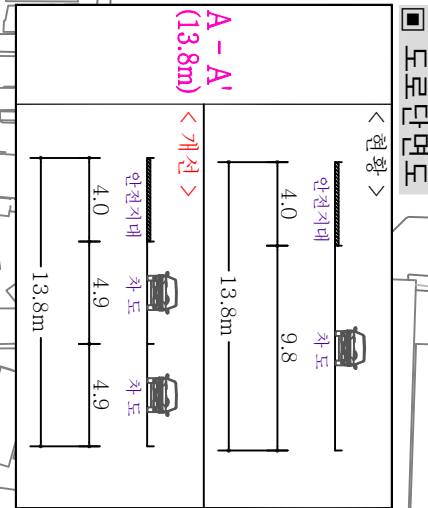

사업명	도시고속도로 기능개선사업(2차) 기본 및 실시계획	설계사	(주) 천 일	최조작성		작성자	검토자	책임자	축척	1:2,000	도면명	04. 여의상류IC 잇갈림 구간(현황+개선)
				시공사	개정사유							
시공사	개정번호	일차	개정사유	작성자	검토자	책임자	도면번호	일련번호				

I·SEOUL·U