
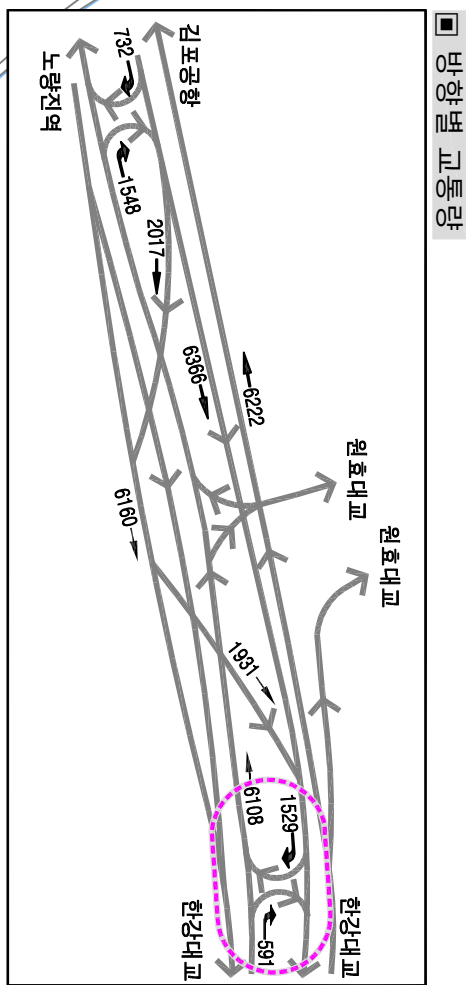


# 03. 여의상류IC 진입램프(현황+개선)

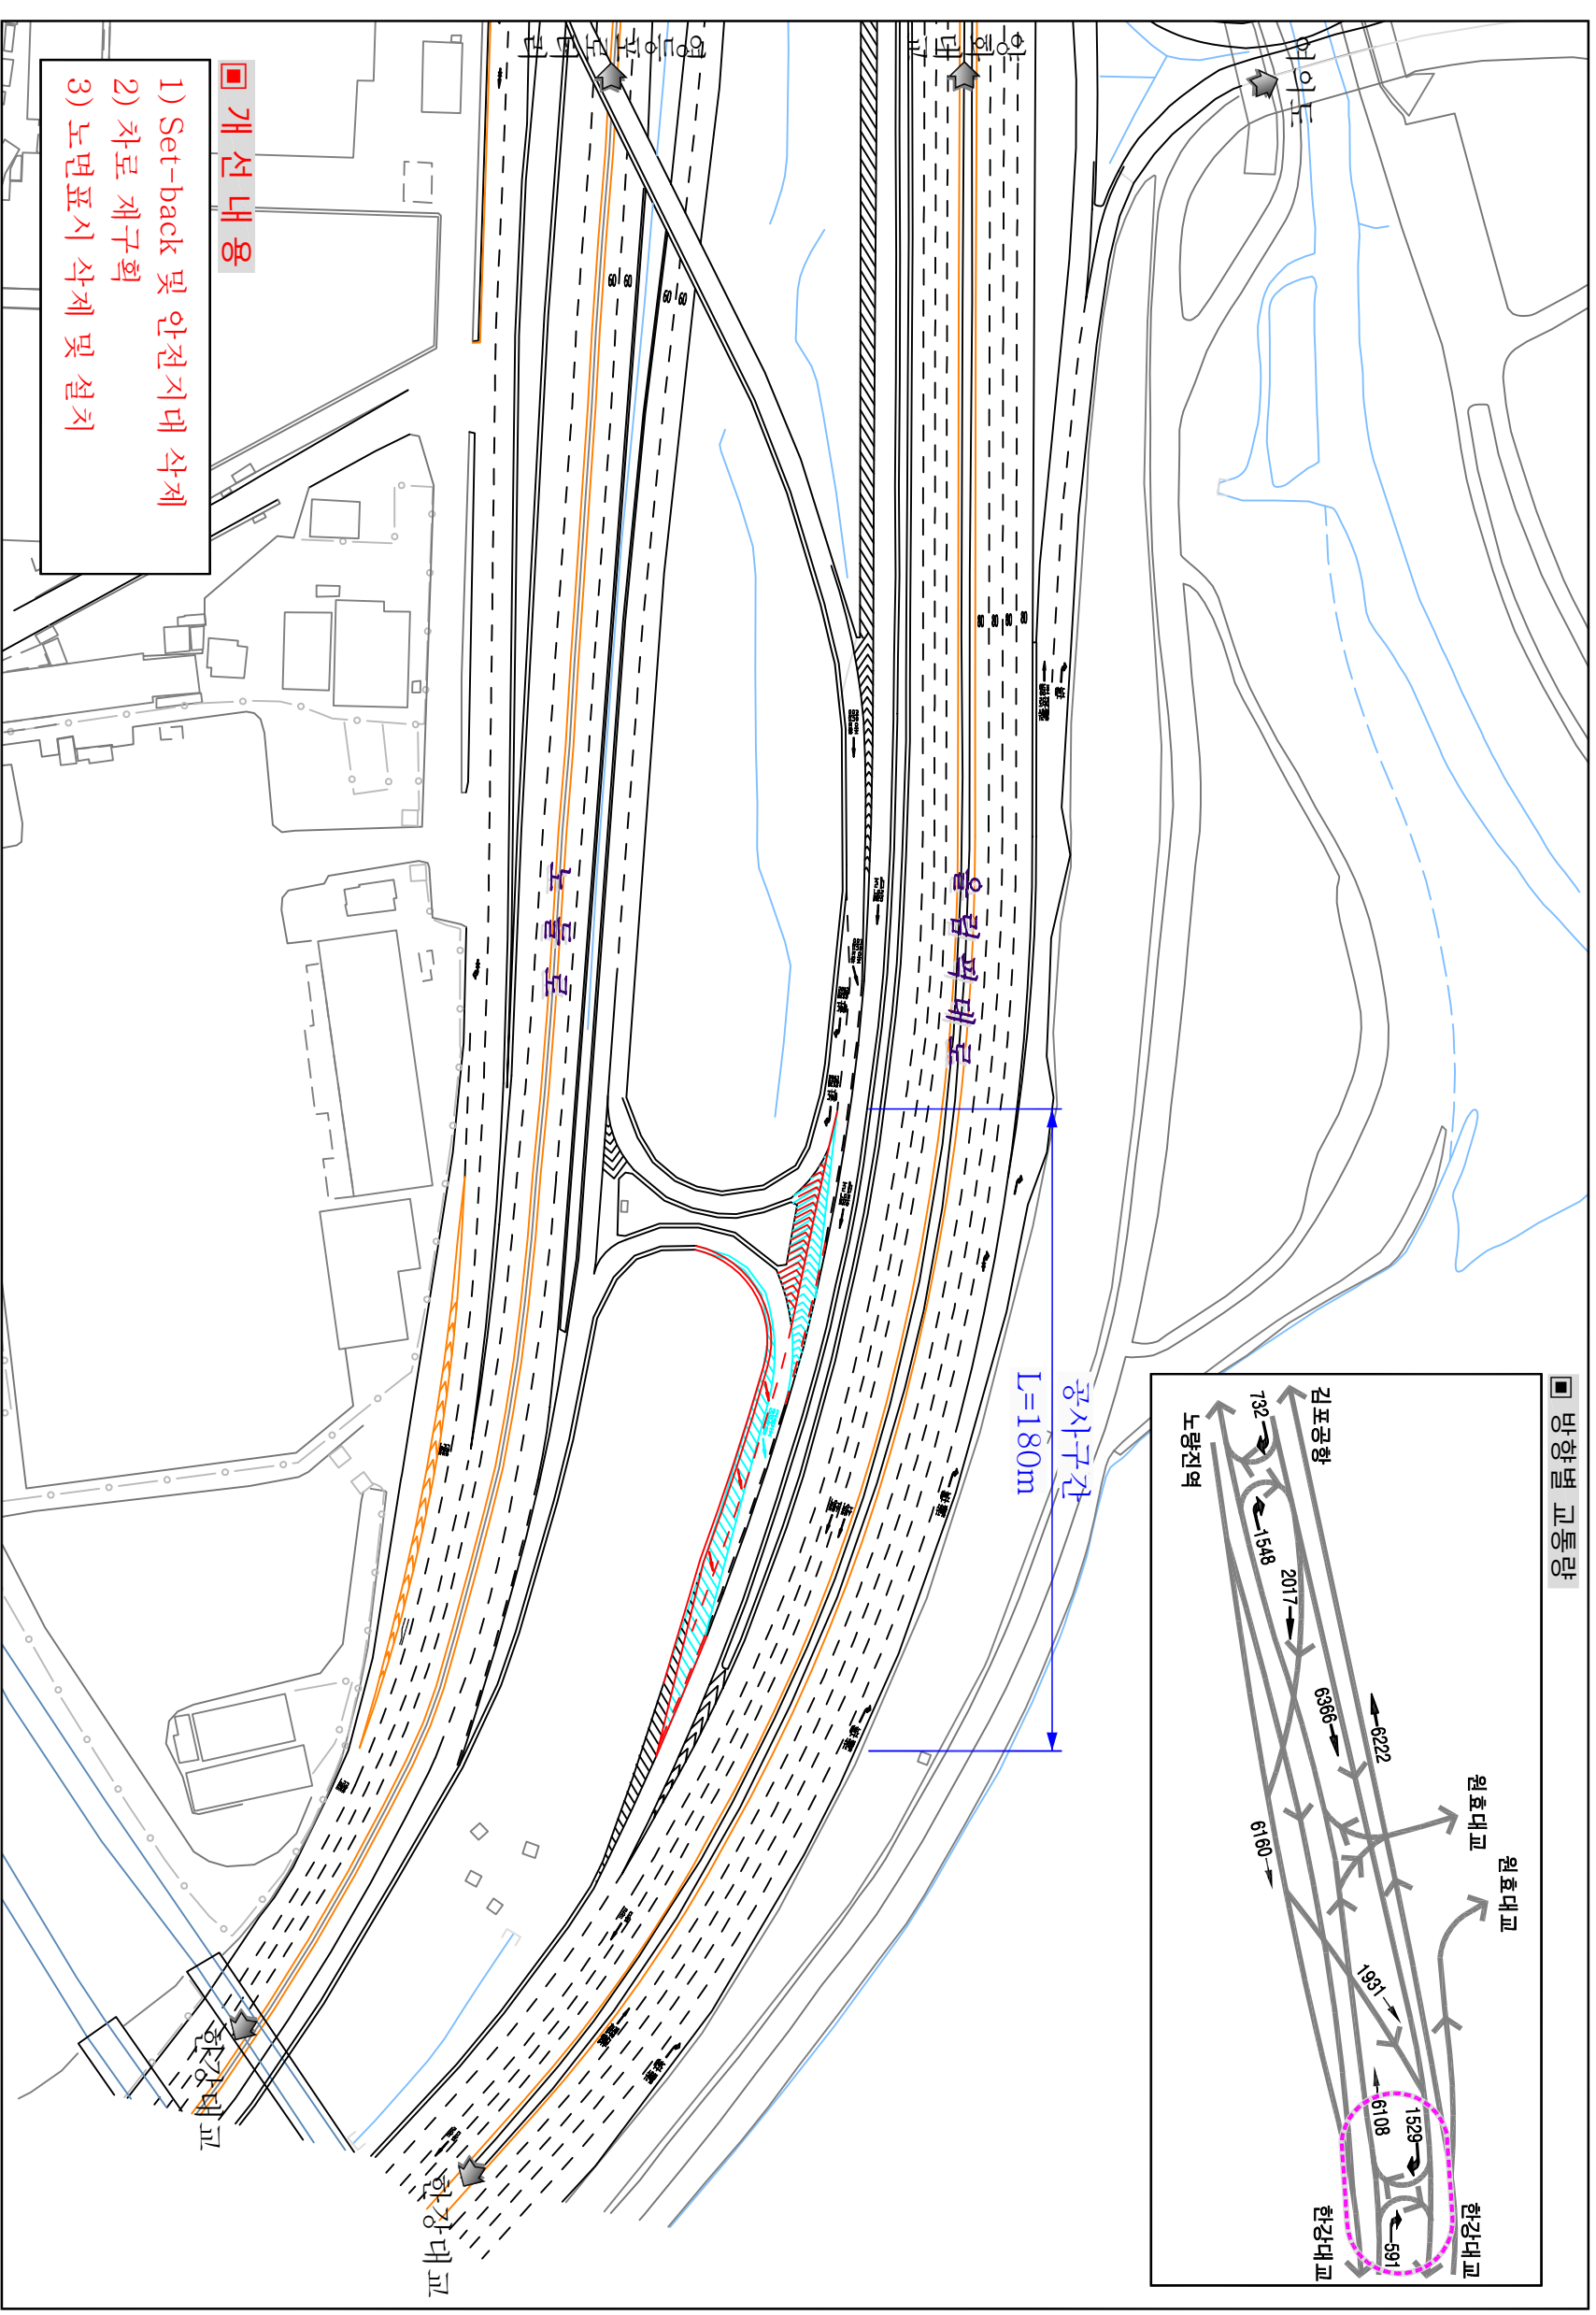


가로 서비스수준

구분	밀도(pcp/kmpl)	LOS
현황	22.60	E
개선	21.52	E
증감	▽ 1.08	-

범례

—	현황
—	신설
—	제거
—	이설

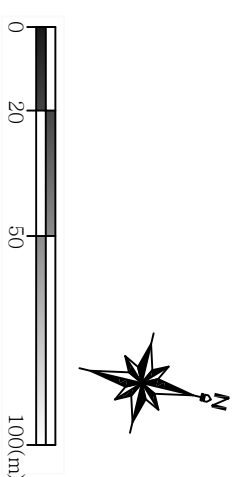

I·SEOUL·U	설계사	(주) 천 일	최초작성				축척	1:2,000	도면명	03. 여의상류IC 진입램프(현황+개선)
			개정번호	일자	개정사유	작성일자				
사업명	도시고속도로 기능개선사업(2차) 기본 및 실시설계	시공사	개정번호	일자	개정사유	작성일자	검토일자	책임자	도면번호	일련번호