


# 노인 보호구역

## 현황 및 개선안도



시설명

연희 노인여가복지시설 (서울시 서대문구 홍제천로2길 111)

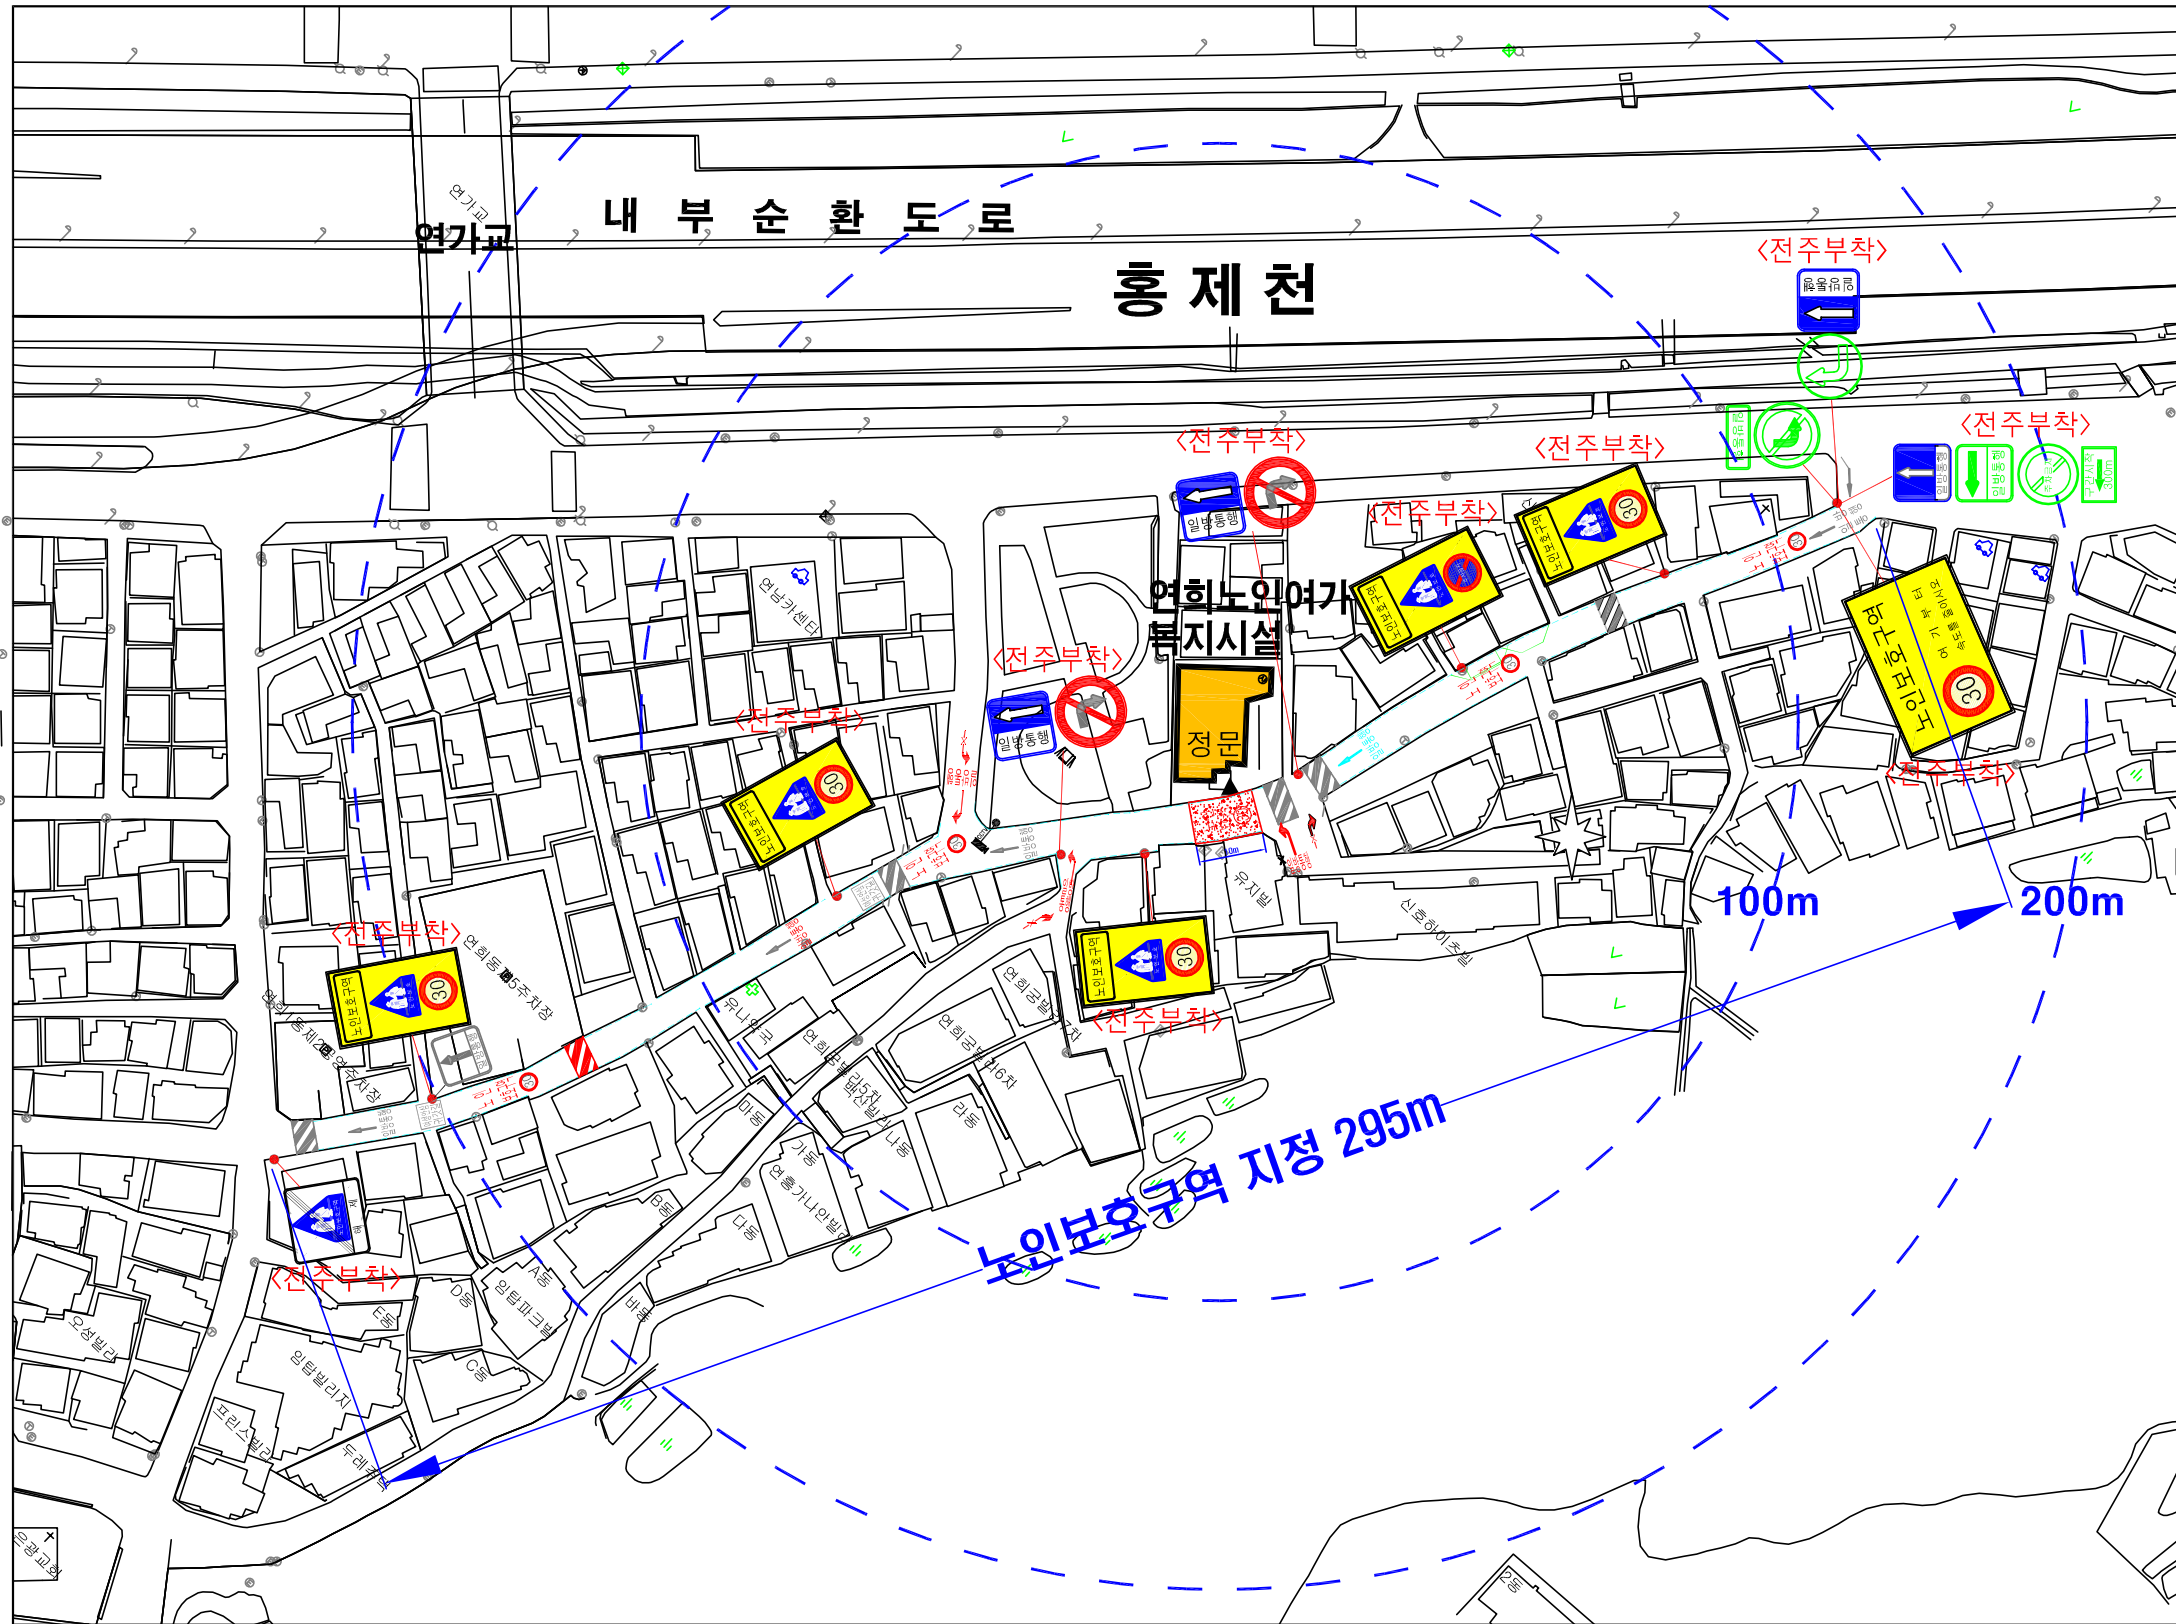

### - 범례 -

구분	현황	신설	교체	제거
구분	현황 - 검정색	신설 - 빨강색	교체 - 하늘색	제거 - 초록색

<224.402.415>



<323.224>



<323.218>



<323.219>



<224.427>




<323.427>



<518>



<536-2>

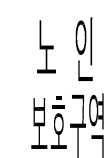

구분	항목	단위	수량			
			현황	신설	교체	제거
안	경보등	개소				
	신호등	개소				
	소계	개				
	132	개				
	129	개				
	213	개				
	214	개				
	224	개				
	227	개				
	322	개				
전	324	개				
	326	개				
	327	개				
	403	개				
	418	개				
	427	개				
	428	개				
	429	개				
	<통합표지>					
	224	개				
402	개					
415	개					
224	개					
427	개					
323	개					
427	개					
219	개					
428	개					
323	개					
219	개					
323	개					
224	개					
소계	개					
518	개					
519	개					
520	개					
521	개					
523	개					
532	개					
536~536-3	개					
510~514	개					
537~543	개					
소계	개					
주차구획선	개					
험프	개					
볼라드	개					
미끄럼방지포장	m <sup>2</sup>					
반사경	개					