
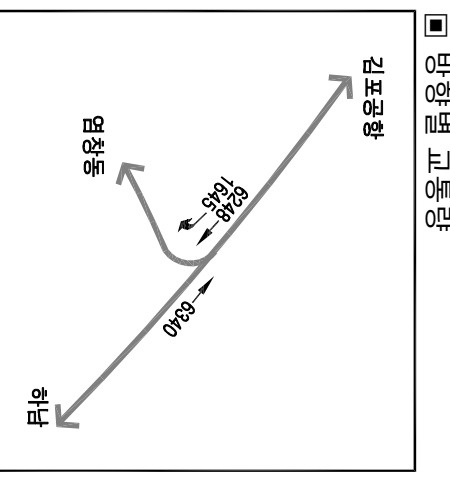


# 14. 영창동방향 진출램프(현황+개선)

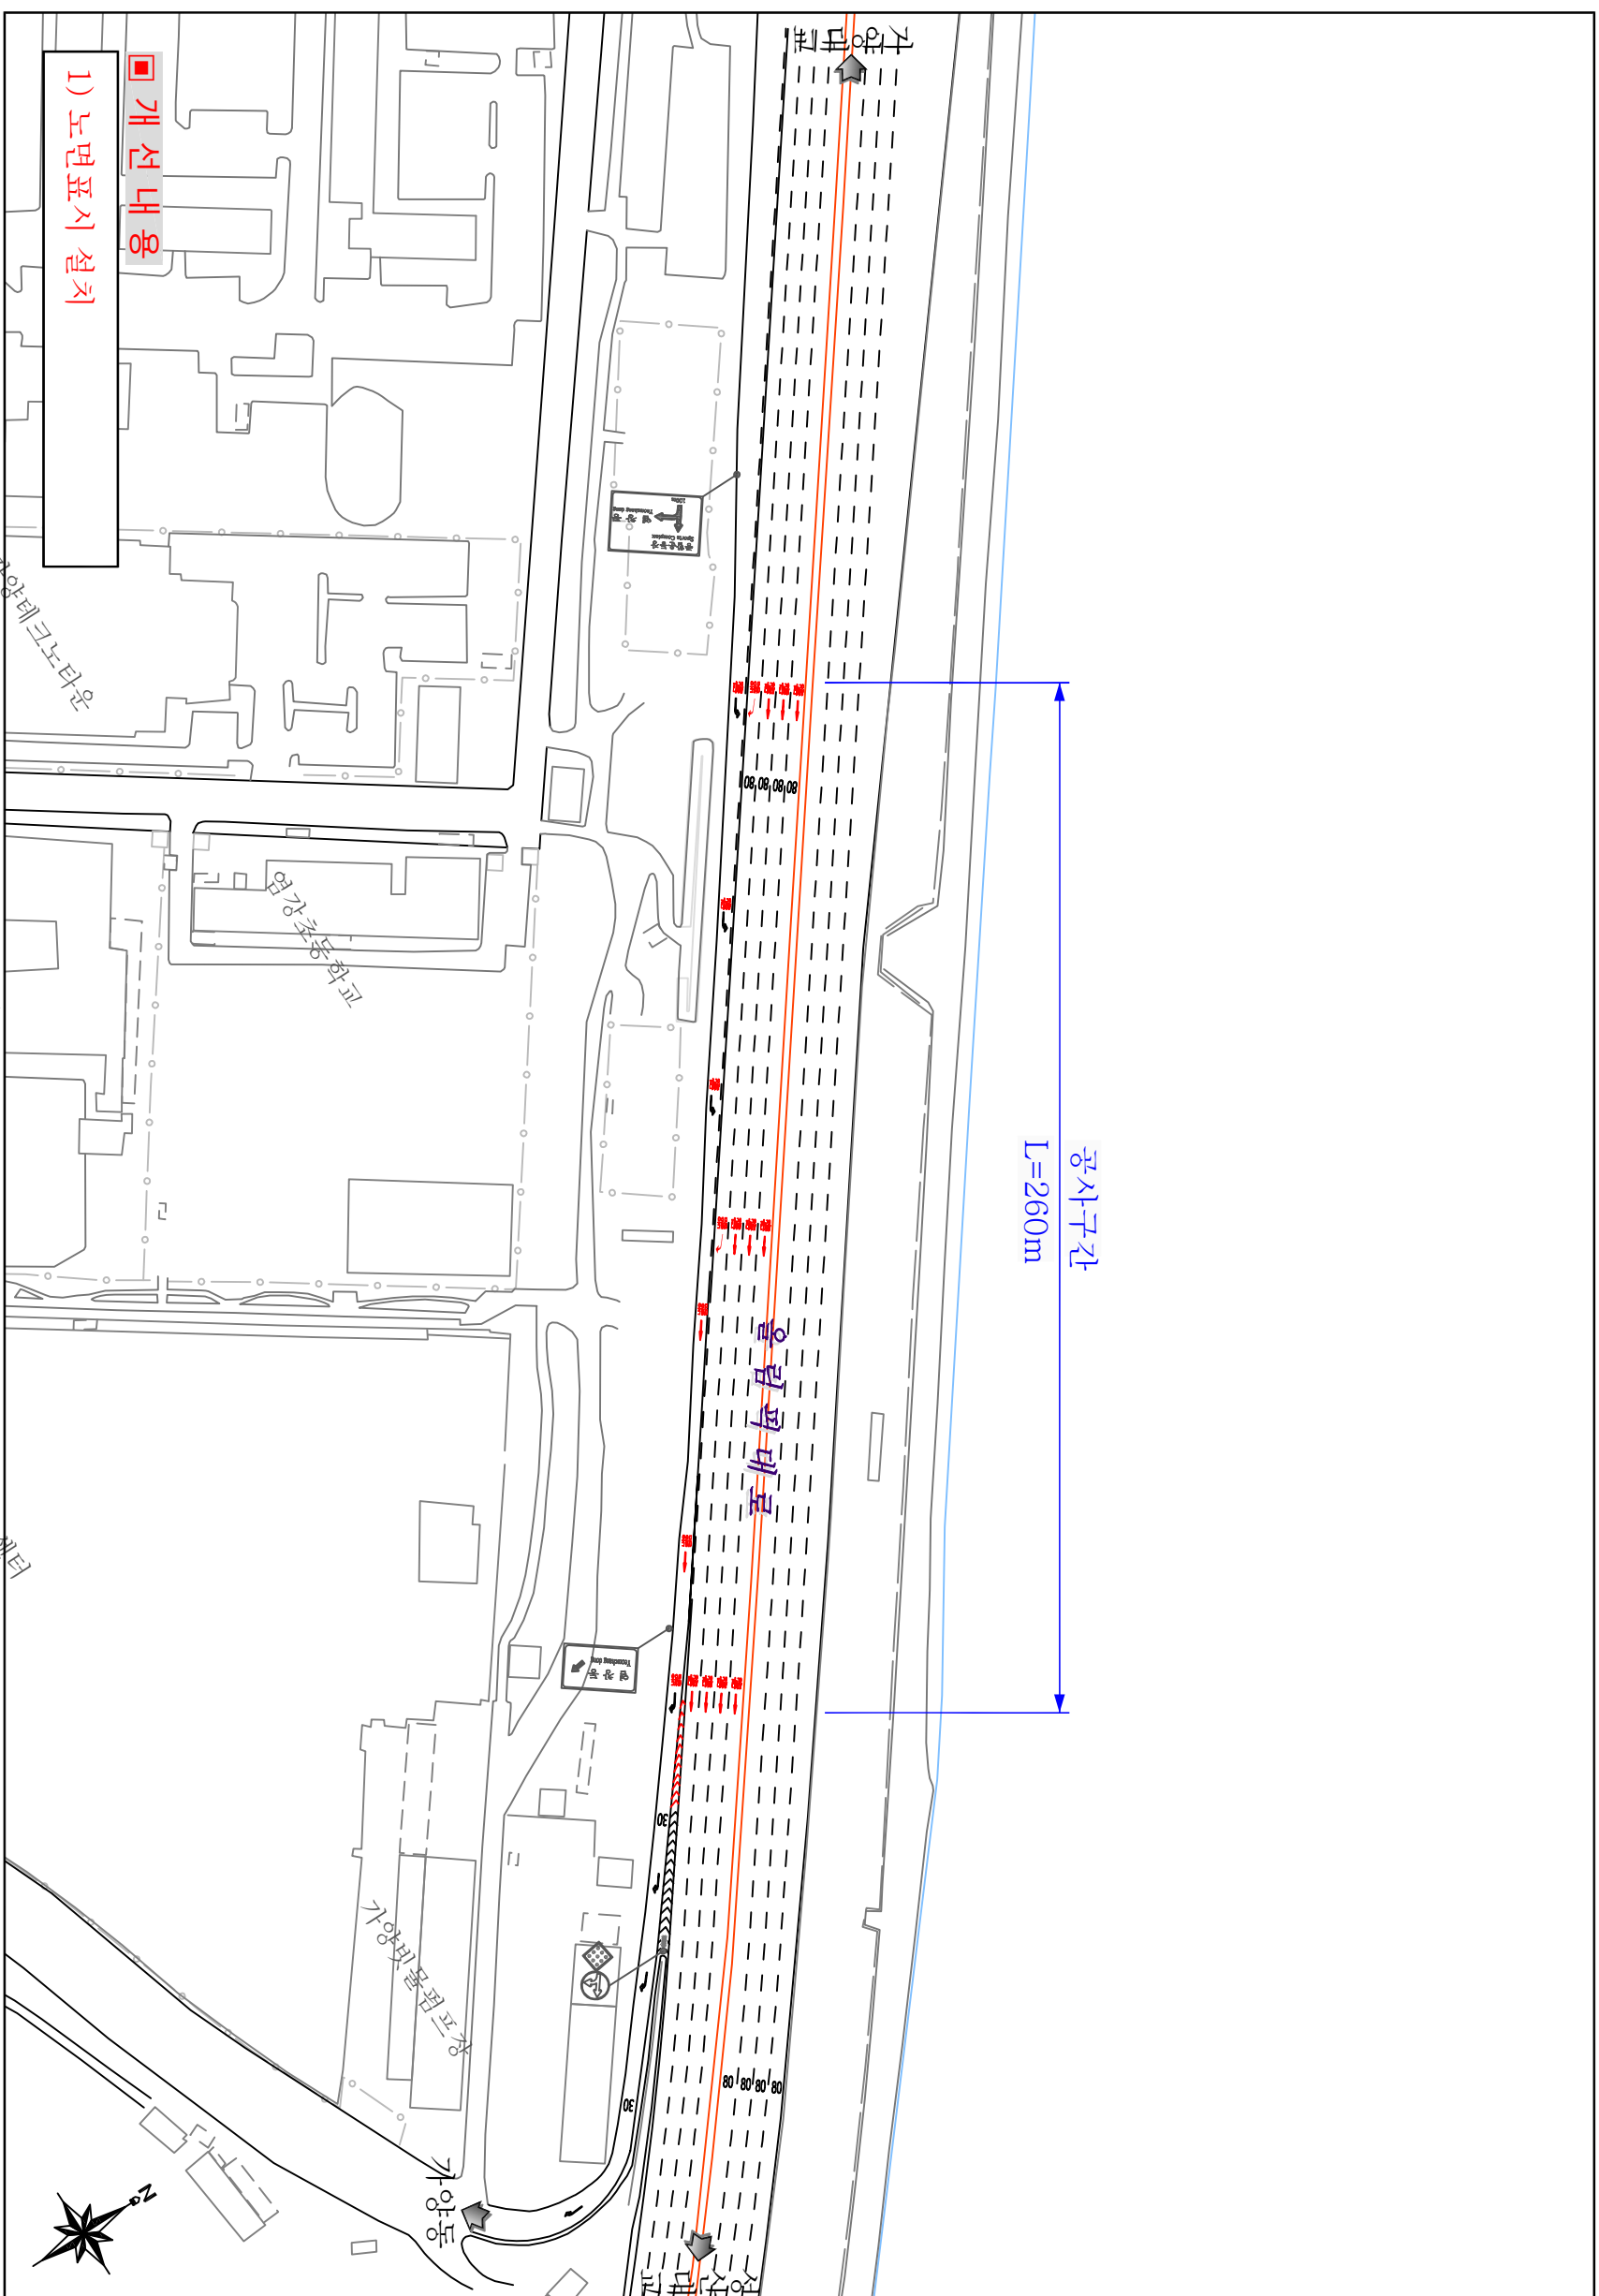

가로 서비스수준


구분	밀도(ppk/kmp)	LOS
현황	27.64	E
개선	27.64	E
증감	-	-

연결로 서비스수준

구분	밀도(ppk/kmp)	LOS
현황	52.41	E
개선	52.41	E
증감	-	-

범례

현황	—
신설	—
제거	—
이설	—

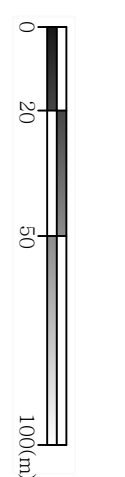

	설계사	(주) 천 일				최초작성		축척	1:2,000	도면명	14. 영창동방향 진출램프(현황+개선)
	시공사							CAD파일명		도면번호	
사업명	도시고속도로 기능개선사업(2차) 기본 및 실시계획	개정번호	일자	개정사유	작성일자	검토일자	책임자	일련번호			