

1 도로·교통 안전시설 점검

연번	11-1	지점명	영신로20길 (영등포롯데백화점 주차장 출입구)	관리 기관	영등포구청 영등포경찰서
지점위치		세블일레븐영등포역점(영등포구 영신로20길4)			


현황 및 문제점

- 영등포롯데백화점 차량진출입구와 영신로20길이 교차하는 지점에 예각으로 교차하여 시야확보가 어렵고 교차로 형성 불분명 및 과속으로 인한 사고 위험성 상존

현장사진



개선안

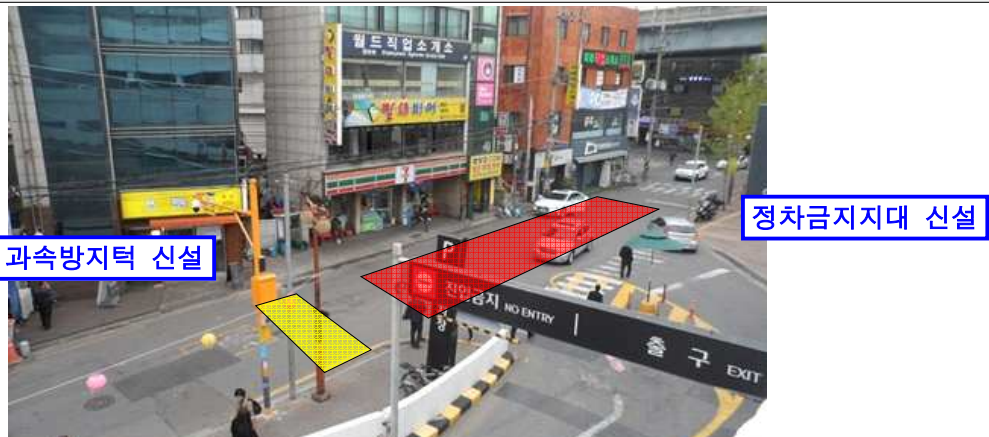

참고사항

- 과속방지턱 신설 : 관련근거<도로안전시설 설치 및 관리지침 과속방지시설 P.339>
⇒ 공동 주택, 근린 상업시설, 학교, 병원, 종교시설 등 차량의 출입이 많아 속도규제가 필요하다고 판단되는 구간
- 정차금지대 신설 : 관련근거<교통노면표지 설치·관리 매뉴얼 P.67>
⇒ 교차로 중앙지점에 자동차가 정지하는 것을 금지하도록 지정된 장소에 설치

연번	11-2	지점명	영등포구 영신로20길 (영등포공원서측입구)	관리 기관	영등포구청 영등포경찰서
지점위치		코레일수도권사업본부 출입구(영등포구 영신로20길14)			


현황 및 문제점

- 영등포공원 입구에 T자형으로 굴곡되어 있고, 불법주차차량이 상시 주차하고 있음
- 동측에 컨테이너(자활보호 제2현장민원실)이 설치되어 있어 보행공간 단절

현장사진



개선안

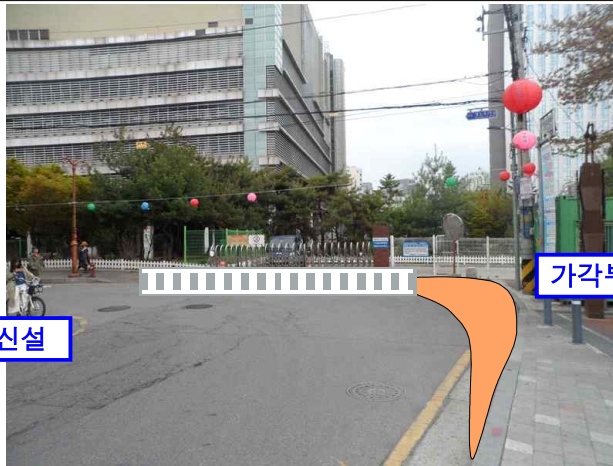

횡단보도 신설

가각부 보도채움

참고사항

- 횡단보도 신설 : 관련근거<교통노면표지 설치·관리 매뉴얼 P.94>
⇒ 보행자의 통행이 빈번하여 횡단보도를 설치할 필요가 있는 포장도로에 설치
- (장기)가각부 보도 채움 : 보행동선 단절로 인해 사고 위험이 있으므로 가각부 보도 채움

연번	11-3	지점명	영등포구 영신로19길13 (영일아파트입구)	관리 기관	영등포구청 영등포경찰서
지점위치		영일아파트입구(영등포구 영신로19길13)			

현황 및 문제점

- 영신로19길은 서→동방향으로 일방통행으로 운영되고 있으며, 양측에 보도가 설치되어 있고, 저층의 근린상업시설이 밀집해 있어 보행자의 통행이 빈번함
- 약 230m구간에 횡단보도 미설치로 무단횡단이 심해 사고 위험성이 높음

현장사진



개선안



참고사항

- 횡단보도 신설 : 관련근거<교통노면표지 설치·관리 매뉴얼 P.94>
- ⇒ 보행자의 통행이 빈번하여 횡단보도를 설치할 필요가 있는 포장도로에 설치

연번	11-4	지점명	영등포구 영신로9길9 (미니할인마트앞)	관리 기관	영등포구청 영등포경찰서
----	------	-----	--------------------------	----------	-----------------

지점위치	미니할인마트앞(영등포구 영신로9길9)
------	----------------------

현황 및 문제점

- 영신로9길은 영등포09번 마을버스가 통행하고, 지속적인 S자형 굽은도로에 오르막,내리막경사가 반복적으로 이루어져 있어 사고위험성이 매우 높음
- 미니할인마트앞에 별도의 횡단보도가 없어 무단횡단으로 인한 보차사고 발생

현장사진



개선안



참고사항

- 횡단보도 신설 : 관련근거<교통노면표지 설치·관리 매뉴얼 P.94>
- ⇒ 보행자의 통행이 빈번하여 횡단보도를 설치할 필요가 있는 포장도로에 설치

연번	11-5	지점명	영등포구 도신로 (한국조리직업전문학교~대림자동차앞)	관리 기관	영등포구청 영등포경찰서
지점위치		도신로(도신로228~도신로189)			

현황 및 문제점

- 도신로는 왕복 4차로 도로로서 3~4층의 저층근린생활시설이 형성되어 보행통행량이 많고 무단횡단이 많이 발생하는 지점으로서 사망사고가 발생한 구간임
- 무단횡단을 방지하기 위해 중앙선에 간이중앙분리대 설치가 필요한 지점임
- 차로폭은 14m로서 차로 재조정시 간이중앙분리대 설치가 가능함

현장사진



개선안



참고사항

- 차로 재구획(중앙선 0.4m→0.6m이상)
- 간이중앙분리대 신설(연장 400m) :
 - 관련근거<도로안전시설 설치 및 관리지침 무단횡단 금지시설편 P.3>
 - ⇒ 무단횡단 금지시설의 설치위치는 보행자 무단횡단으로 인하여 교통사고가 많은 구간 등의 중앙분리대 내에 설치할수 있음