


영등포동8가 35-1번지 주변 교통안전시설 사후개선

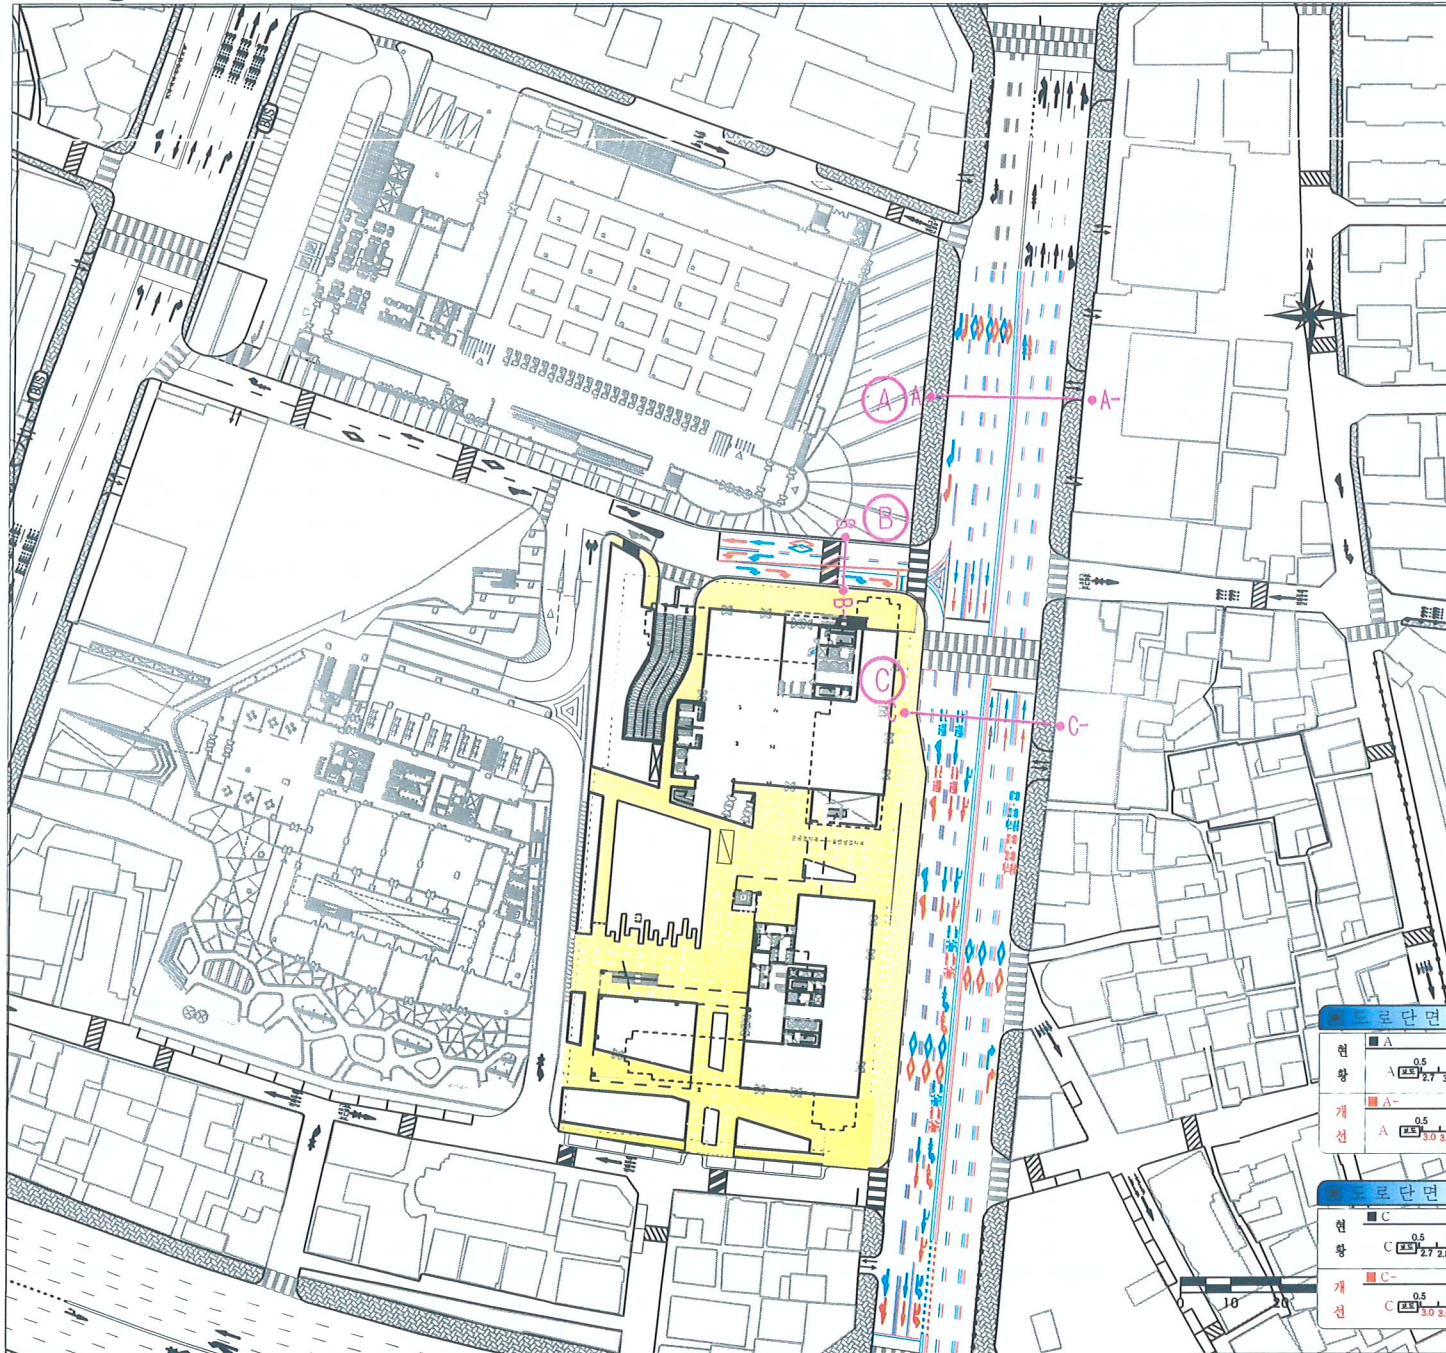

KEYMAP



주기사항(NOTE)

도색 (버스전용선)	색	—
제거	색	—
재도색	색	—
차선표지(점) 색		
설치	색	—
제거	색	—
간격 직선 8m 곡선 4m 안전지대 : 2m		
차선표지(점) 색		
신설	색	—
철거	색	—
이설	색	—

도로단면도

현	A	0.5 0.3 0.45 0.3	B	0.5
개	A-	2.7 3 3 3.2 3.1 3.1 3.2	B-	3.6 3 3.7
선	A	3.0 3.0 3.0 3.0 3.0 3.3	B	4.3 3 3

도로단면도

현	C	0.5 0.3 0.45 0.3
개	C-	2.7 2.8 3.2 3.2 3.1 3.1 3.2
선	C	3.0 3.0 3.0 3.0 3.0 3.3

서울특별시	관할사업소	강서도로사업소	REV. 0	2016. 06.	차로재구획	김혜경	한지수	서현열	도면명	실시설계도
	설계사	(주)영호이앤씨							도면번호	
	시공사	우진신호(주)							축척	A3 : 1 / 1000
2016년 교통안전시설물 신설 및 보수공사 실시계획	감리사	(주)영호이앤씨	개정번호	일자	작성자	검토자	책임자	일련번호		1-1