


어린이보호구역 개선안도

시설명

영중초등학교(영등포구 양신로 185)

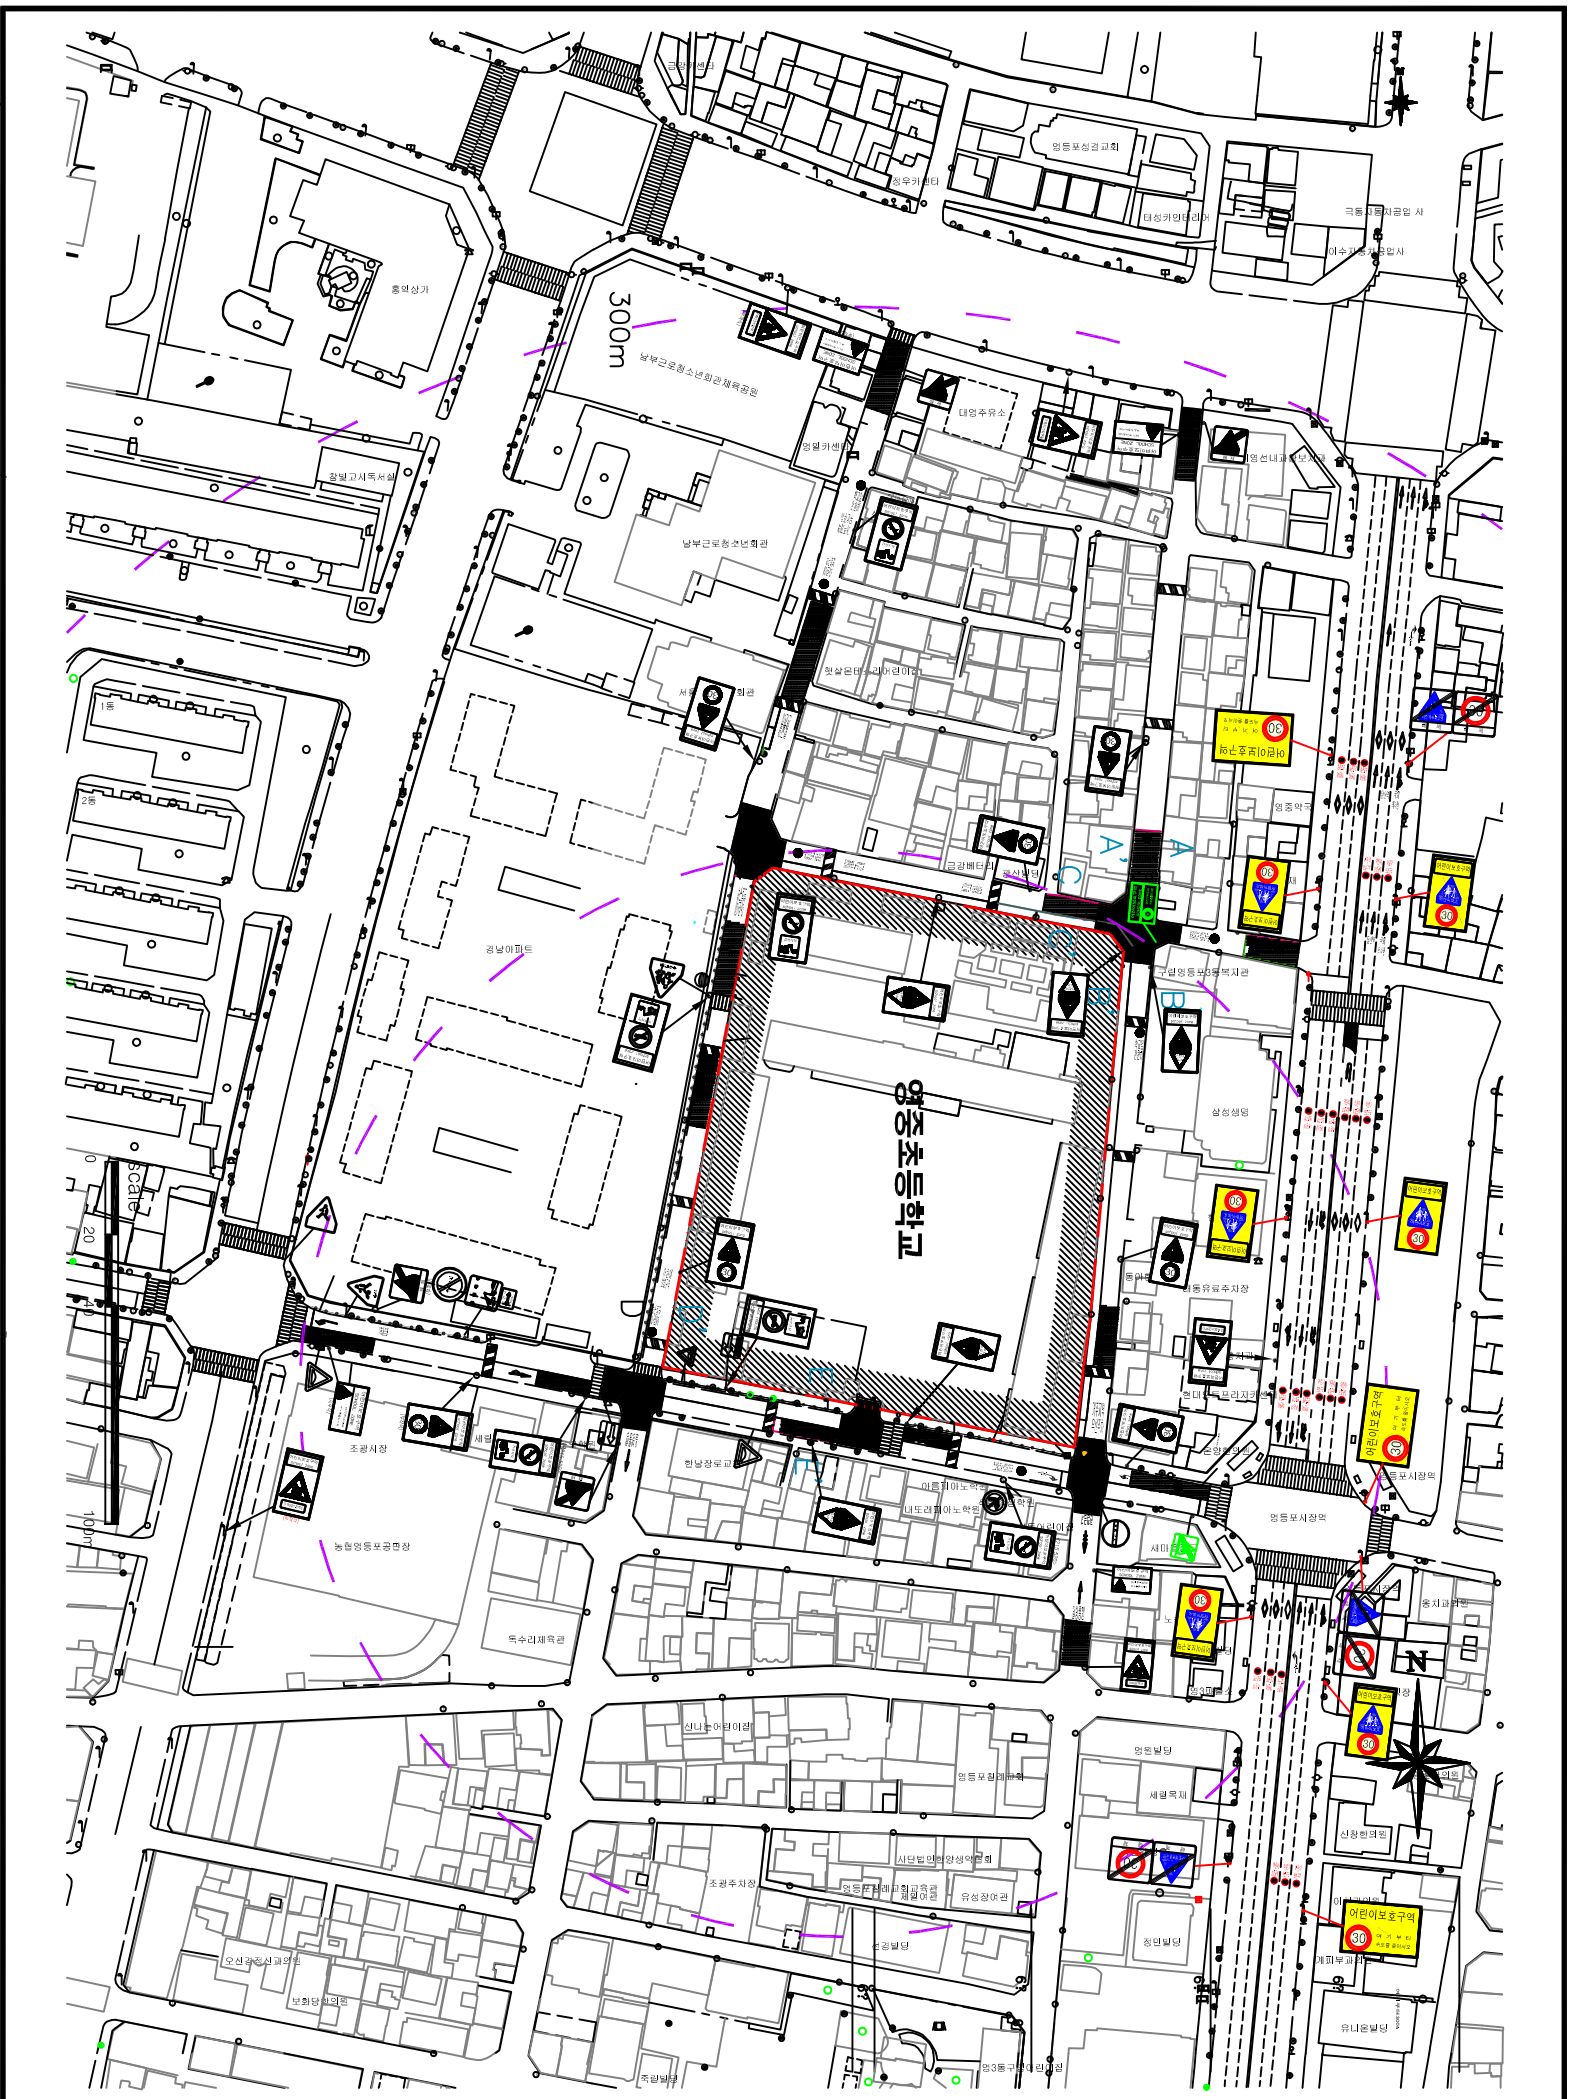


2018년 어린이 보호구역 개선사업

서울특별시
영등포구

NONE

2018.10.

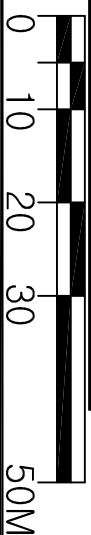

- 범례 -		구분	수량
현황 -	경정색	구분	현황
신설 -	빨강색	경보등	신설
교체 -	하늘색	신호등	교체
제거 -	초록색	신호등	제거
소계		소계	
129		132	
129		129	
219		219	
224		224	
227		227	
322		322	
324		324	
326		326	
327		327	
403		403	
418		418	
427		427	
428		428	
429		429	
<동합표지>		<동합표지>	
224		15	
402		3	
415		1	
324		6	
324		3	
218		3	
224		3	
427		1	
323			
226			
323			
224			
소계		48	
518		24	
519			
520			
521			
523			
532			
538~538-3		24	
510~514			
537~543			
소계			
과속방지턱			
이미지형표지			
방호물타대			
면적			

<224.402.415> 어린이보호구역 여기부터 속도를 낮이세요	<324.224> 어린이보호구역	<324.218> 어린이보호구역	<129>	<224.427> 30	<324.427> 30	<518> 30	<536> 어린이 보호구역
--	----------------------	----------------------	-------	-----------------	-----------------	-------------	----------------------

안전표지 및 노면표시

(원장조사일: 2018년 06월)

개선안도 03