


# 어린이보호구역

## 현황 및 개선안도



시설명

예랑어린이집 (서울시 송파구 백제고분로36가길 21)

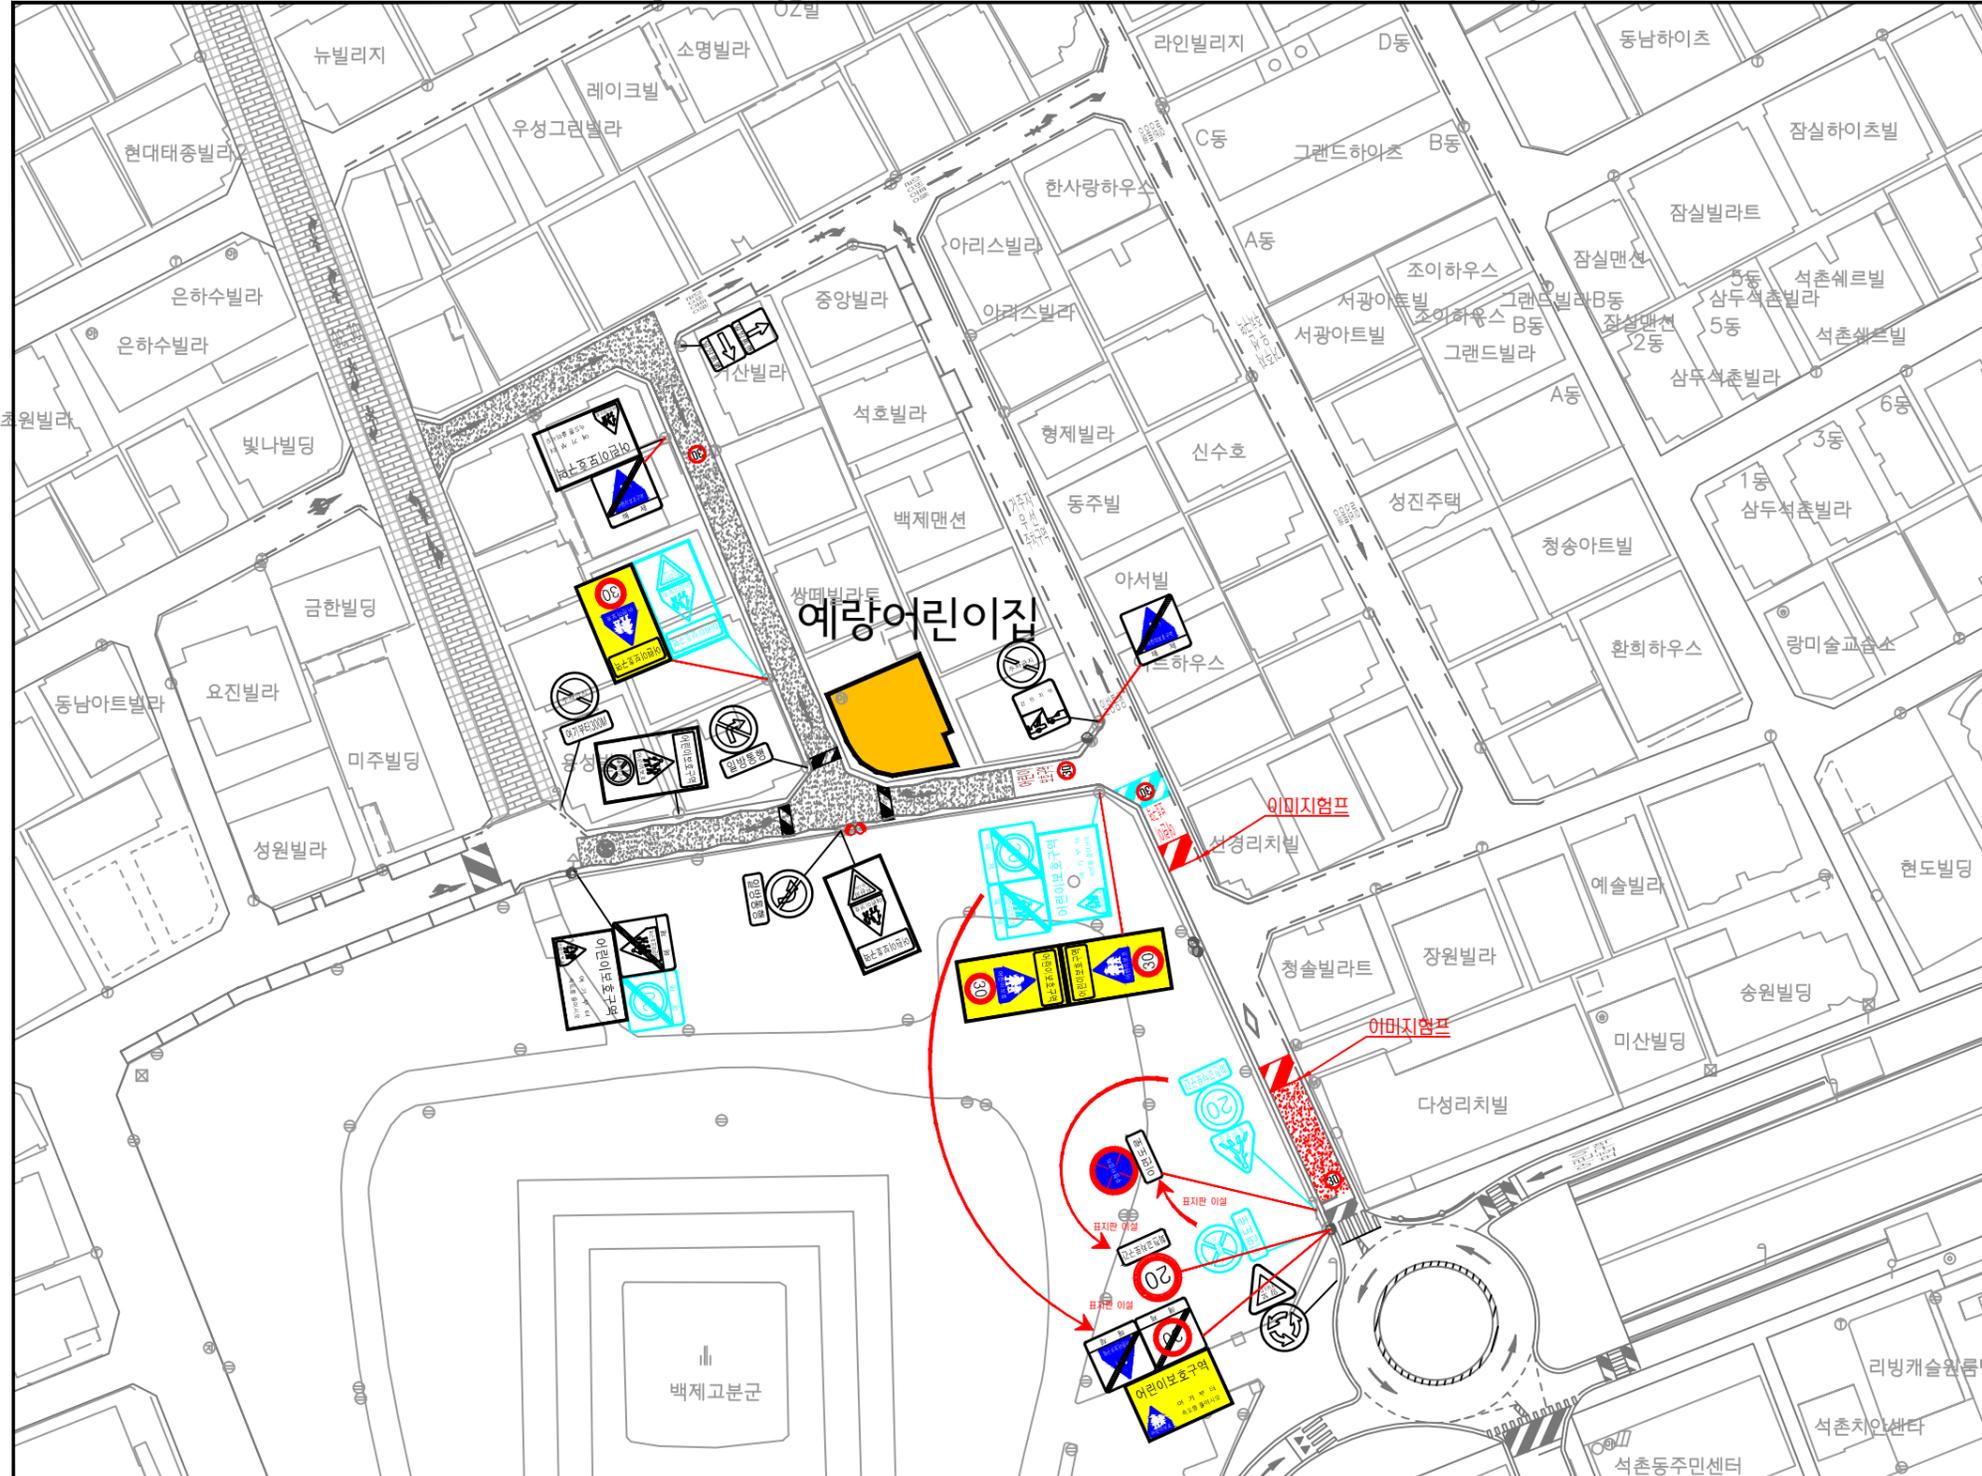

**- 범례 -**

현황 - 검정색  
 신설 - 빨강색  
 재설치 - 분홍색  
 제거 - 하늘색

<324.402.415>  
 어린이보호구역  
 여기부터 속도를 줄이시오

<324.224>  
 어린이보호구역

<324.226>  
 어린이보호구역

<324.219>  
 어린이보호구역

<224.427>  
 해 제

<324.427>  
 어린이보호구역  
 해 제

<518> 30

<536> 어린이 보호구역

구분	항목	단위	수량			
			신설	재도색	제거	
신호기	경보등	개소				
	신호등	개소				
안	소계	개	-	-	-	
	132	개				
	129	개				
	218	개				
	219	개				
	224	개				
	227	개				
	322	개				
	324	개				
	326	개				
	327	개				
	403	개				
표	417	개				
	427	개				
	428	개				
	429	개				
	<b>&lt;통합표지&gt;</b>					
	324	개				
	402	개				
	415	개				
	224	개				
	427	개				
	324	개				
	427	개				
지	218	개				
	428	개				
	219	개				
	428	개				
	219	개				
	324	개				
	224	개				
	324	개				
	219	개				
	소계	개				
	518	개				
	노	519	개			
520		개				
521		개				
523		개				
532		개				
536~536-3		개				
면	510~514	개				
	537~543	개				
	소계	개				
	과속방지턱	개				
	이미지업프	개				
표	방호울타리	M				
	적색유색표지	m <sup>2</sup>				

(현장조사일 : 2018년 04월)

