


어린이보호구역

현황 및 개선안도

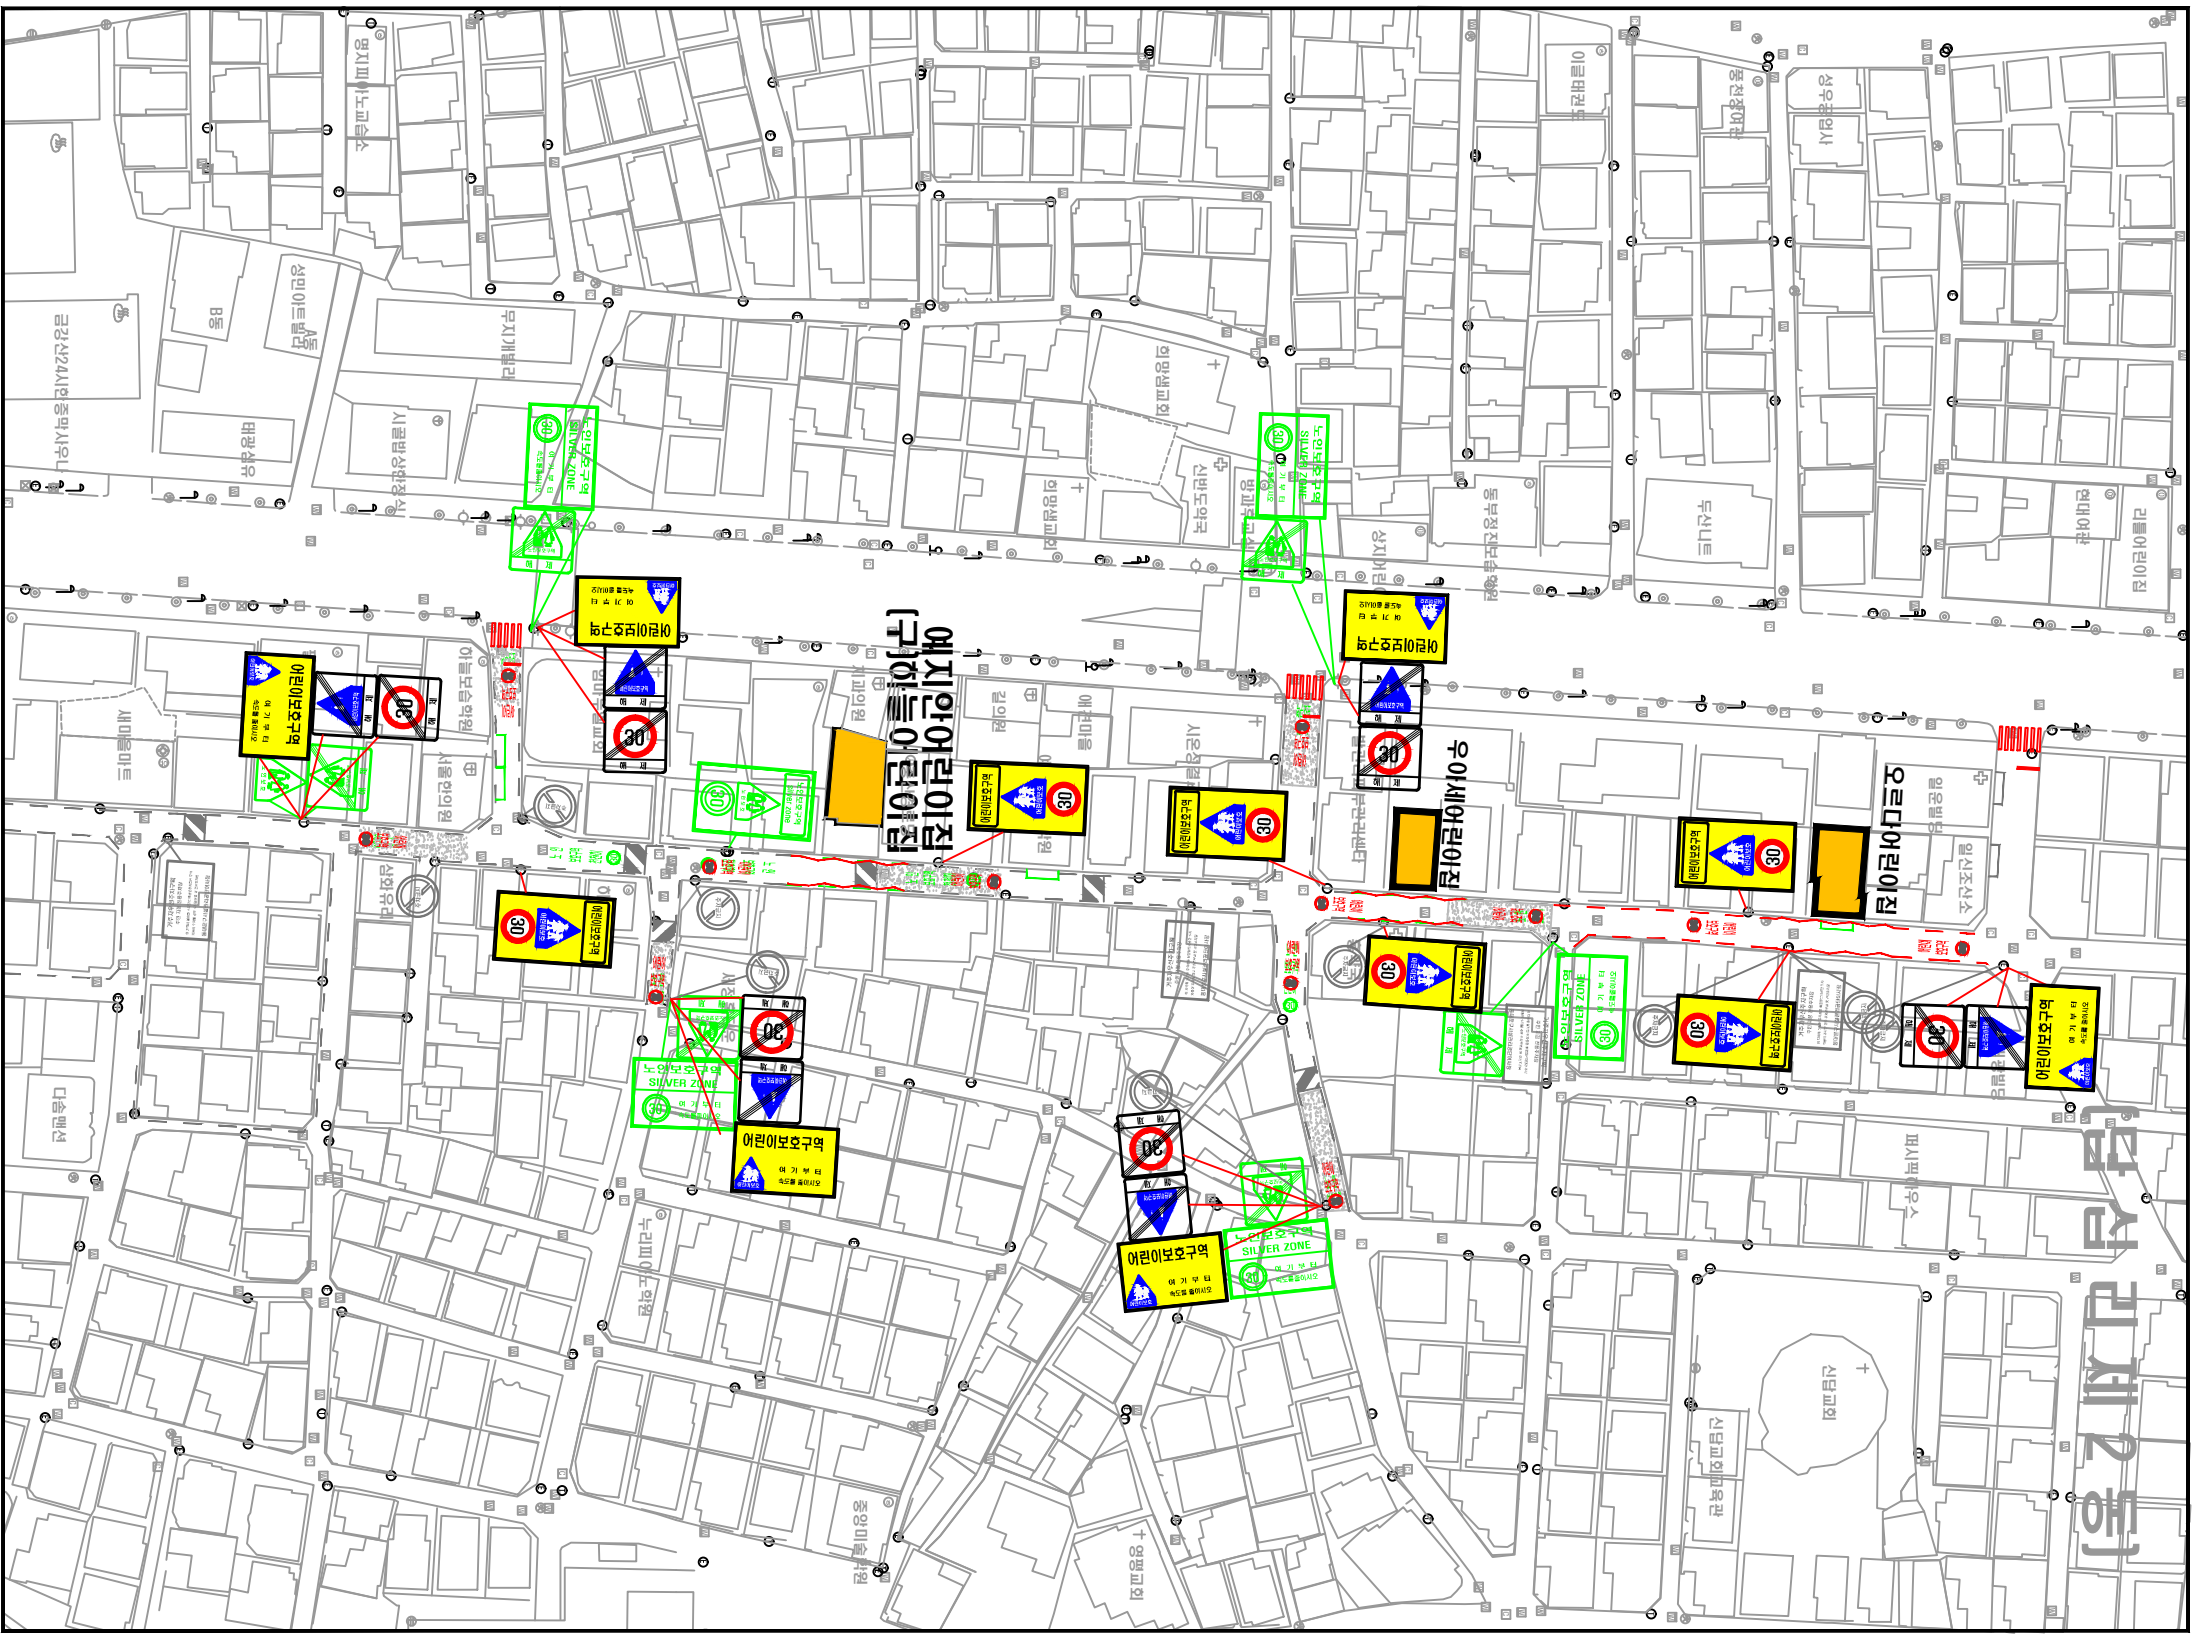

시설명 예지안어린이집[구.하늘어린이집] [동대문구 답십리로 48길 58]



구분	항목	단위	현황	수량		
				신설	교체	제거
구분	현황 - 검정색					
	신설 - 빨강색					
	교체 - 하늘색					
	제거 - 초록색					
안 전 표 지 노 면 표 시	경보등	개소				
	신호등	개소				
	소 계	개	24	24	16	
	132	개				
	129	개				
	218	개				
	219	개	8			
	224	개				
	227	개				
	322	개				
	324	개	1		1	
	326	개				
	327	개				
	403	개				
	418	개				
427	개					
428	개					
401~416	개	3		3		
노 면 표 시	<통합표지>					
	324 402 415	개	5	6	5	
	224 427	개		6		
	324 427	개	6	6	6	
	218 428	개				
	219 428	개				
	324 226	개				
	324 224	개	1	6	1	
	소 계	개	15	38	21	
	518	개	4	12	4	
519	개	4		4		
520	개		6			
521	개		3			
523	개					
532	개		3			
536-536-3	개	9	12	9		
510-515	개		2	4		
537-545	개					
소 계	개	9		4		
과속방지턱	개	5				
이미지협프	개					
주차구획선	M	4		4		
보 도	m ²					



[현장조사일 : 2016년 05월]