


올림픽선수기자촌 교차로(개선)

KEYMAP



[교통량(차량)]

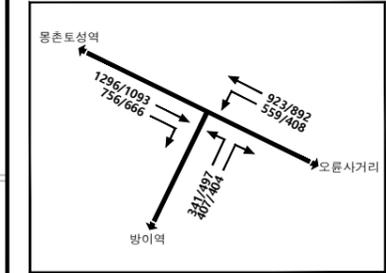




* 오전(08-09시) / 오후(18-19시)

| 구분 | Φ1 | Φ2 | Φ3 | Φ4 | 주기 |
|----|-------|-------|---------|-------|------|
| 현황 | ↔↔ | ↔↔ | All-Red | ↗ | 150초 |
| | 63(4) | 49(4) | 2 | 24(4) | |

* 오전첨두시(08:00-09:00시)기준

| 구분 | 평균제어지체(초/대) | 서비스수준 |
|----|-------------|-------|
| 현황 | 55.2 | D |

| 범례 | |
|----|----|
| | 현황 |
| | 신설 |
| | 제거 |
| | 이전 |

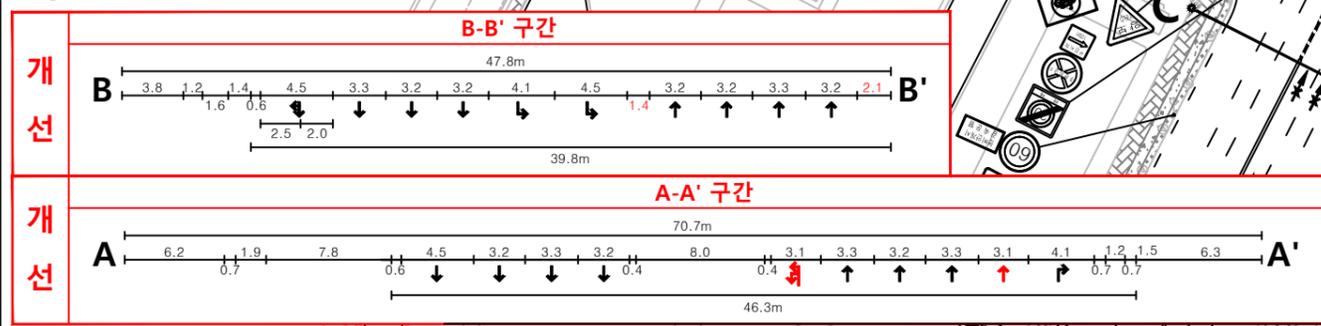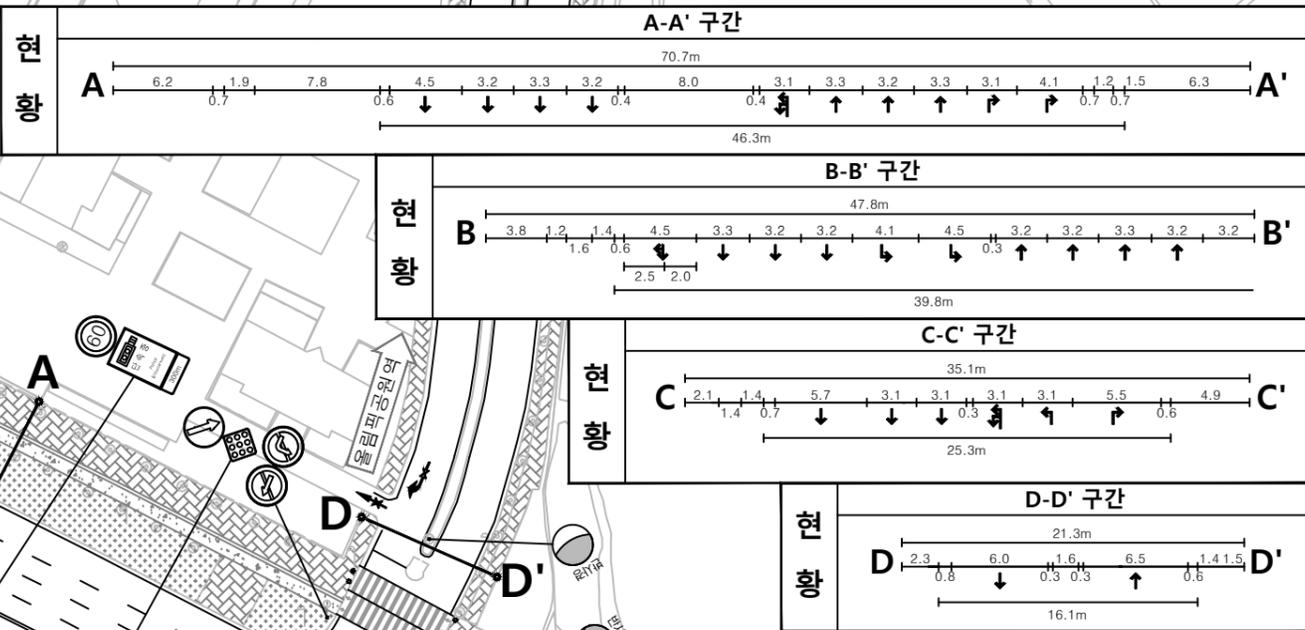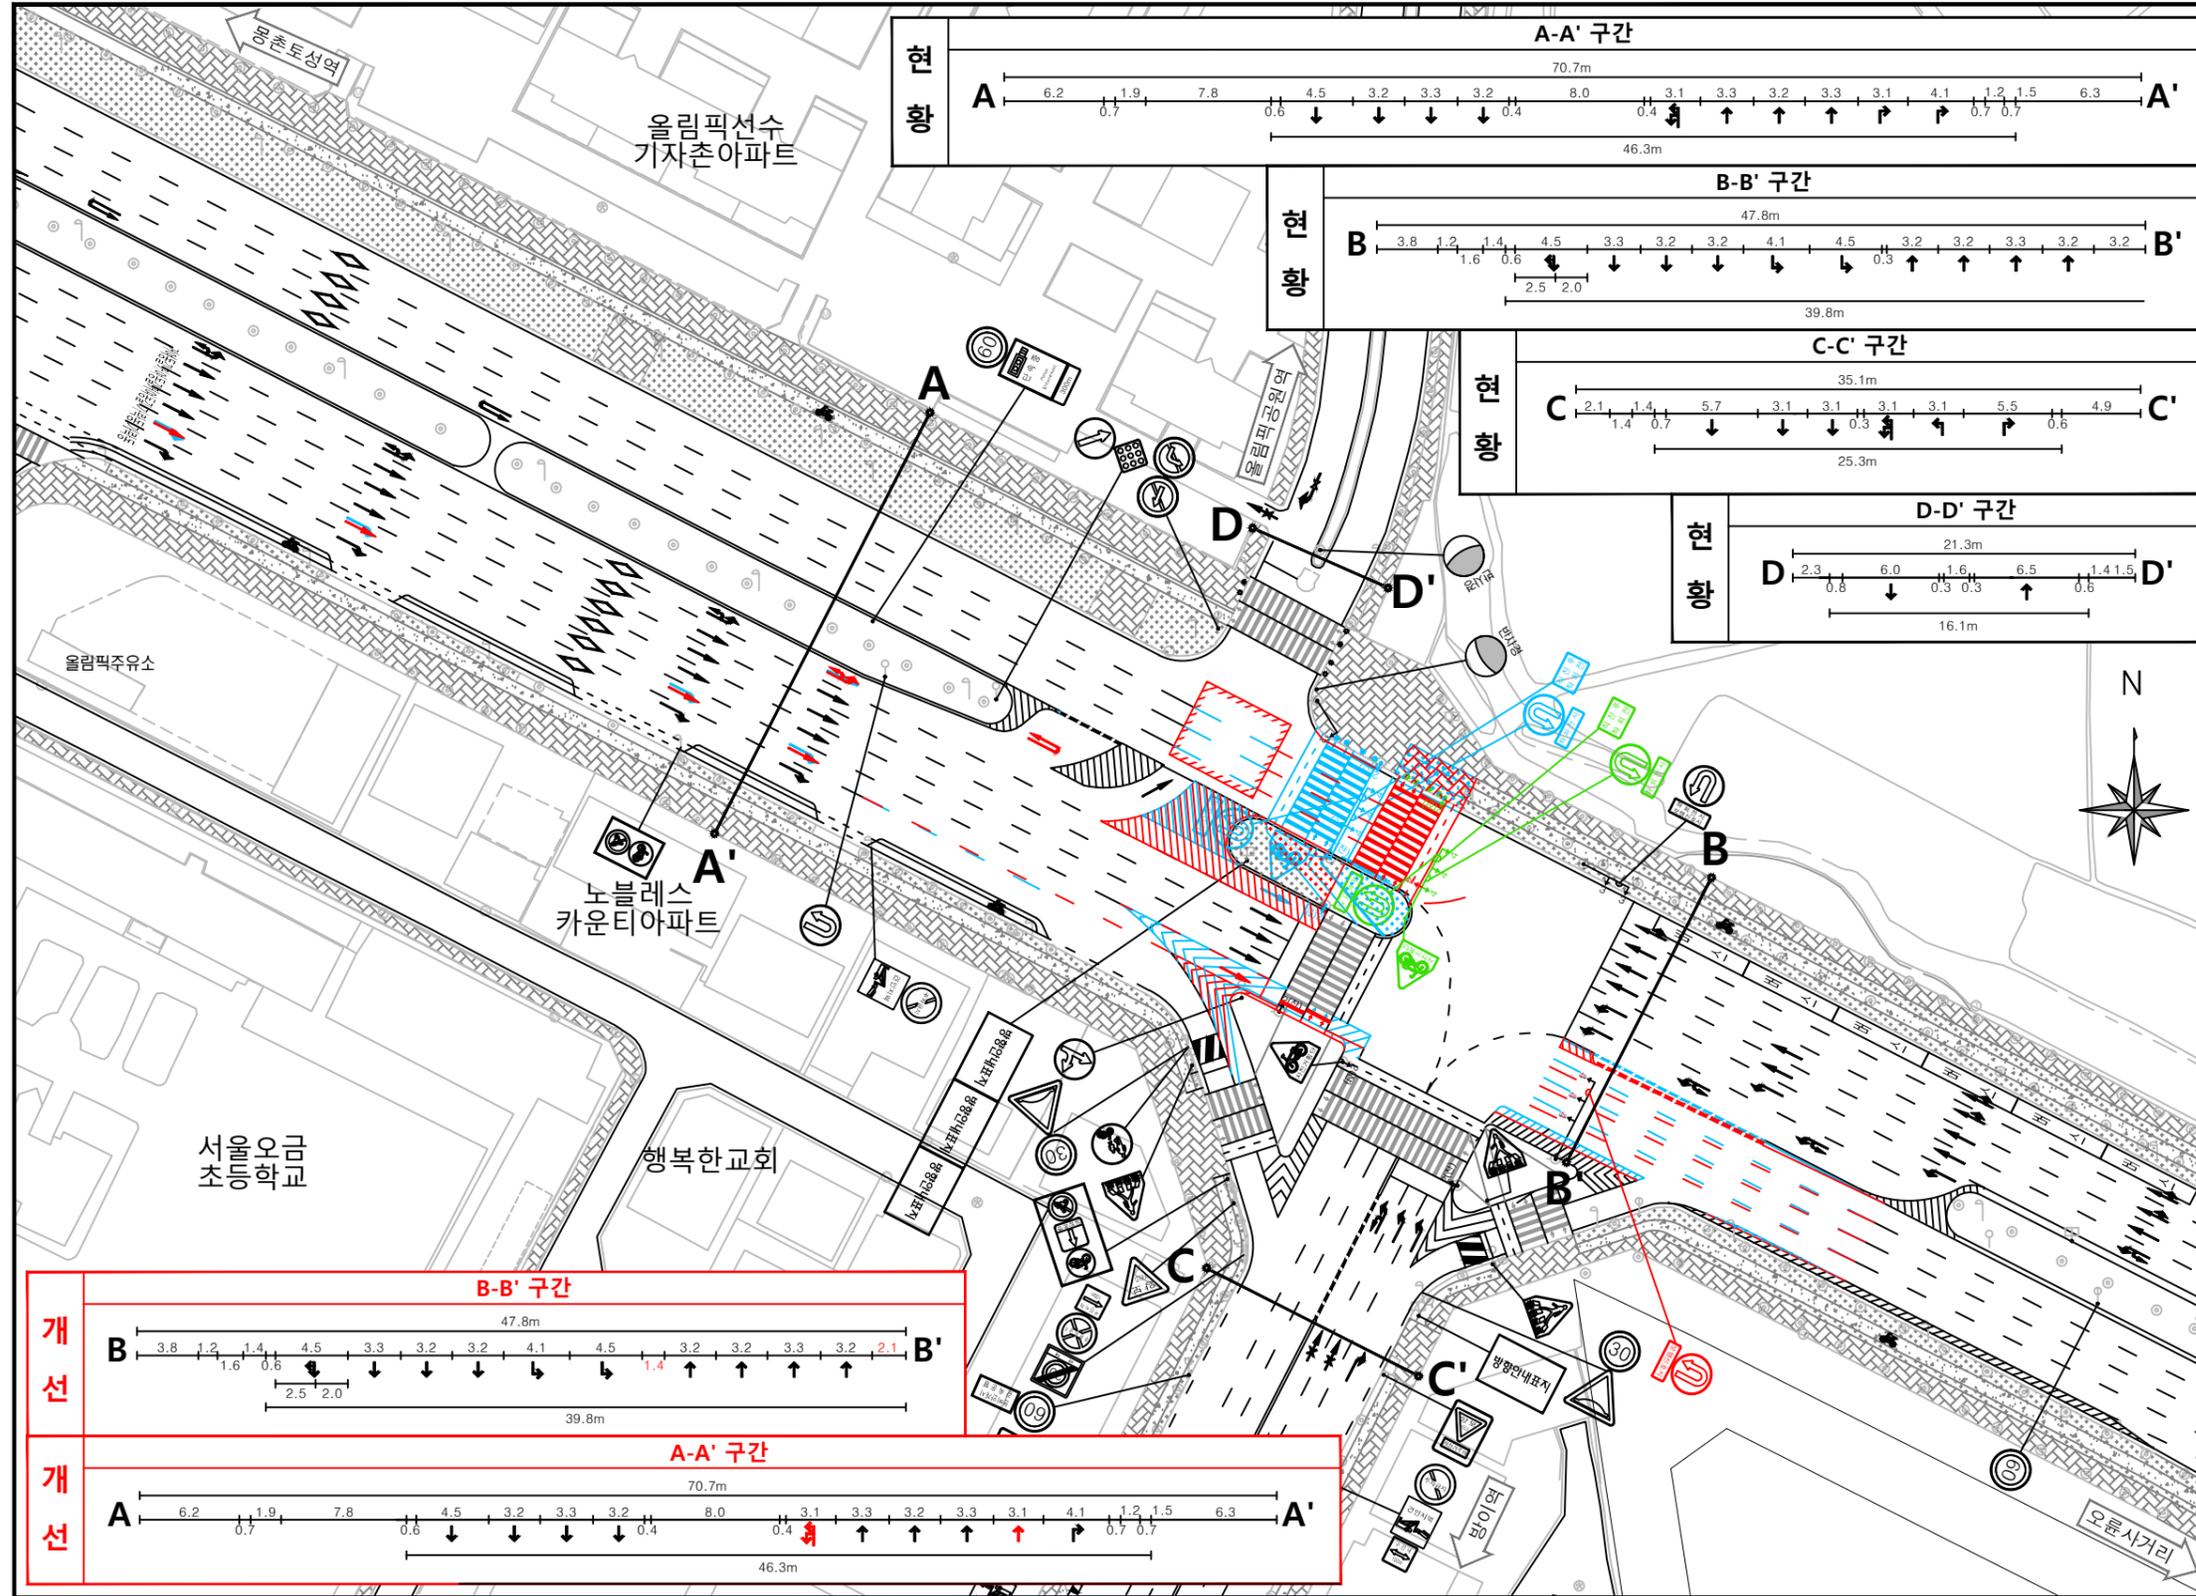

| 발주처 | 용역명 | 용역사 | 설계일자 | 설계참여자 | 도면명 | 도면번호 |
|-----|--------------------------|-----------|---------|---------------|------------------|------|
| | 2018년 도로교통소통개선 기본 및 실시설계 | (주)동일기술공사 | 2018.10 | 박상섭, 강영석, 안정현 | 올림픽선수기자촌 교차로(개선) | |