
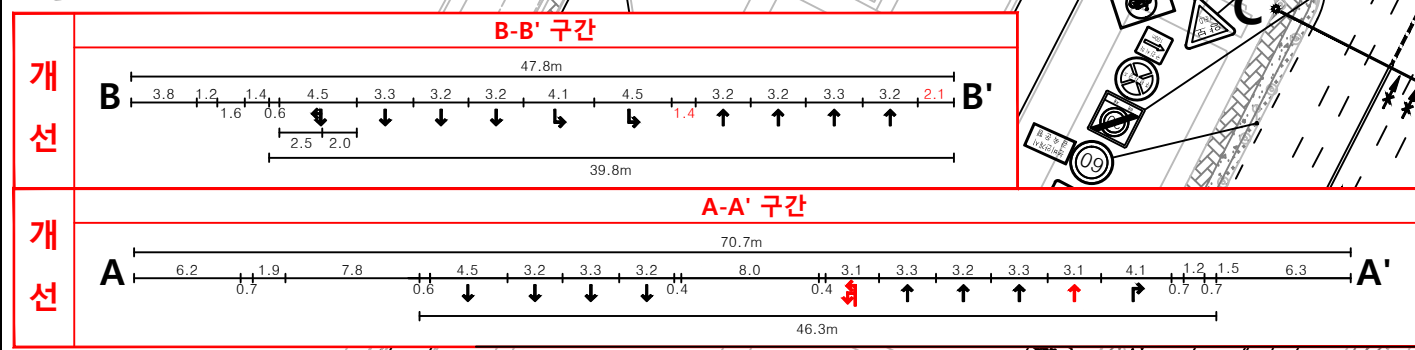
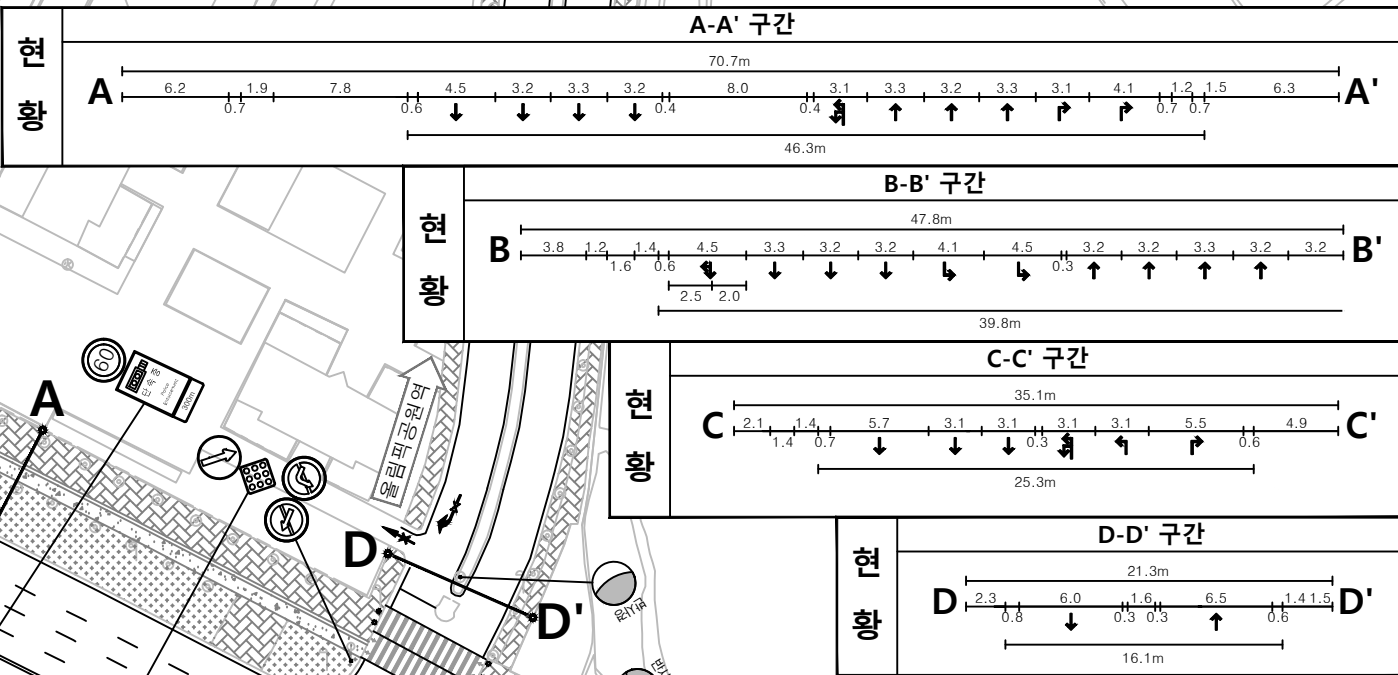


올림픽선수기자촌 교차로(개선)

KEYMAP

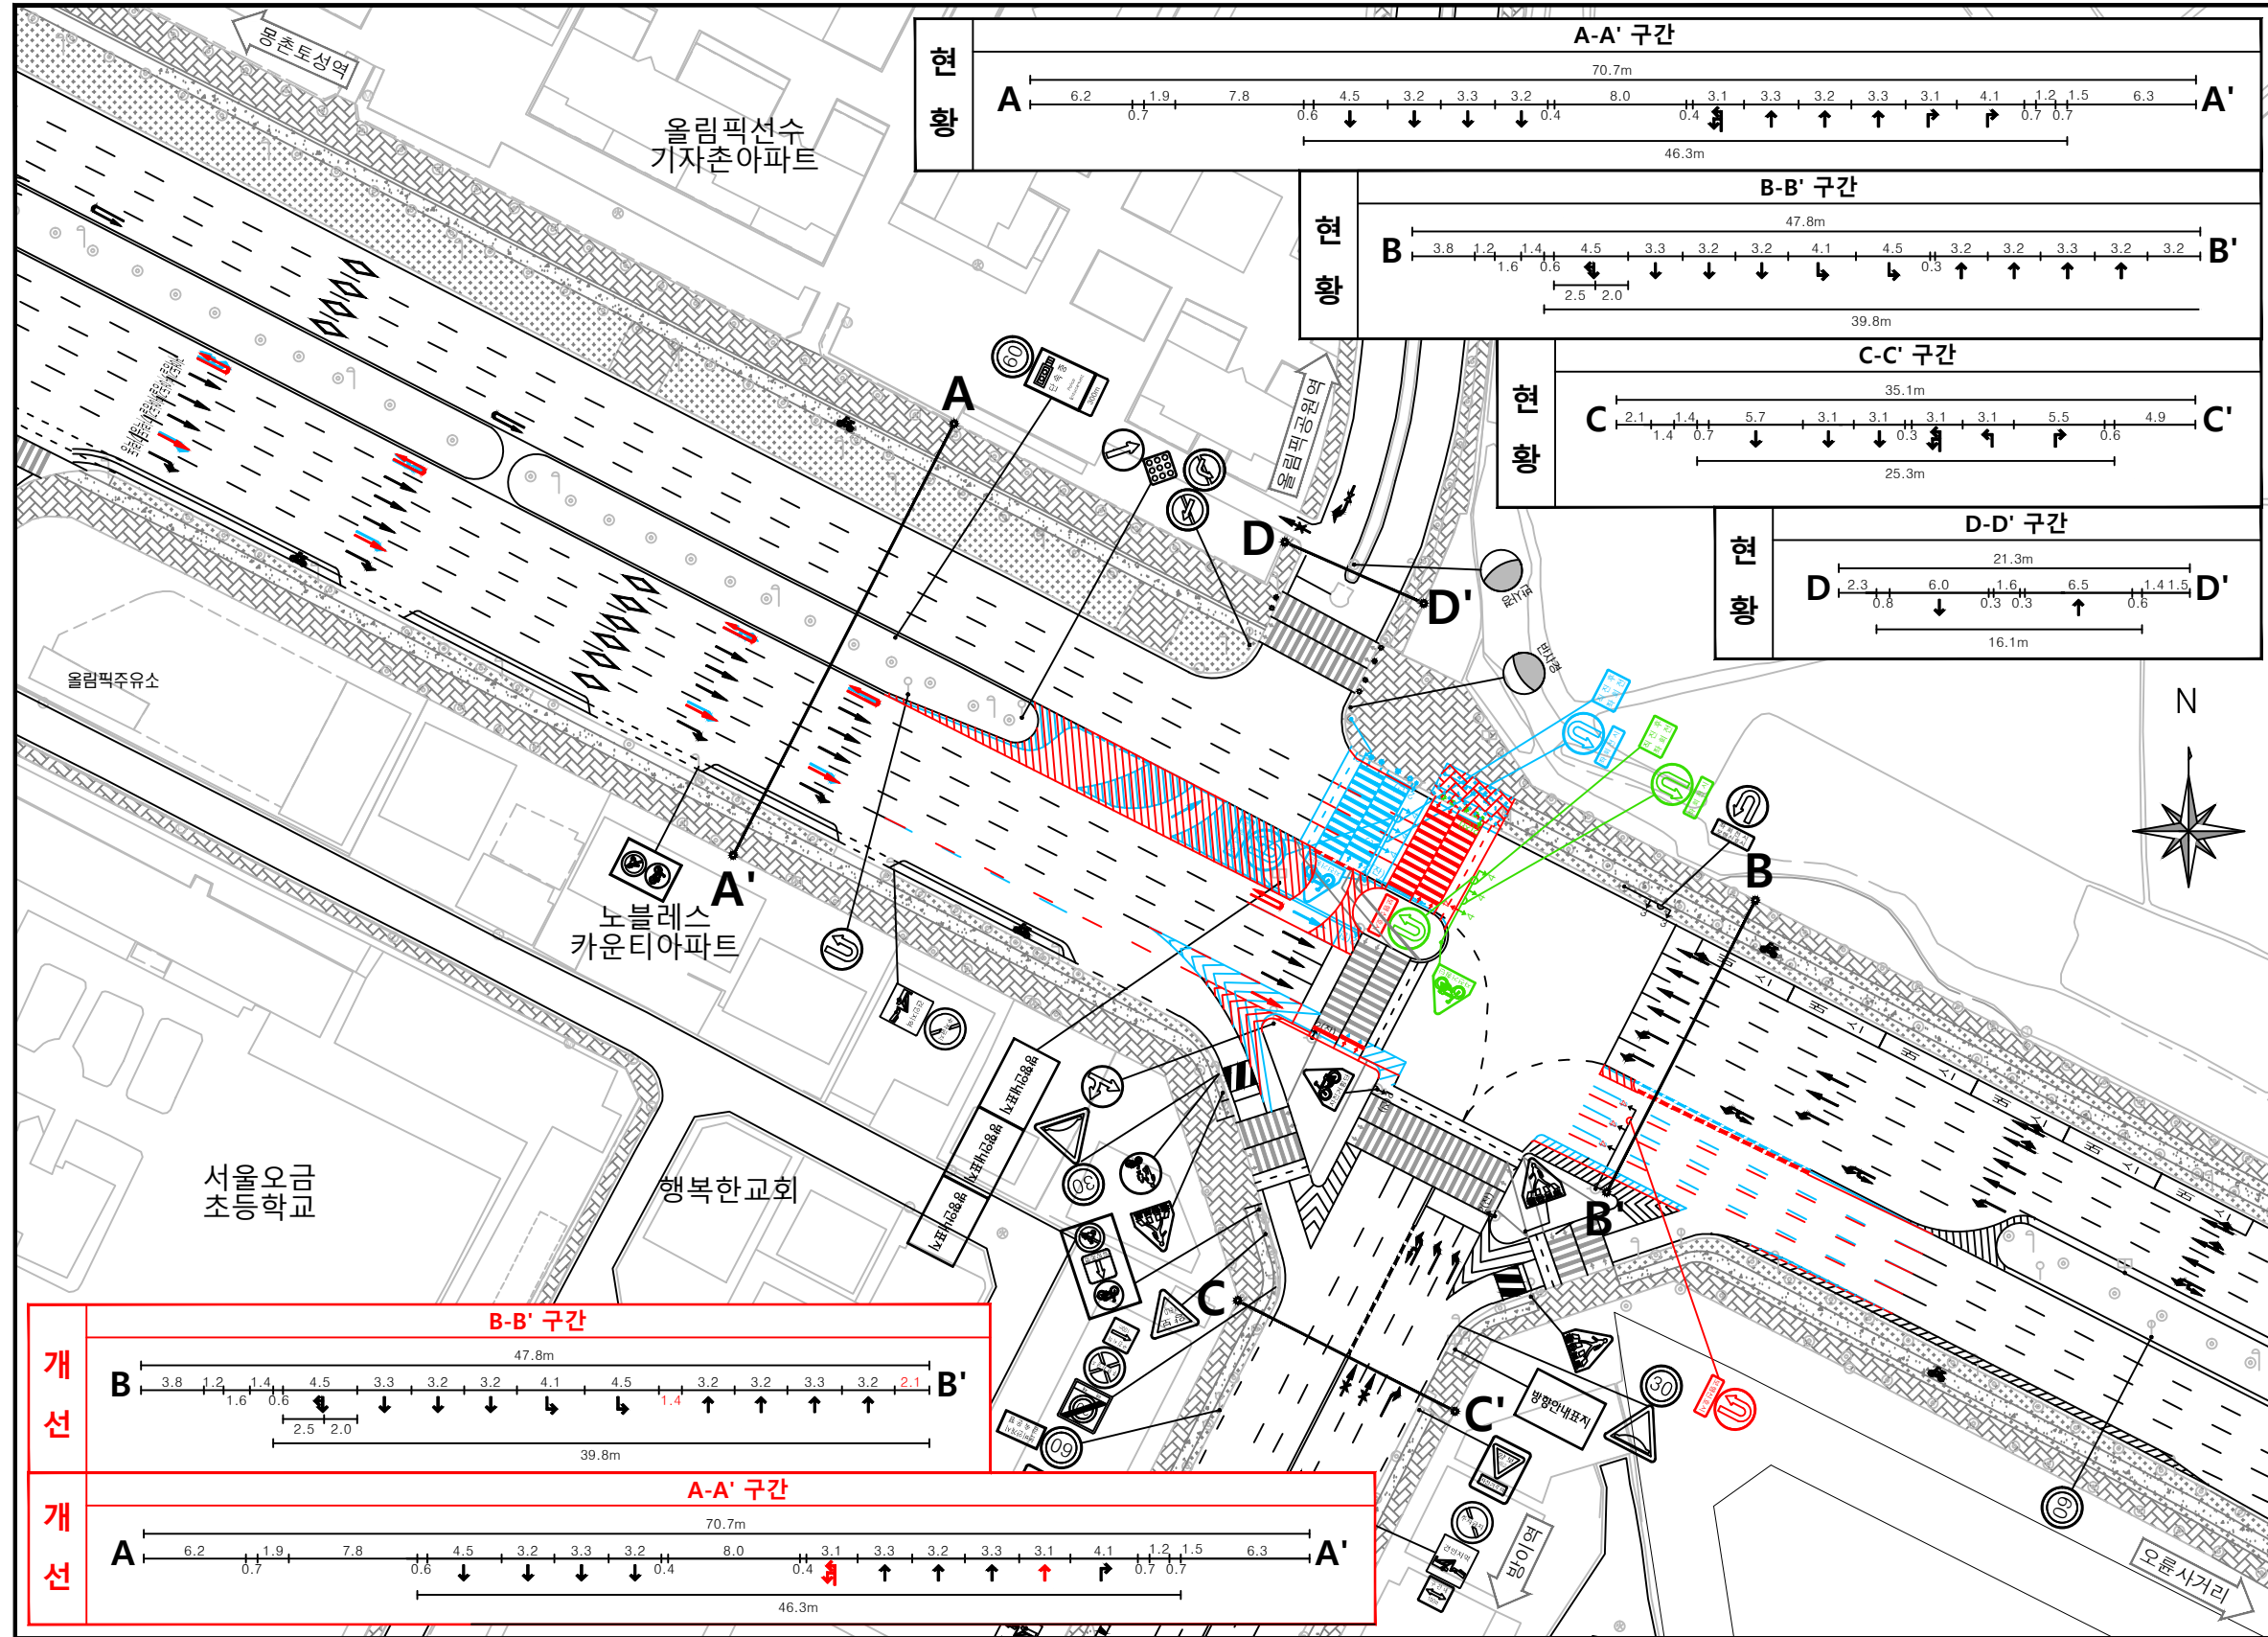

구분	Φ1	Φ2	Φ3	Φ4	주기
현황			All-Red		150초
	63(4)	49(4)	2	24(4)	
개선			All-Red		150초
	63(4)	49(4)	2	24(4)	

* 오전첨두시(08:00-09:00시)기준

범례

	현황
	신설
	제거
	이전



발주처	용역명	용역사	실제일자	실계참여자	도면명	도면번호
	2018년 도로교통소통개선 기본 및 실시설계	(주)동일기술공사	2018.09	책임자: 안정현 검토자: 안 A A 작성자: 안 A A	올림픽선수기자촌 교차로(개선)	