


■ 올림픽회관앞 교차로 교통처리계획도

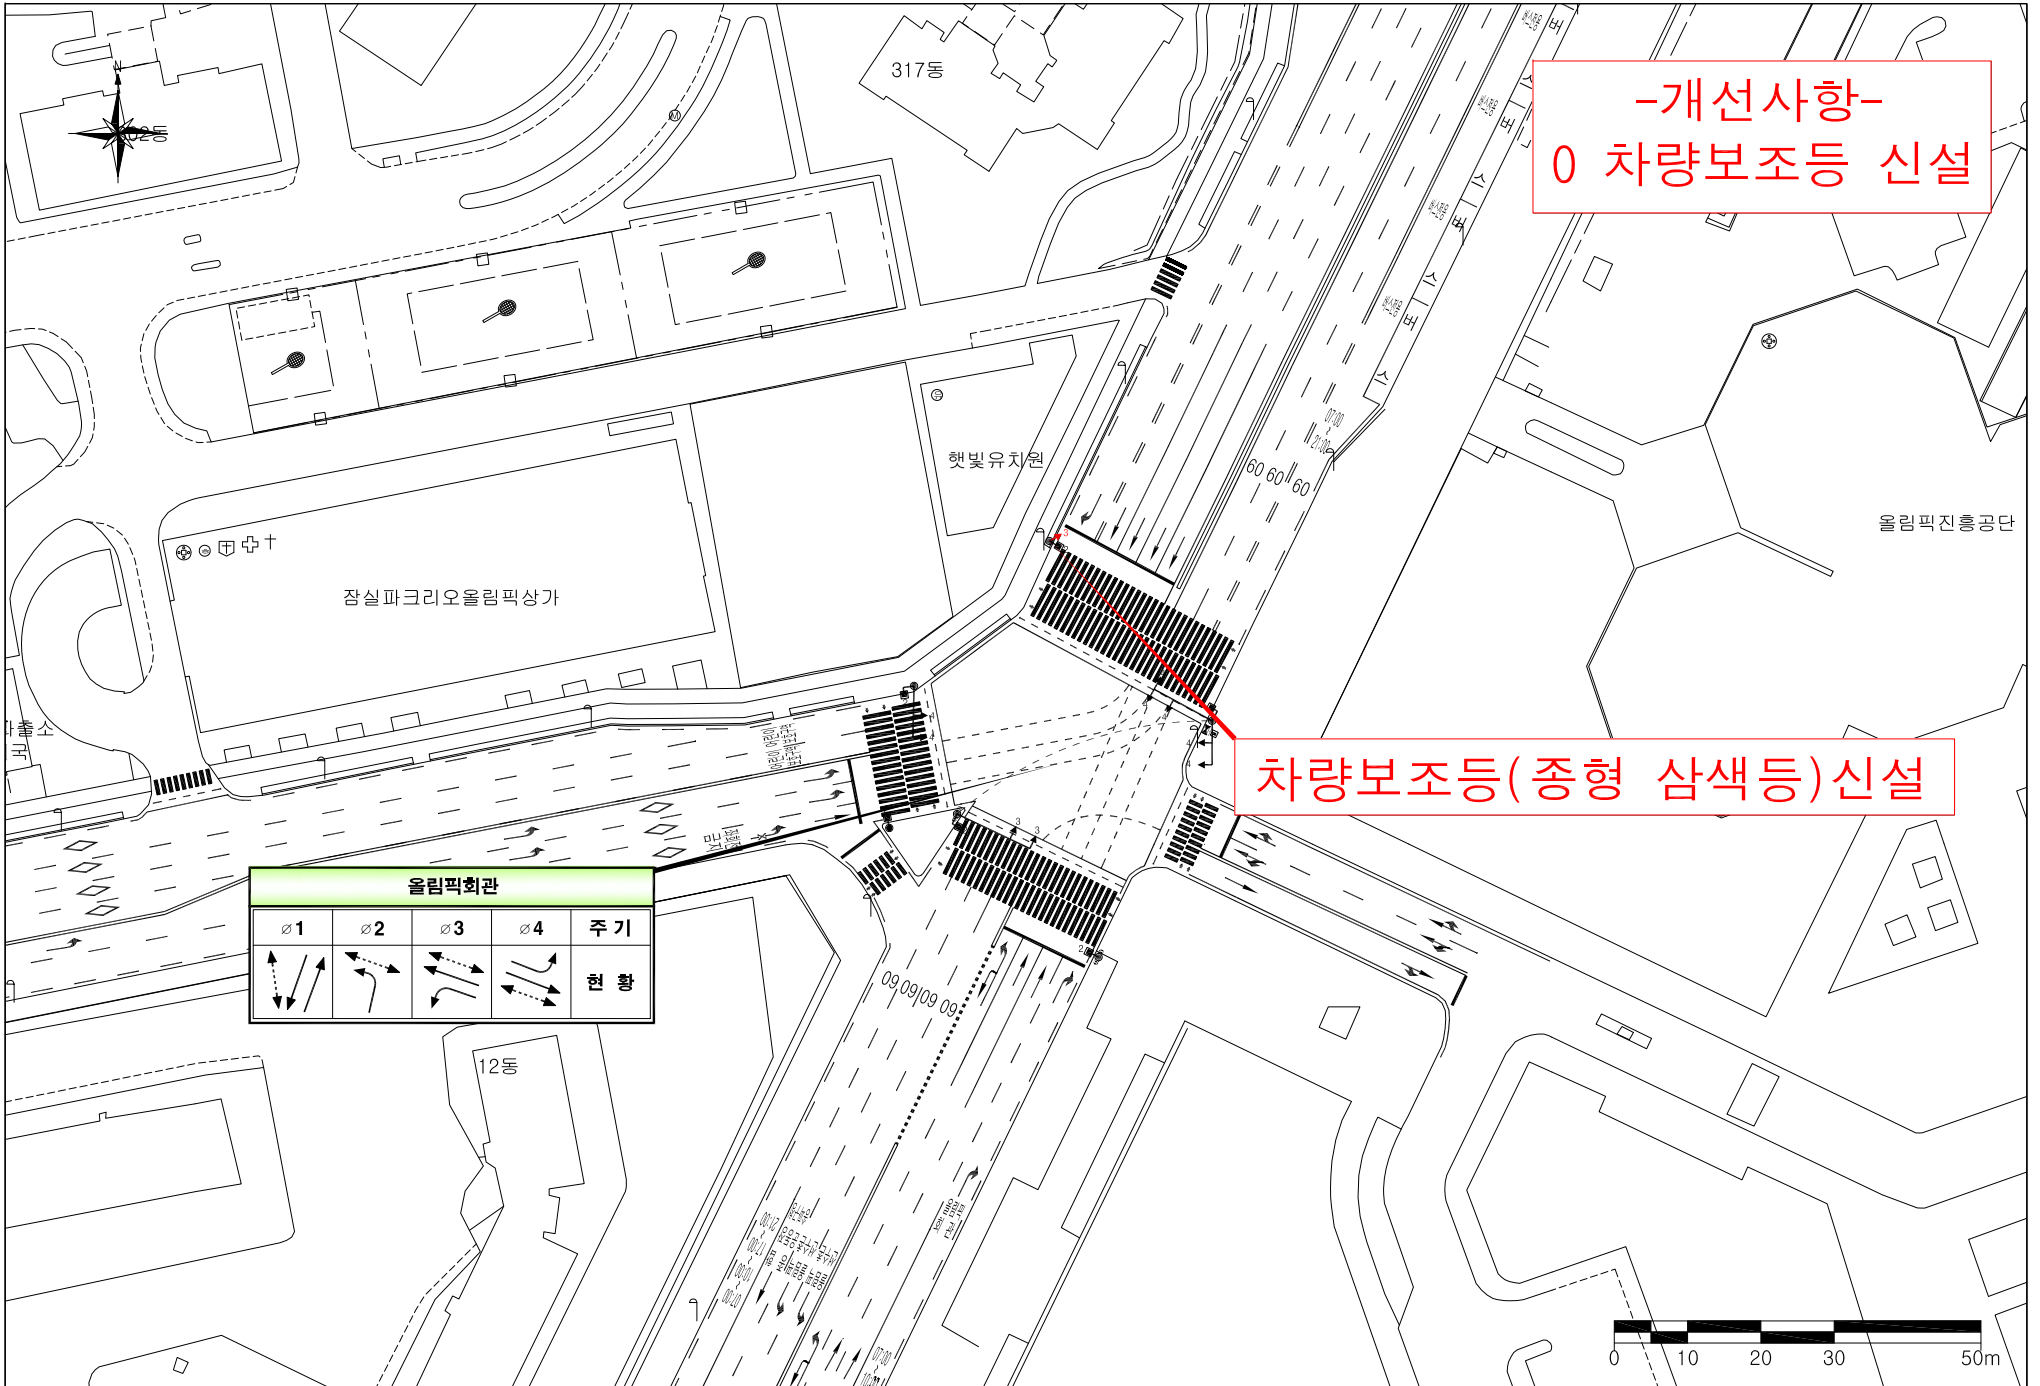

-개선사항-
0 차량보조등 신설

차량보조등(종형 삼색등)신설

올림픽회관				
①	②	③	④	주기

0 10 20 30 50m