

토네이도건설(주)

서울특별시 송파구 가락로 273,지층 (방이동) 전화 (02)431-0704 팩스 (02)443-3707

문서번호 동부 2020-12-01

시행일자 2020. 12. 08

수신 서울특별시 동부도로사업소

참조 시설보수과

선람			지시	
접	일자		결재·공람	
수	시간			
	번호			
처리과				
담당자				
심사자			심사일	

제목 : “2018년 도로시설물 일상유지보수공사(연간단가)-동부“ 의 하자보수 완료보고서의 제출 건

1. 귀 시의 무궁한발전을 기원합니다,
2. 당사는 “ **2018년 도로시설물 일상유지보수공사(연간단가)-동부**” 와 관련입니다.
3. 당초 하자보수 점검 작업구간 대로 시행하자코자 하였으나 현장확인 결과 일치하지 않는 구간이 있어 “2018년도”에 해당되는 작업구간만 시행하였음.
3. “붙임”과 같이 하자보수 완료보고서를 제출하오니 검토 하여주시길 바랍니다.

붙임 : 1) 하자보수 완료보고서 1부. 끝.

토네이도건설(주) 대표이사 방 경 임 (인)



2018년 도로시설물 일상유지보수공사(연간단가)-동부
하자보수 완료보고서

2020.12

토네이도건설(주)

하자보수 완료검사원

1. 공 사 명 : 2018년 도로시설물 일상유지보수공사(연간단가)-동부 (하자보수)
2. 계 약 자 : 토네이도건설(주)
3. 준공금액 : 금이십삼억이천칠백팔십이만원(₩2,327,820,000)
4. 계 약 일 : 2018년 03월 22일
5. 착 공 일 : 2018년 03월 28일
6. 준 공 일 : 2018년 12월 31일
7. 준공검사일 : 2018년 12월 24일
8. 담보책임보존기간 :
9. 하자보수기간 : 2018년 12월 14일 ~ 2021년 12월 13일

하자보수계획에 의거 하자보수를 완료하였기에 하자보수 완료검사원을 제출합니다.

- 따로붙임 : 1. 하자보수 완료보고서 1부.
2. 하자보수도 상세도1부.
3. 하자보수 사진첩 1부.

2020년 12월 08일

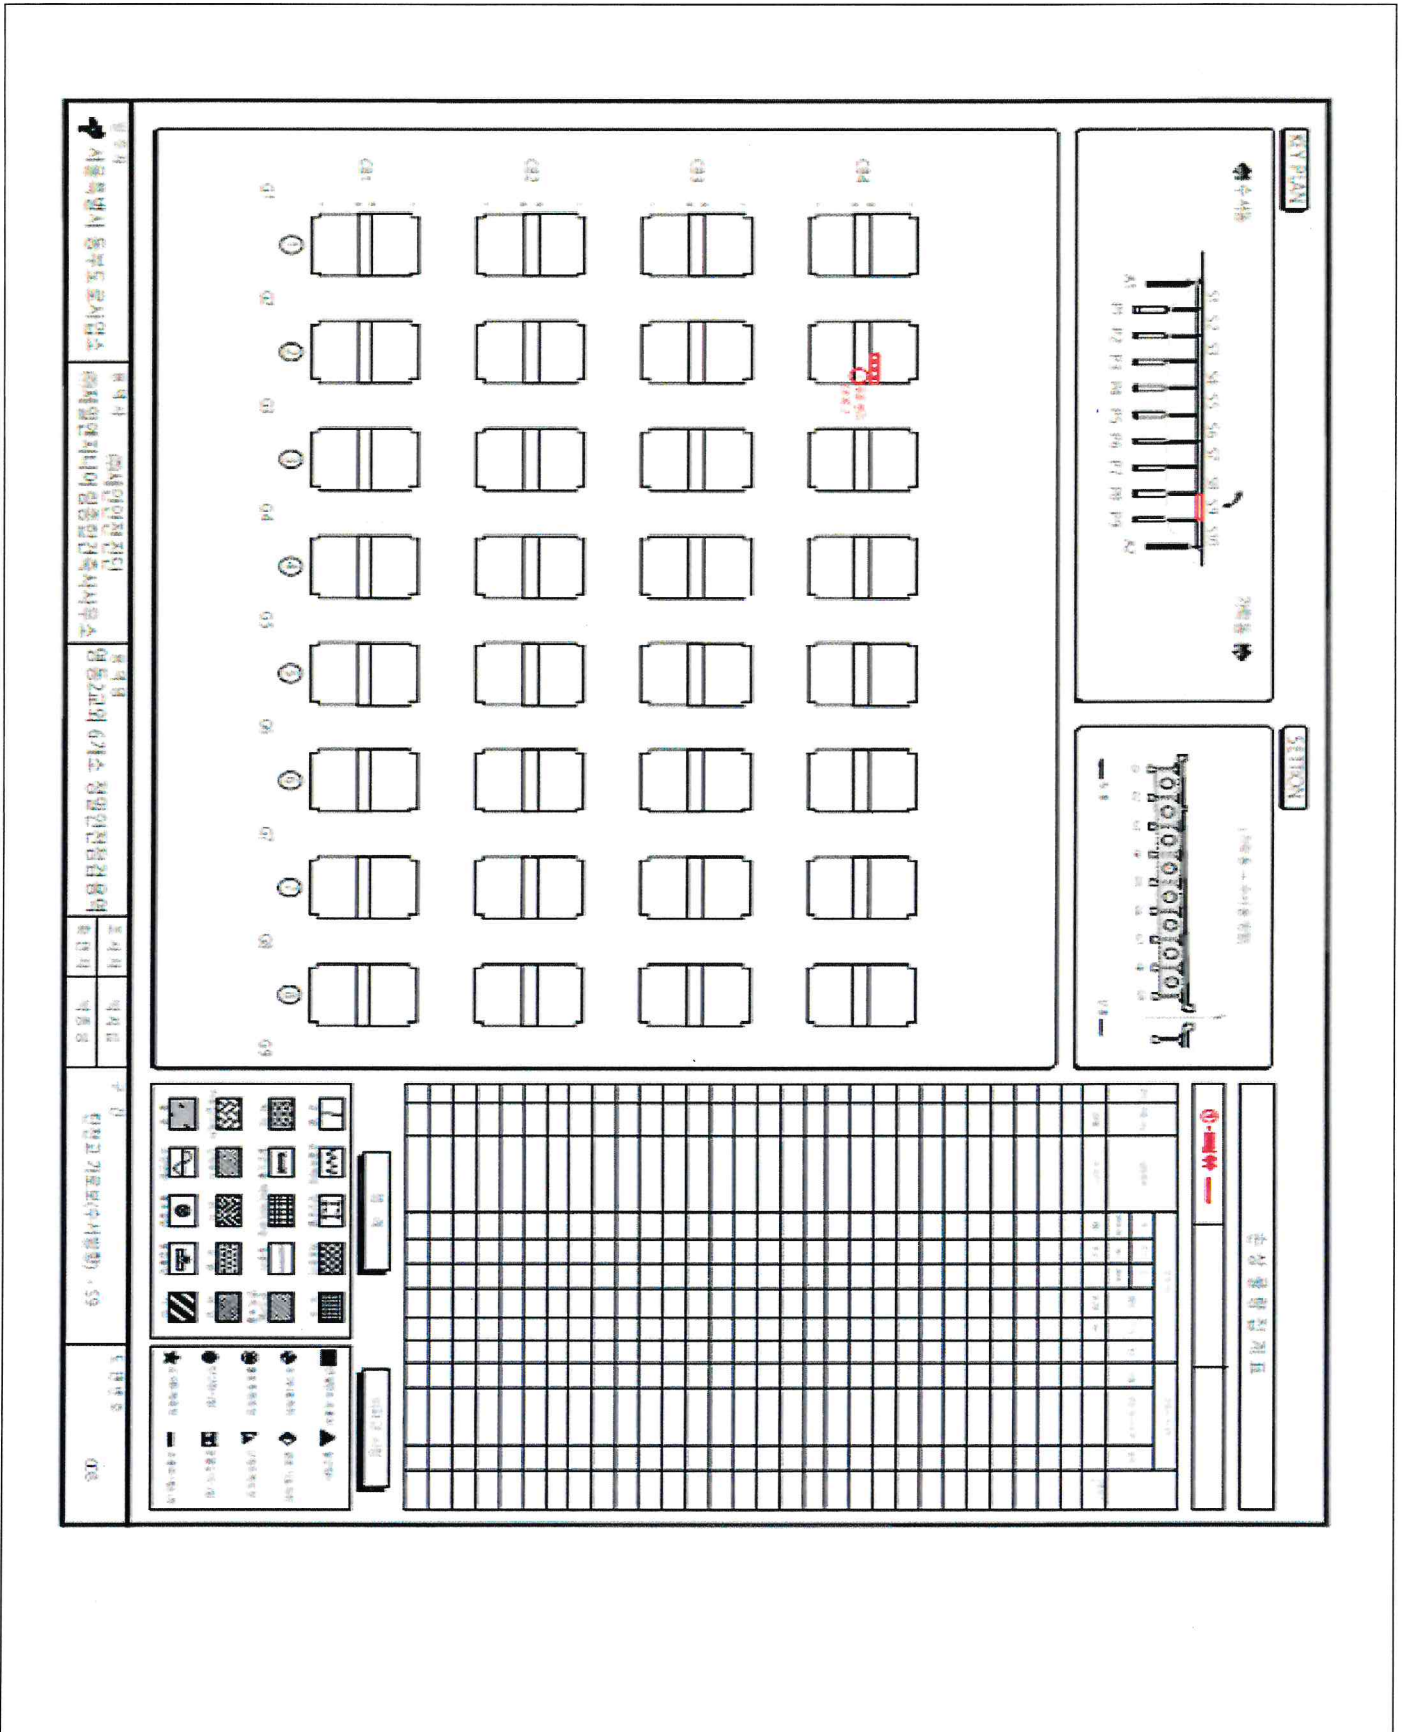
시공자 토네이도건설(주)



서울특별시 교량안전과




하자구간 상세도

◎ 탄천교(수서방향)





사 진 대 지

공 사 명 : 2018년 도로시설물 (터널, 지하차도, 복개)일상유지보수공사(연간단가)-동부 (하자보수)

위 치	수서방향 가로보 S9-G2~G3-CB4	내 용	단면복구
시 공 전			
시 공 중			
시 공 후			

사 진 대 지

공 사 명 : 2018년 도로시설물 (터널,지하차도,복개)일상유지보수공사(연간단가)-동부 (하차보수)

위 치	가락방향 가로보 S3-G14~G15-CB1	내 용	주입보수
시 공 전			
시 공 중			
시 공 후	