


# 어린이보호구역 현황 및 개선안도

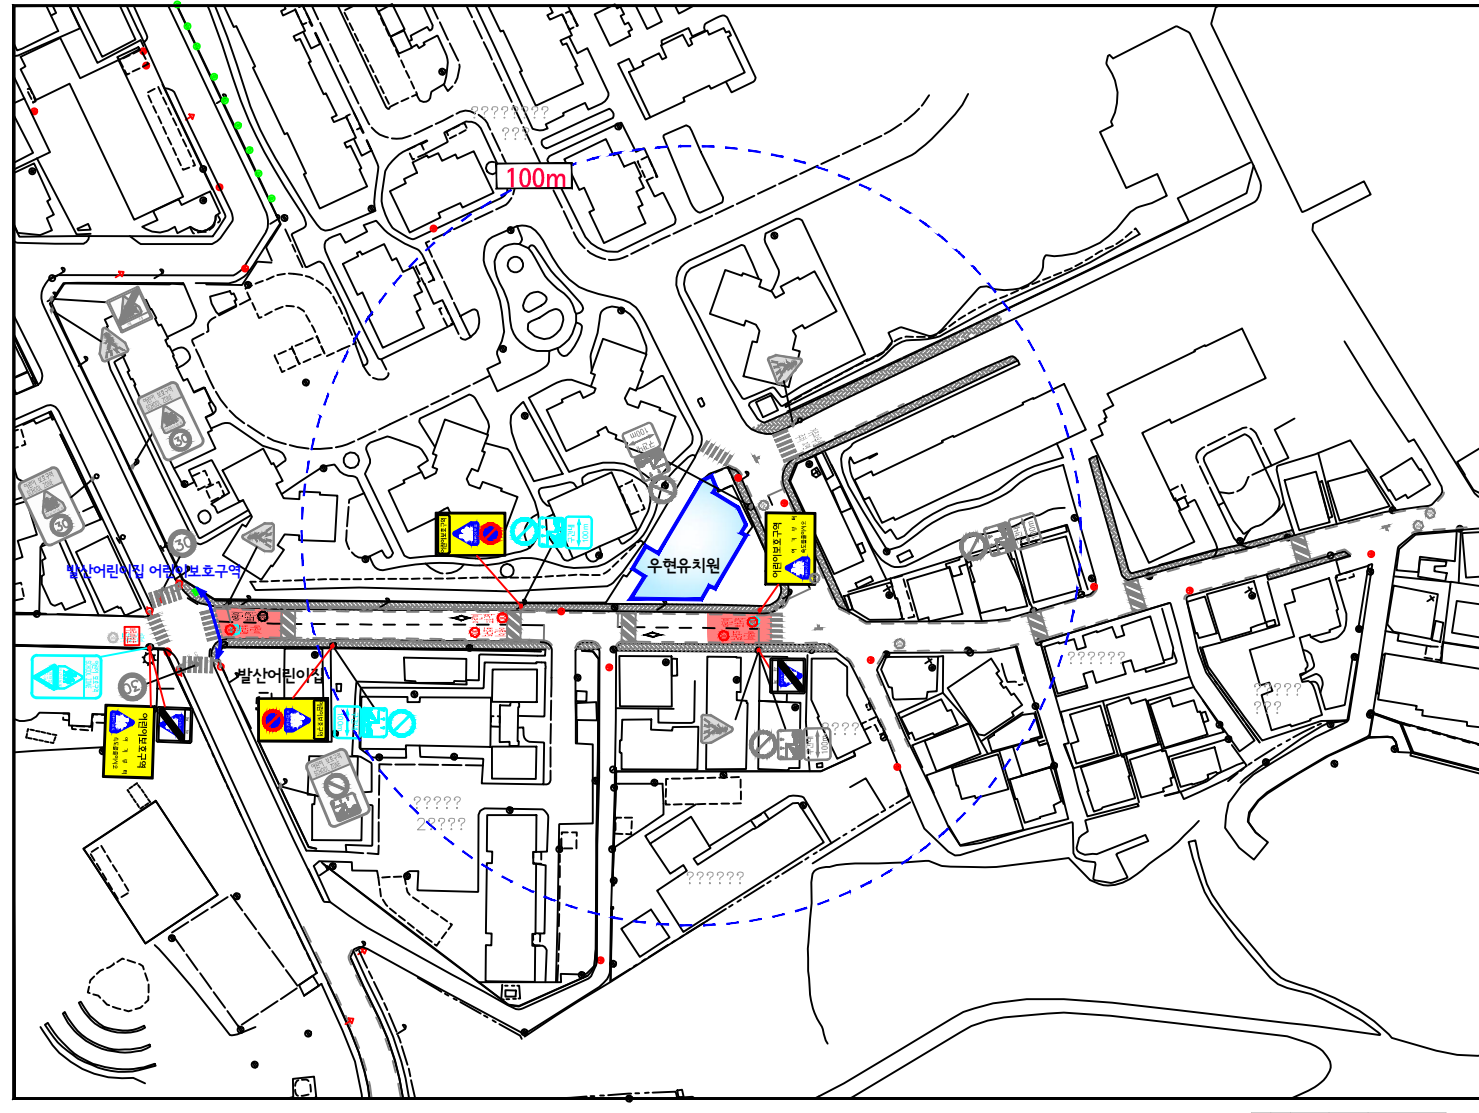

**시설명** 우현유치원 (서울시 강서구 강서로 348 상가2동 201호)



- 범례 -		구분	면적	단위	현황	수량		
구분	면적					신설	교체	폐기
경보등	개소							
신호등	개소							
소계	개	15					6	
213	개							
214	개							
218	개							
219	개	5					2	
224	개							
227	개							
307	개							
309	개							
322	개	2						
328	개							
403	개							
418	개	5					2	
427	개							
428	개	5					2	
429	개							
<통합표지>					4			
324	개					1		
402	개							
415	개							
224	개							
427	개							
324	개					1		
427	개							
218	개							
428	개							
219	개							
428	개							
324	개					2		
219	개							
324	개						1	
224	개							
소계	개	10					3	
518	개					5		2
519	개							
520	개							
521	개							
523	개							
532	개							
536-536-3	개					5		1
510-514	개							
537-543	개							
소계	개	6						
과속방지턱	개						6	
이미지형드림호출타원	M							
보도	m							

(현장조사일 : 2018년 03월)