


어린이보호구역

현황 및 개선안도



시설명 우현유치원 (서울시 강서구 강서로 348 상가2동 201호)

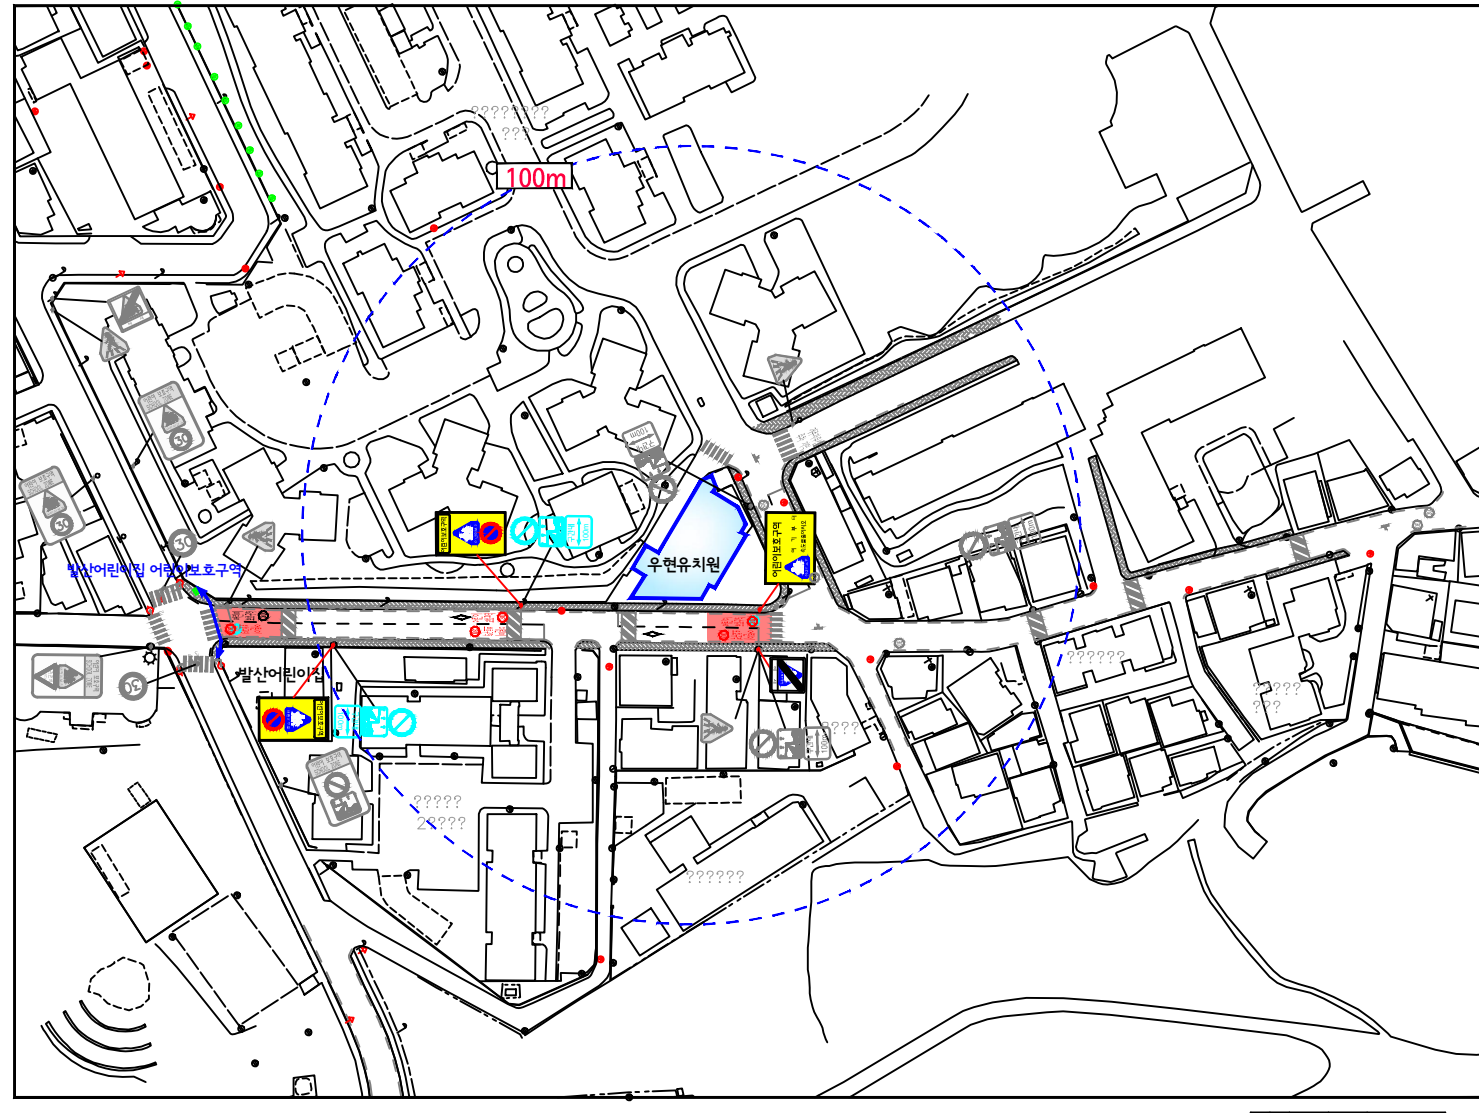

- 범례 -		구분	현황	수량		
구분	현황			신설	교체	제거
신호등	신호등	신호등	개소			
신호등	신호등	신호등	개소			
소계	개	15			6	
213	개					
214	개					
218	개					
219	개	5			2	
224	개					
227	개					
307	개					
309	개					
322	개	2				
328	개					
403	개					
418	개	5			2	
427	개					
428	개	5			2	
429	개					
<통합표지>				4		
324	개			1		
402	개					
415	개					
224	개					
427	개					
324	개			1		
427	개					
218	개					
428	개					
219	개					
428	개					
324	개			2		
219	개					
324	개					
224	개					
소계	개	8		2		
518	개		4		2	
519	개					
520	개					
521	개					
523	개					
532	개					
536-536-3	개			4		
510-514	개					
537-543	개					
소계	개	6				
과속방지턱	개	6				
이미지출력	개					
방호울타리	M					
부드	m ²					

(현장조사일 : 2018년 03월)