

시 민

문서번호	원무과-20056
결재일자	2022. 3. 22.
공개여부	대시민공개
방침번호	

주무관	시설팀장	원무과장
김종민	나동호	03/22 이윤수
협조	서무팀장 원무팀장	한문희 김정준

**원무과 사무실 환경개선(재배치) 계획**

**2022. 3.**

**서울특별시 은평병원  
(원무과)**

# 원무과 사무실 환경개선(재배치) 계획


안전관리요원 채용에 따라 부족한 사무공간을 확충하고 환경을 개선하고자 함

## □ 추진배경

- 임기제공무원(안전관리요원) 신규임용에 따라 사무공간 부족
- 변화된 환경에 맞는 사무환경 개선(재배치)으로 업무능률 향상

## □ 추진계획

- 기 간 : 2022.3.26 ~ 27(2일간)
- 대 상 : 원무과 6층 사무실(전산실 포함)
- 방 법 : 전문업체를 통한 사무공간 개선 작업
- 추진내용 : 기존 'L' 자형 배치 → '11' 자형 배치

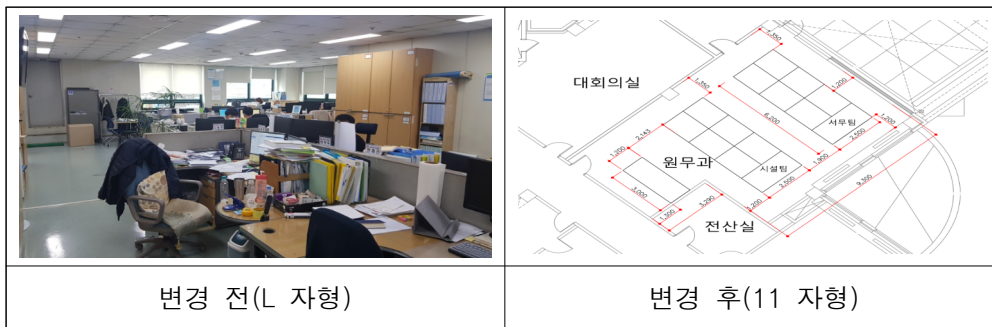

- (서무팀, 시설팀) 책상 재배치, 전산실 가벽 위치 변경 등

## □ 행정사항

- 소요예산 : 약 8,600천원
  - 산출내역 : 사무실 환경개선 8,600천원 × 1식 = 8,600천원
  - 예산과목 : 은평병원 청사시설 운영관리, 일반운영비, 공공운영비
- 작업기간 중 휴일근무 명령 : 시설팀 등(대체휴무 실시)
- 지급방법 : 일상경비. 끝.