


월드컵대교 건설공사 자전거 도로 현황도

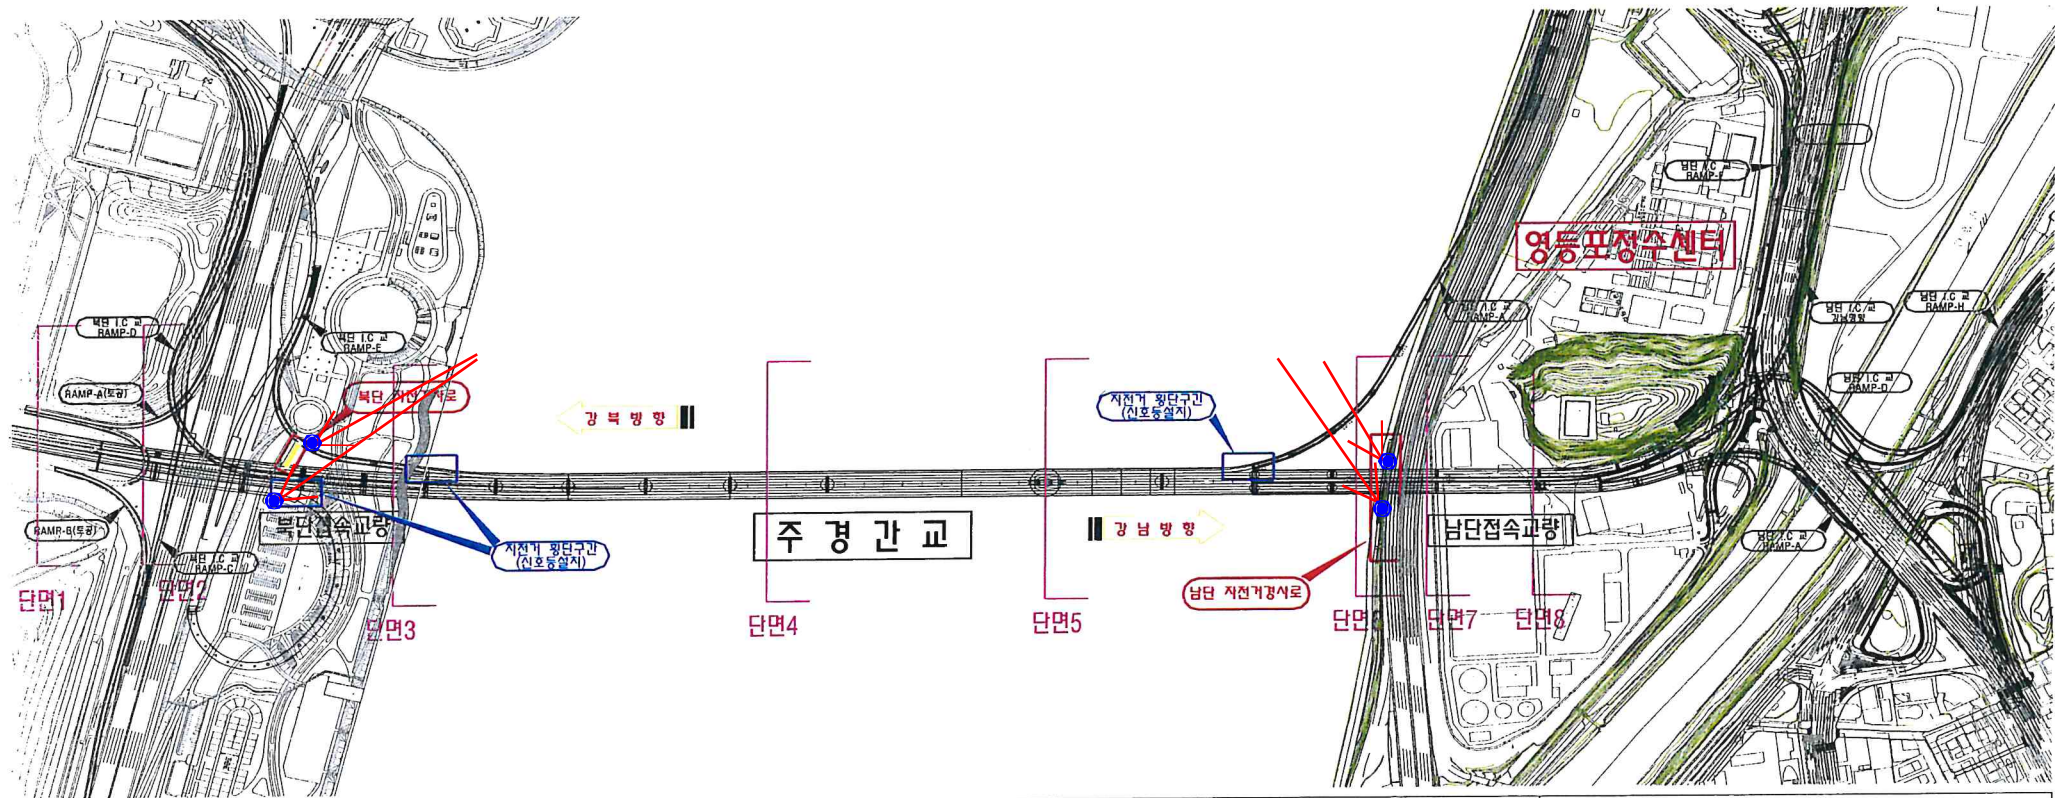

<p>횡단면도 1</p> <p>자전거도로 없음</p>	<p>횡단면도 2</p> <p>자전거도로</p>	<p>횡단면도 3</p> <p>자전거도로</p>	<p>횡단면도 4</p> <p>자전거도로</p>
<p>횡단면도 5</p> <p>자전거도로</p>	<p>횡단면도 6</p> <p>자전거도로</p>	<p>횡단면도 7</p> <p>자전거도로 없음</p>	<p>횡단면도 8</p> <p>자전거도로 없음</p>