


순번	점명칭	위치도
----	-----	-----

83




순번	점명칭	위치도
----	-----	-----

751

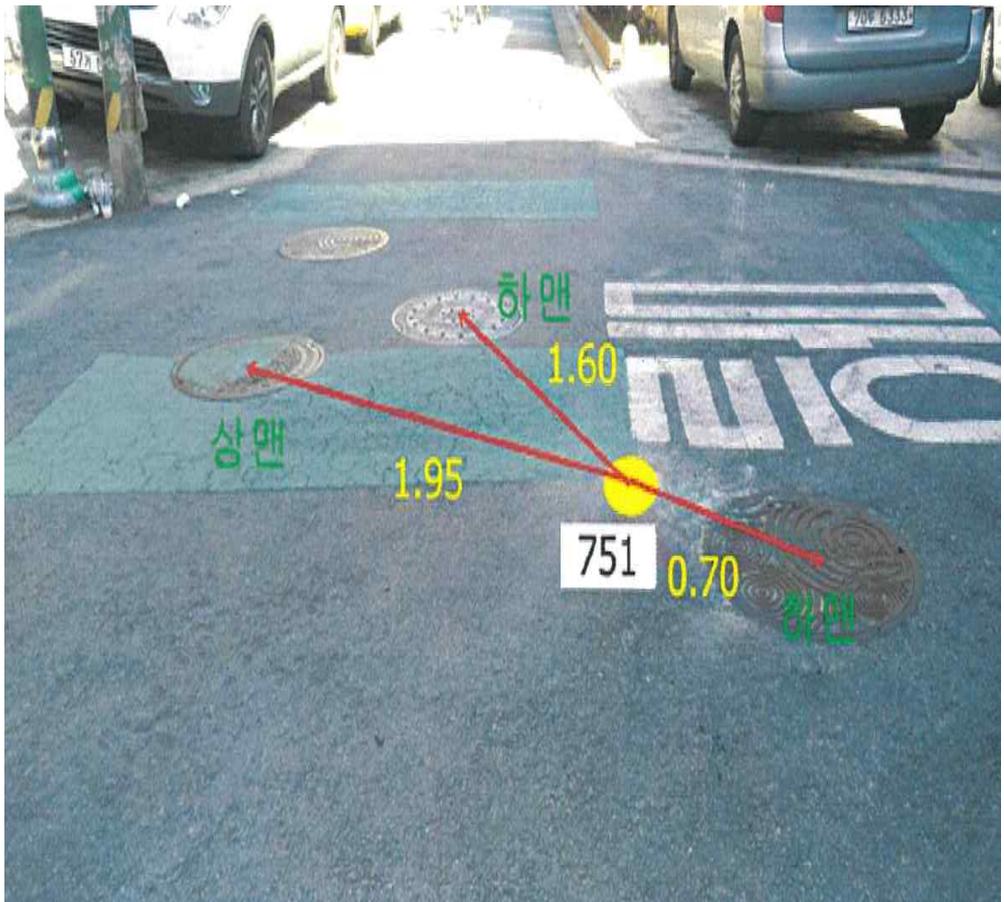

순번	점명칭	위치도
----	-----	-----


752

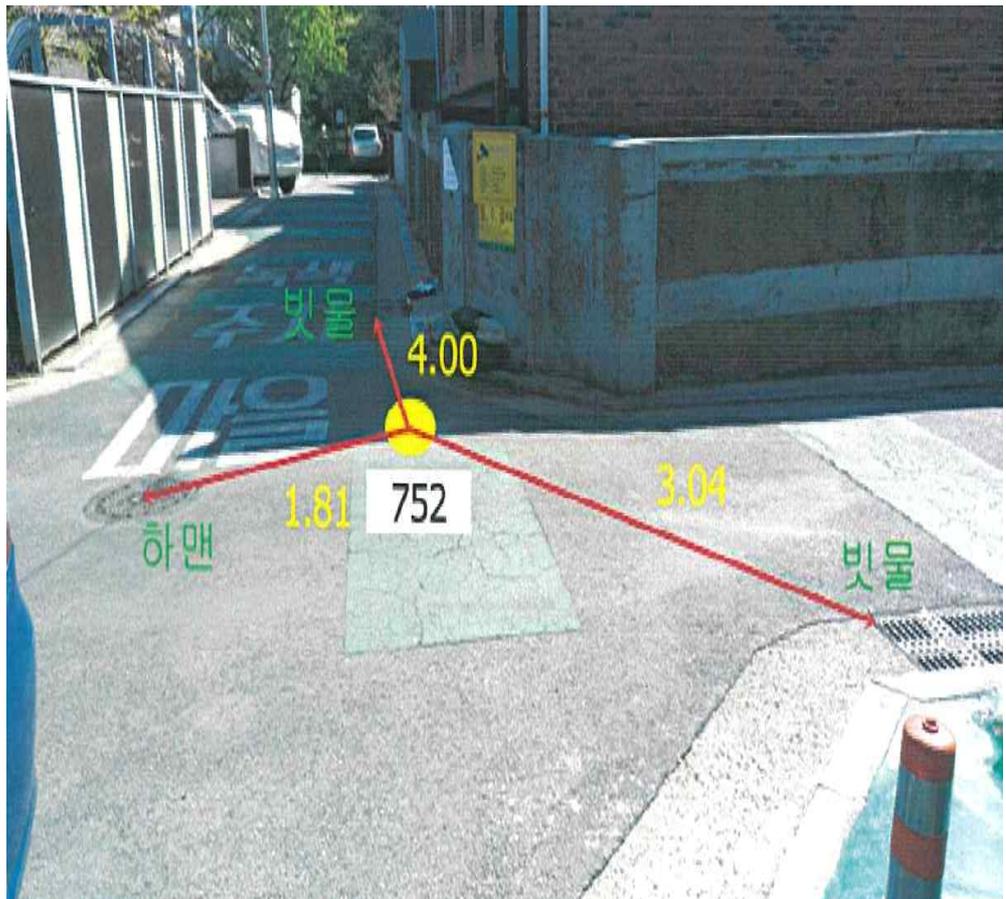

순번	점명칭	위치도
----	-----	-----



756

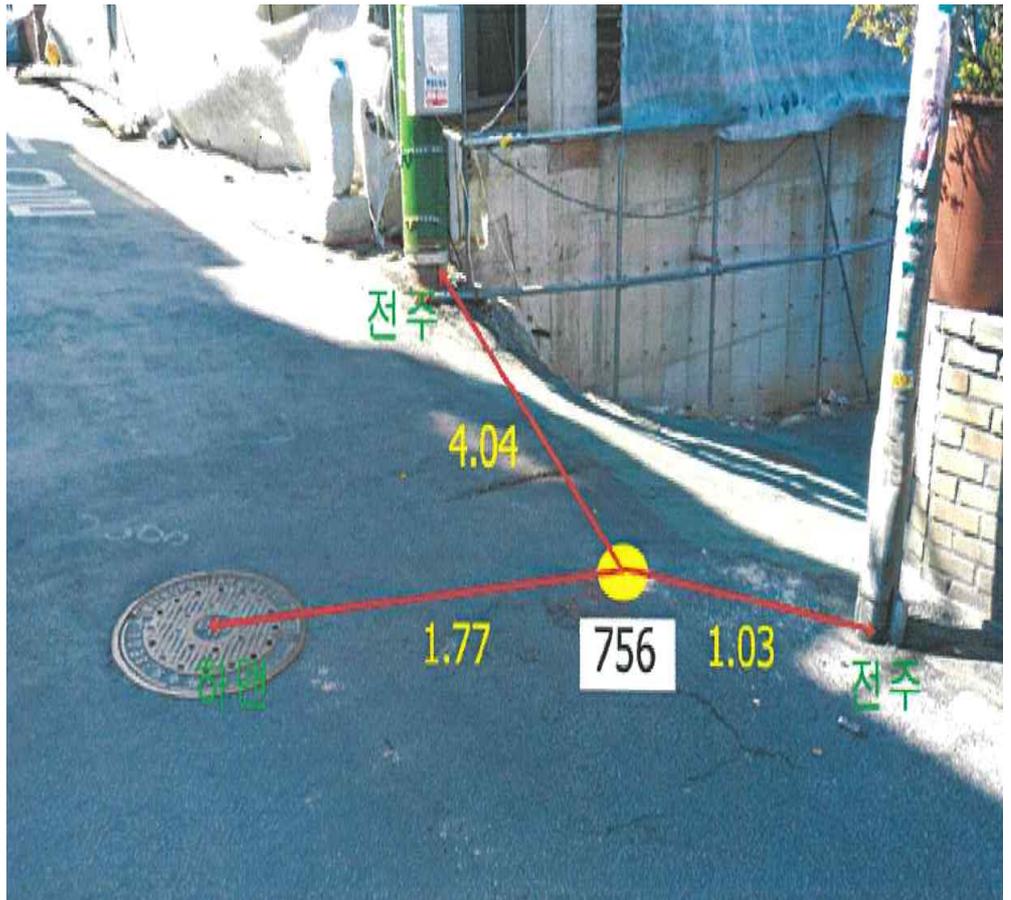

순번	점명칭	위치도
----	-----	-----

758

