
위치도 및 현황사진

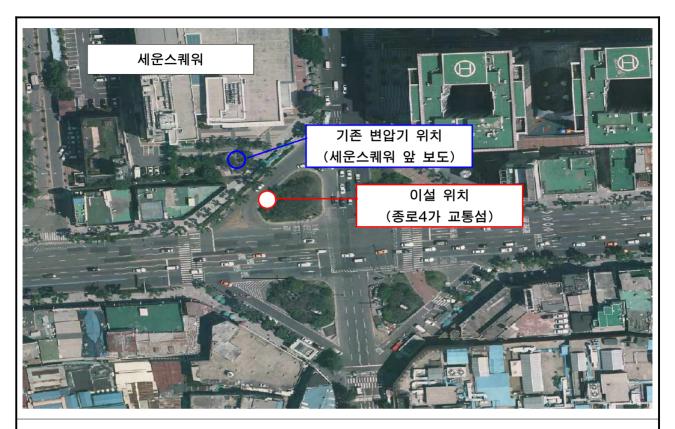

변압기 이설(세운스퀘워 앞 보도 → 종로4가 교통섬 녹지)



기존 변압기(세운스퀘워 앞 보도)

<u>현 황 사 진</u>



이설 지정 위치(전경)



이설 지정 위치(근경)