


위치도

위 치 : 장수한의원 앞 (종로구 지봉로 77-4)

- 위치도



- 서울지방경찰청 심의가결 도면

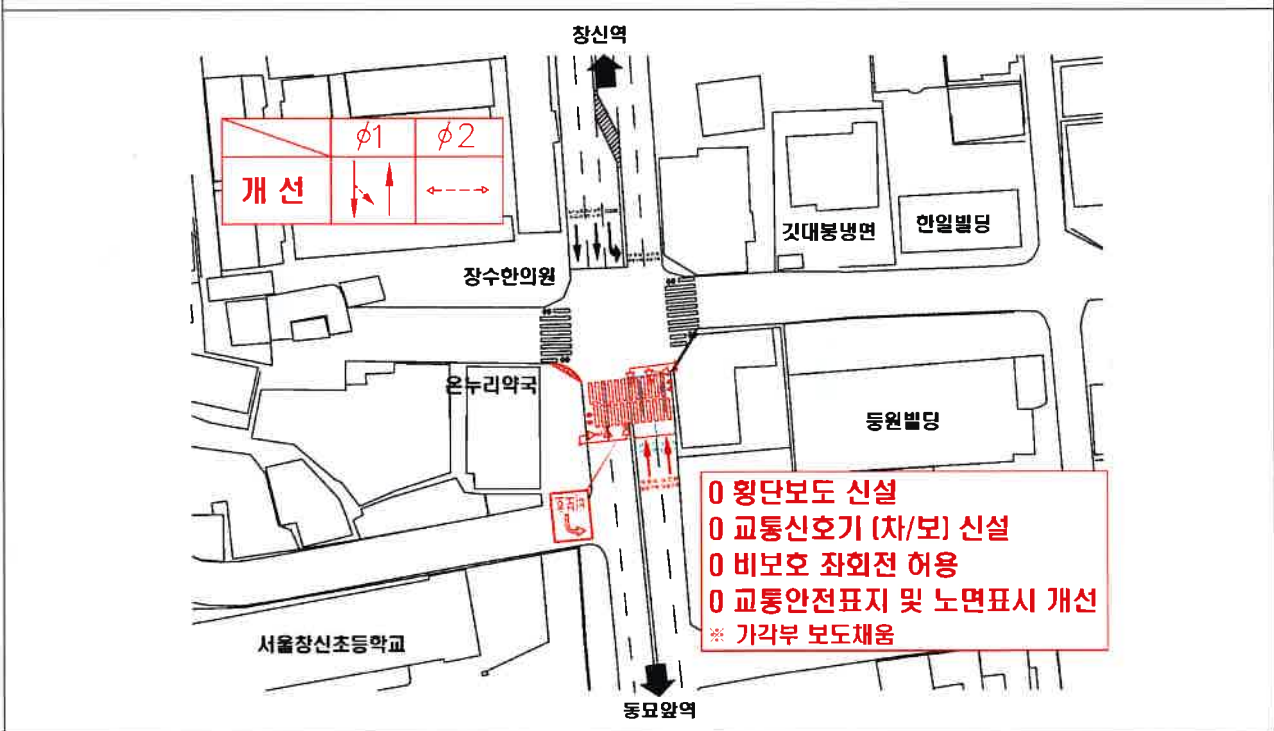


위 치 도

위 치 : 준남빌딩 앞 (종로구 지봉로 61)

- 위 치 도



- 서울지방경찰청 심의가결 도면

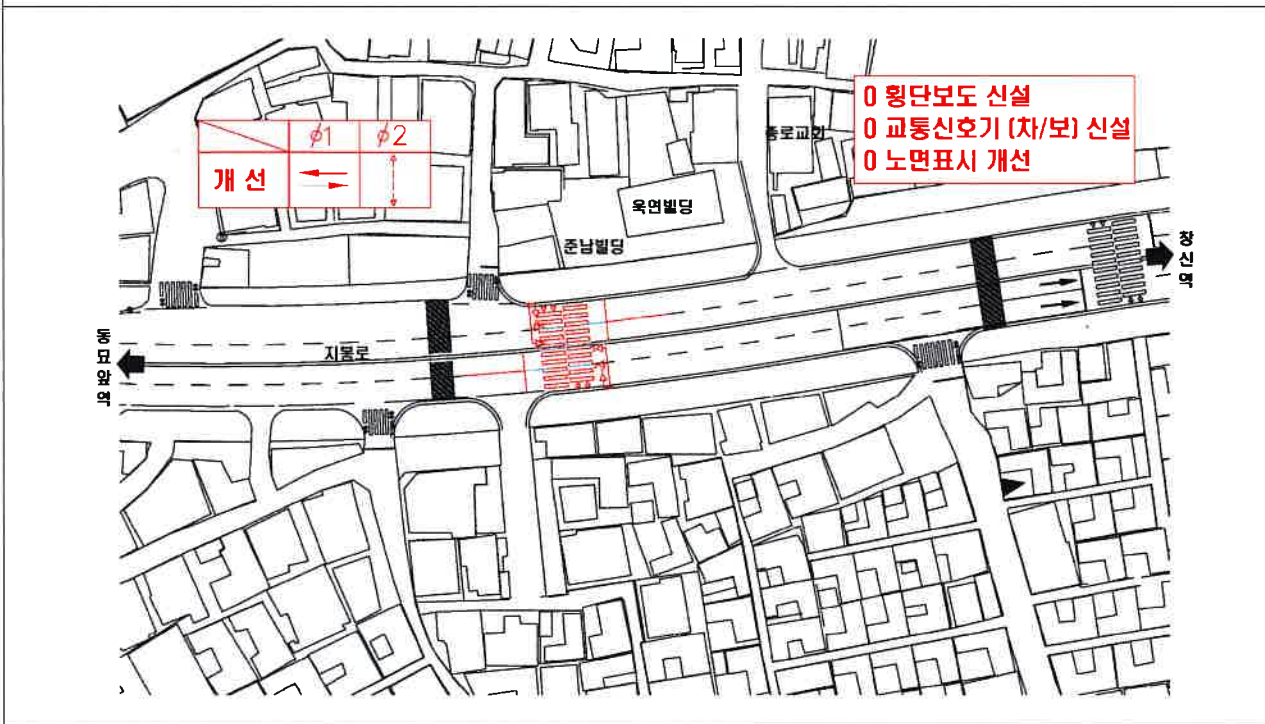

위치도

위 치 : 아벤트리호텔 앞 [종로구 우정국로 46]

- 위치도



- 서울지방경찰청 심의가결 도면

