


# 위치도



# 현황 및 개선안

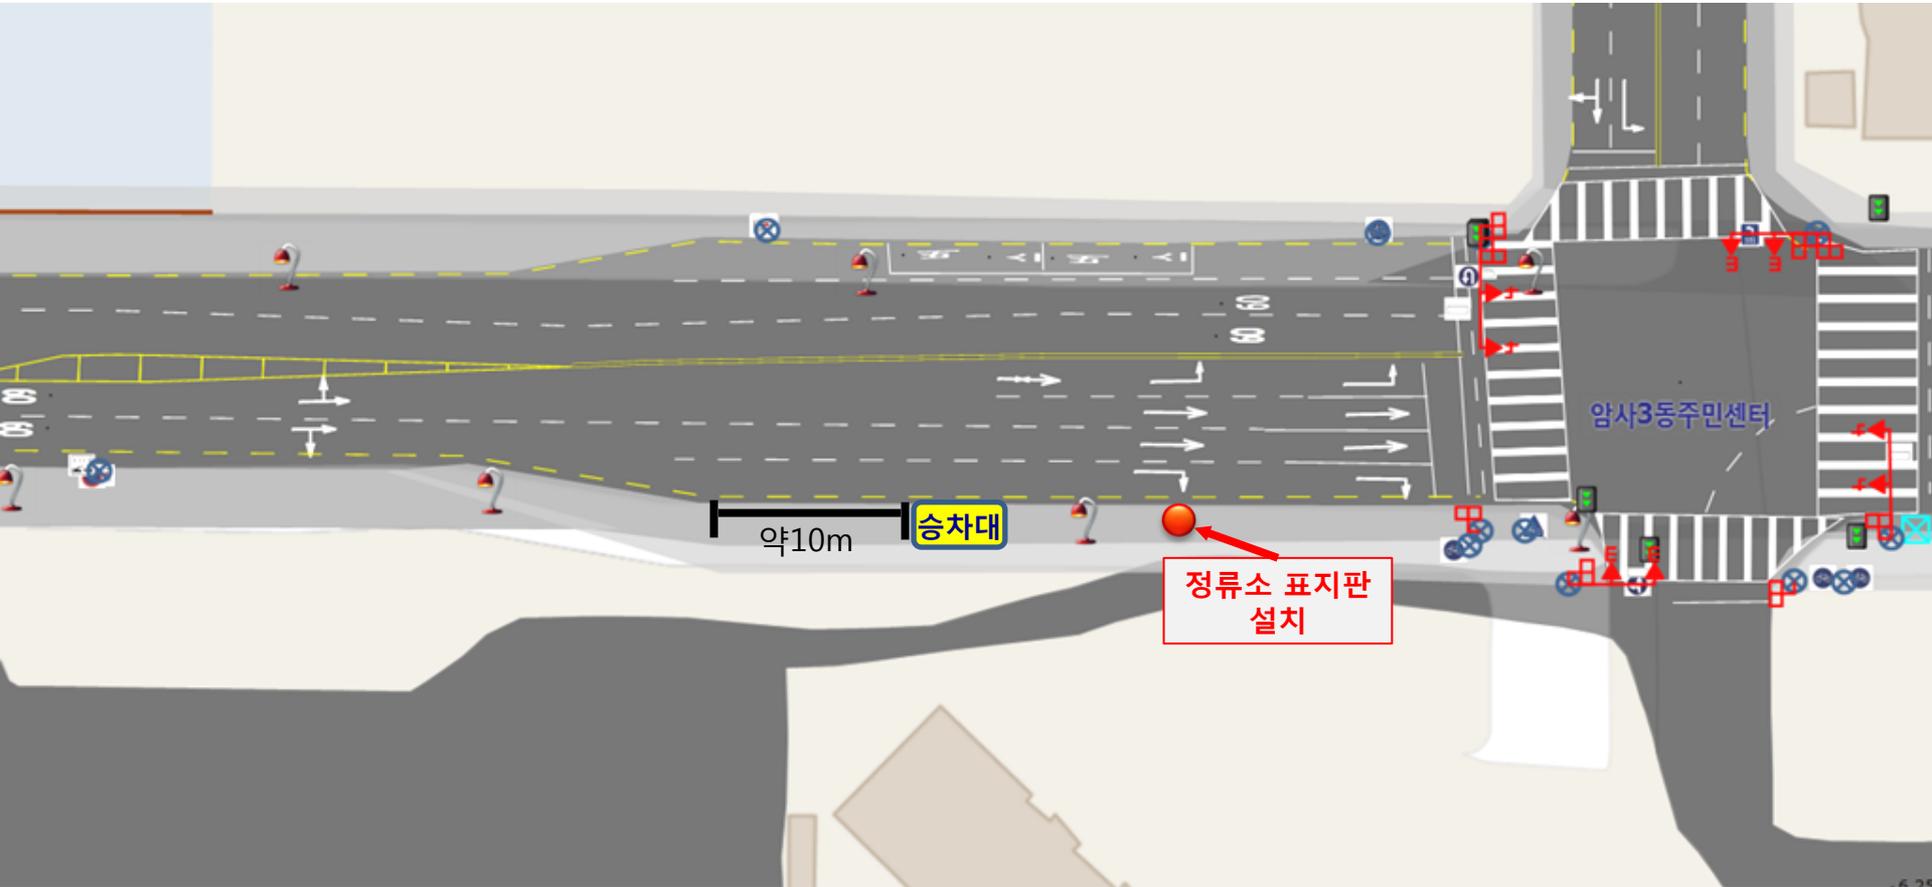

현장사진  
(개선안)



정류소 표지판 설치지점  
(승차대에서  
약 12m 전방)