# 어 린 이 보 호 구 역(변경-지정구간 축소)

## 현황 및 개선안도

| 시설명 | 은평국제유치원(은평구 은평로3가길 32) |
|---|---|

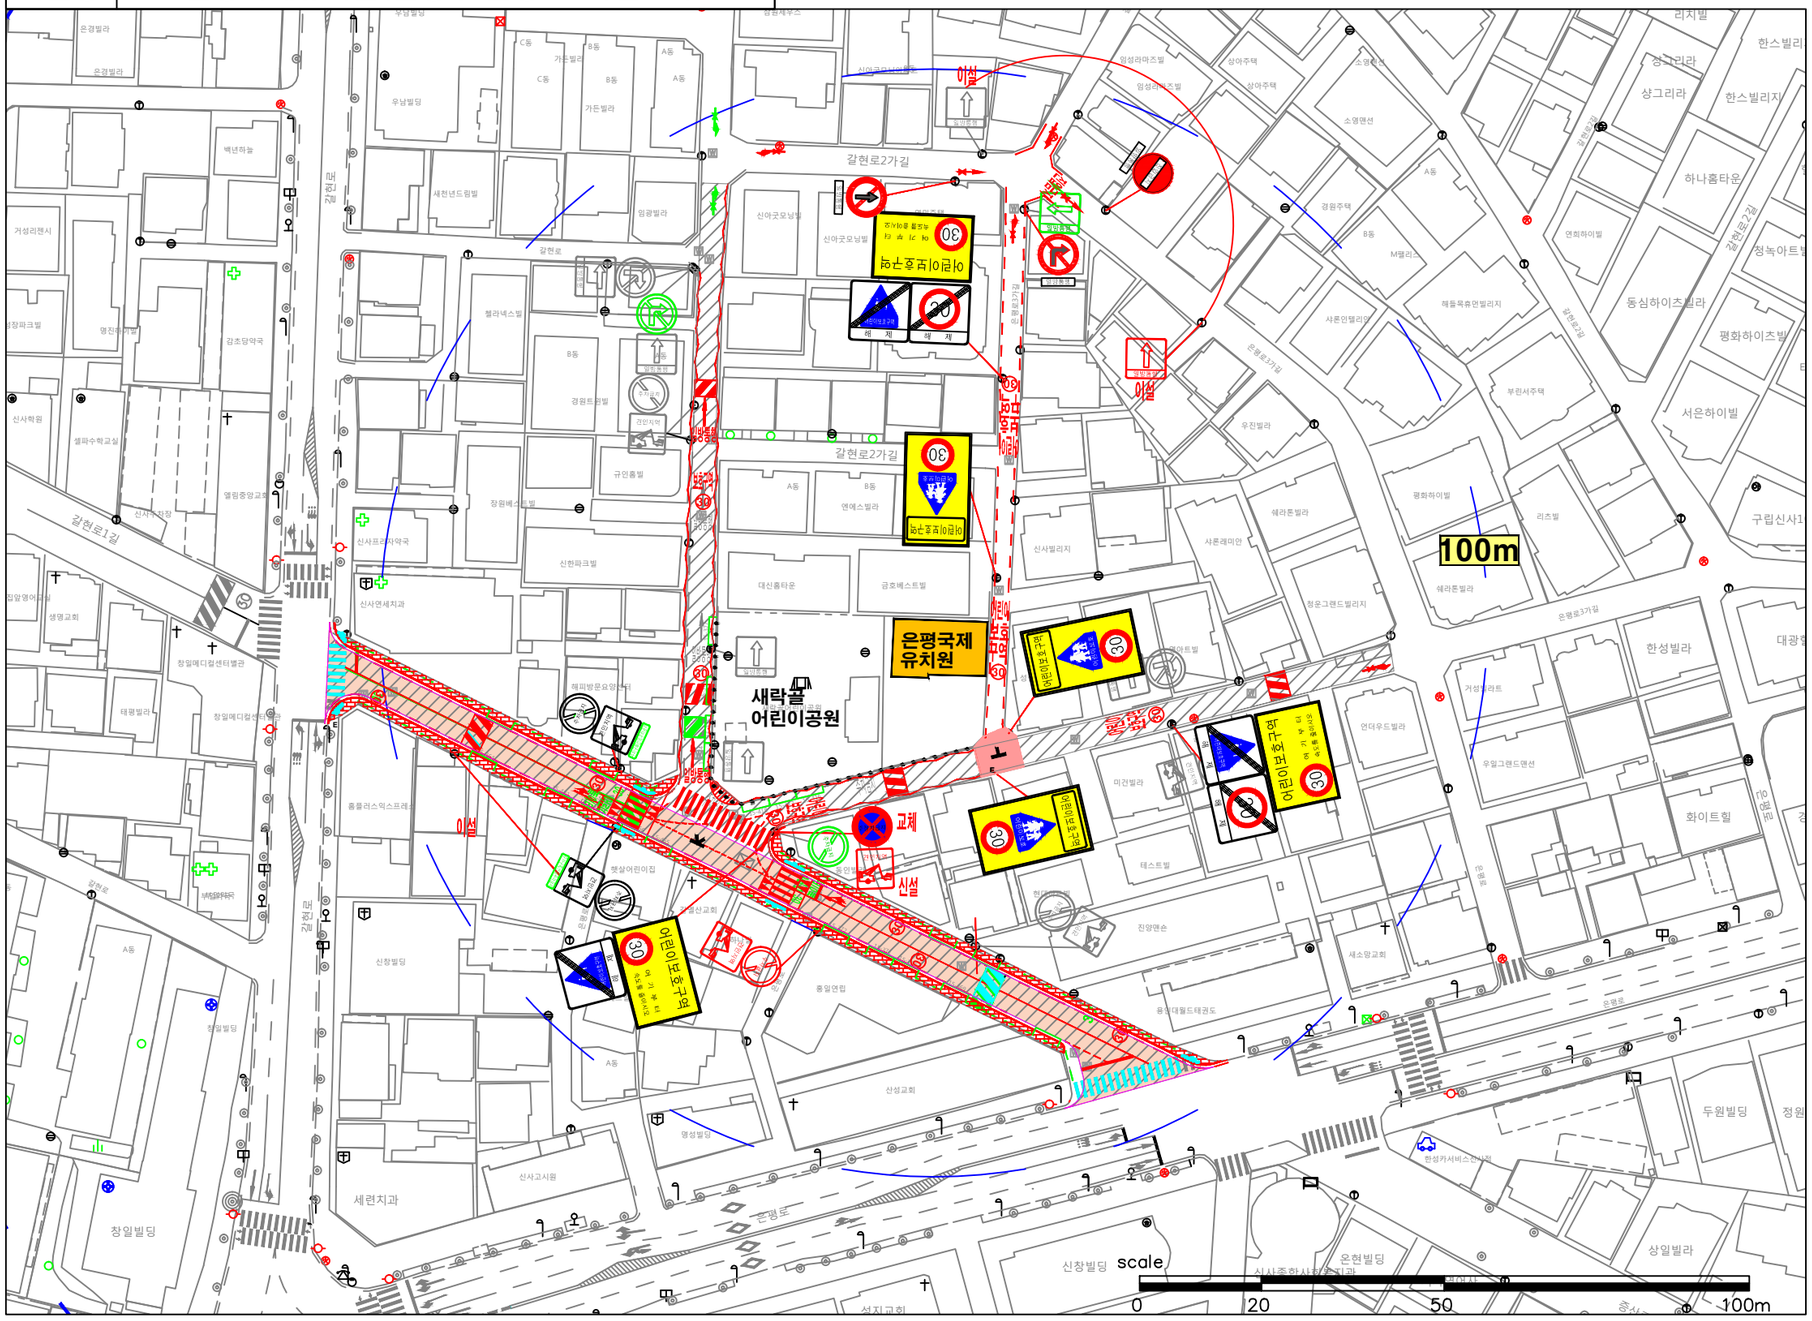


| | - 범 례 - |
|---|---|
| 구분 | 현황 - 검정색 |
| | 신설 - 빨강색 |
| | 교체 - 하늘색 |
| | 제거- 초록색 |
| 안전표지 및 노면표지 | <324,402,415> 어린이보호구역 어 기 부 터 속도를 줄이시오 |
| | <324,402,224> 어린이보호구역 30 어 기 부 터 속도를 줄이시오 |
| | <324,224> 어린이보호구역 어린이보호 30 |
| | <324,218> 어린이보호구역 어린이보호 ???? |
| | <324,427> 어린이보호구역 해 제 |
| | <224,427> 30 해 제 |
| | <219> ???? |
| | <518> 30 |
| | <536> 어린이 보호구역 |

| 구분 | 항목 | 단위 | 수량 현황 | 개선 신설 | 개선 교체 | 개선 제거 |
|---|---|---|---|---|---|---|
| 신호기 | 경보등 | 개소 | | | | |
| | 신호등 | 개소 | | | | |
| 안전표지 | 소계 | 개 | - | 2 | 1 | 4 |
| | 213 | 개 | | | | 1 |
| | 218 | 개 | | | 1 | |
| | 219 | 개 | | 1 | | |
| | 224 | 개 | | | | |
| | 227 | 개 | | | | |
| | 322 | 개 | | | | |
| | 324 | 개 | | | | |
| | 326 | 개 | | | | |
| | 327 | 개 | | | | 1 |
| | 403 | 개 | | | | |
| | 418 | 개 | | | | |
| | 427 | 개 | | | | |
| | 428 | 개 | | | | |
| | 429 | 개 | | | | |
| | | | | | | |
| | | | | | | |
| | 통합표지 | | | 12 | | 1 |
| | 324<br>402<br>415 | 개 | | | | |
| | 324<br>402<br>224 | 개 | | 3 | | |
| | 224<br>427 | 개 | | 3 | | |
| | 324<br>427 | 개 | | 3 | | |
| | 324<br>224 | 개 | | 3 | | |
| | 324<br>219 | 개 | | | | |
| | 219<br>428 | 개 | | | | 1 |
| 노면표시 | 소계 | 개 | | 26 | | |
| | 518 | 개 | | 11 | | |
| | 519 | 개 | | | | |
| | 520 | 개 | | | | |
| | 521 | 개 | | | | |
| | 523 | 개 | | | | |
| | 532 | 개 | | | | |
| | 536 | 개 | | 7 | | |
| | 510~514 | 개 | | | | |
| | 537~543 | 개 | | 8 | | |
| 시설물 | 소계 | 개 | | 6 | 3 | |
| | 과속방지턱 | 개 | | 3 | 1 | |
| | 횡단보도 | 개 | | 1 | 2 | |
| | 험프형횡단보도 | 개소 | | 2 | | |
| | 쏠라표지병 | EA | | 227 | | |
| | 미끄럼방지 | M2 | | 55 | | |
| | 차선규제봉 | EA | | 41 | | |
| | 노면도색 | M | | 3,055 | | |
| | 도막형바닥 | M2 | | 1,103 | | |
| | 아스콘덧씌우기 | M2 | | 2,297 | | |
| | 보도포장 | M2 | | 424 | | |

| | | | | | | |
|---|---|---|---|---|---|---|
| 은 평 구 | (주) 나 래 이 엔 씨 | 과업참여자 | | | 축척 SCALE | 도면구분 SERIAL NO. | 공사명 PROJECT: 2018년 생활권 도로다이어트사업(새락골 어린이공원 주변) 기본 및 실시설계 |
| | Narae E & C | 과업책임자: 이종성 | 분야별책임자: 조영준 | 설계자: 공민관 | 일자 DATE: 2018. | 도면번호 SHEET NO. | 도면명 TITLE: **현황 및 개선안도** |