


어린이보호구역 현황 및 개선안도


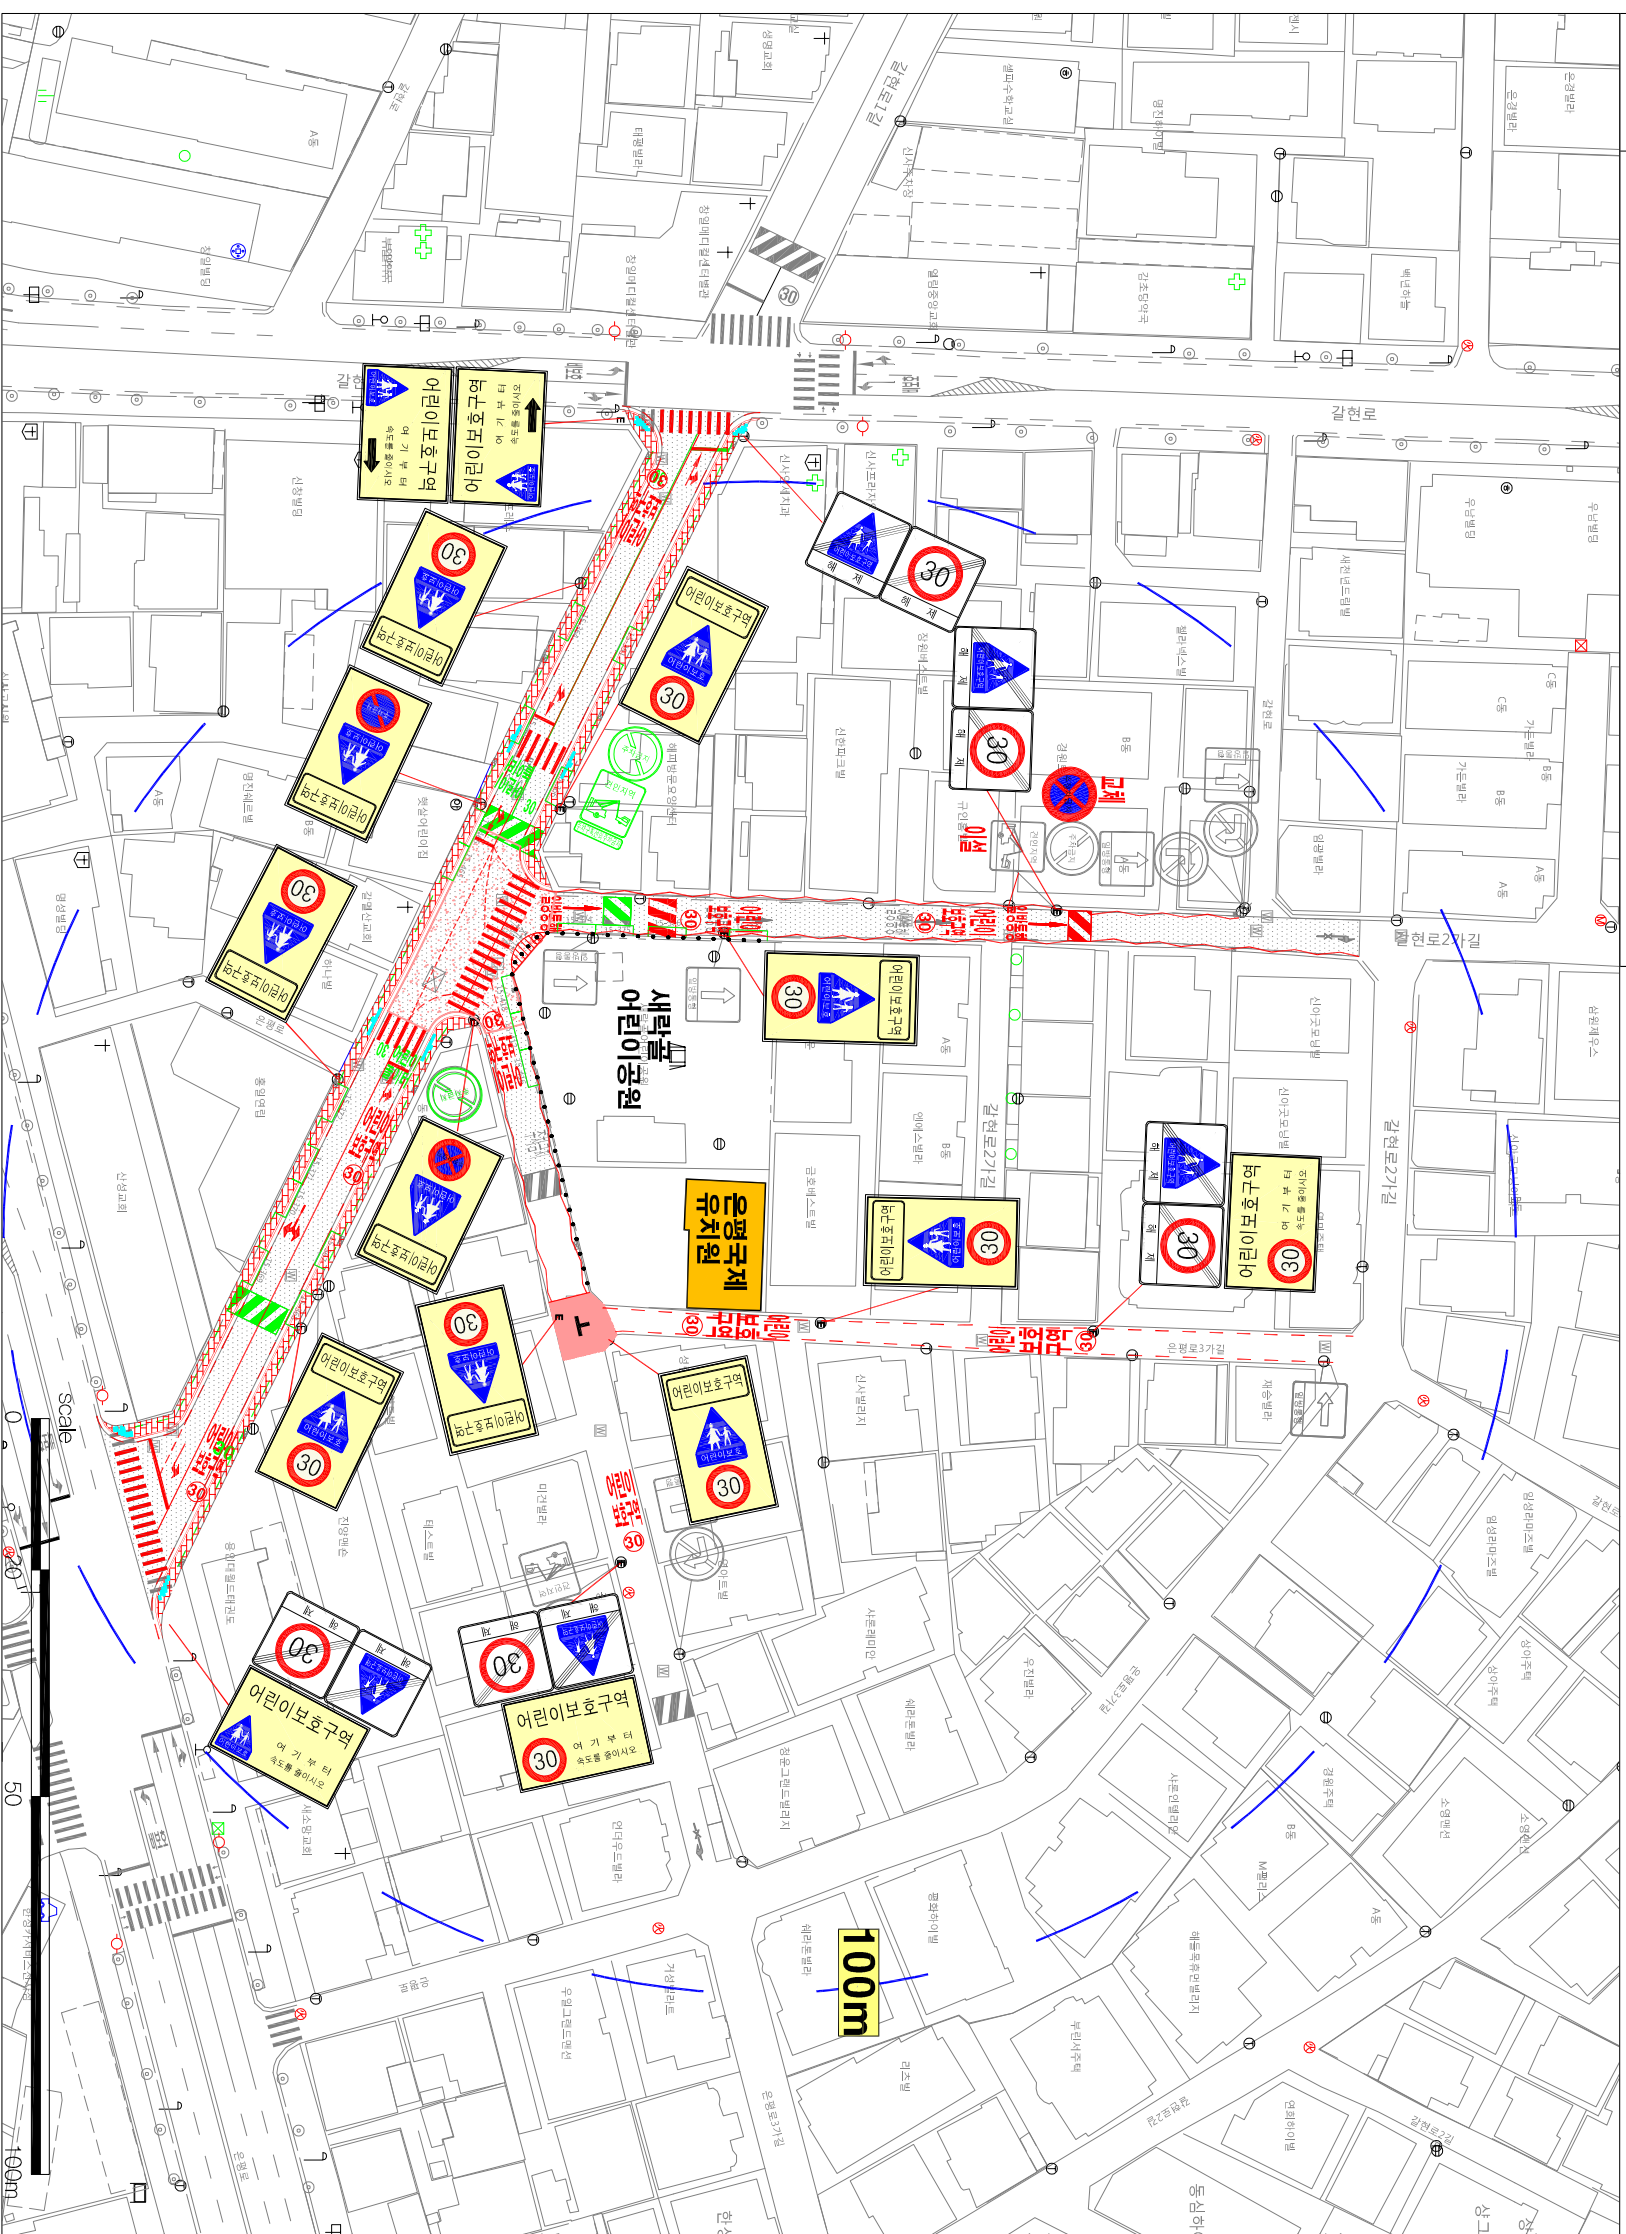

구분	항목	단위	수량		
			현황	개선	잔여
구	현황 - 경정색	개소			
	신설 - 빨강색	개소			
	교체 - 하늘색	개소			
분	제거 - 초록색	개소			
	신	개소			

구분	항목	단위	현황	개선	잔여
안	<324,402,415>	개	-	1	
	<324,402,224>	개			1
	<324,224>	개			
총합표지	개	1,852	449		

