


은평구 통일로 1030 앞(은평성모병원교차로)

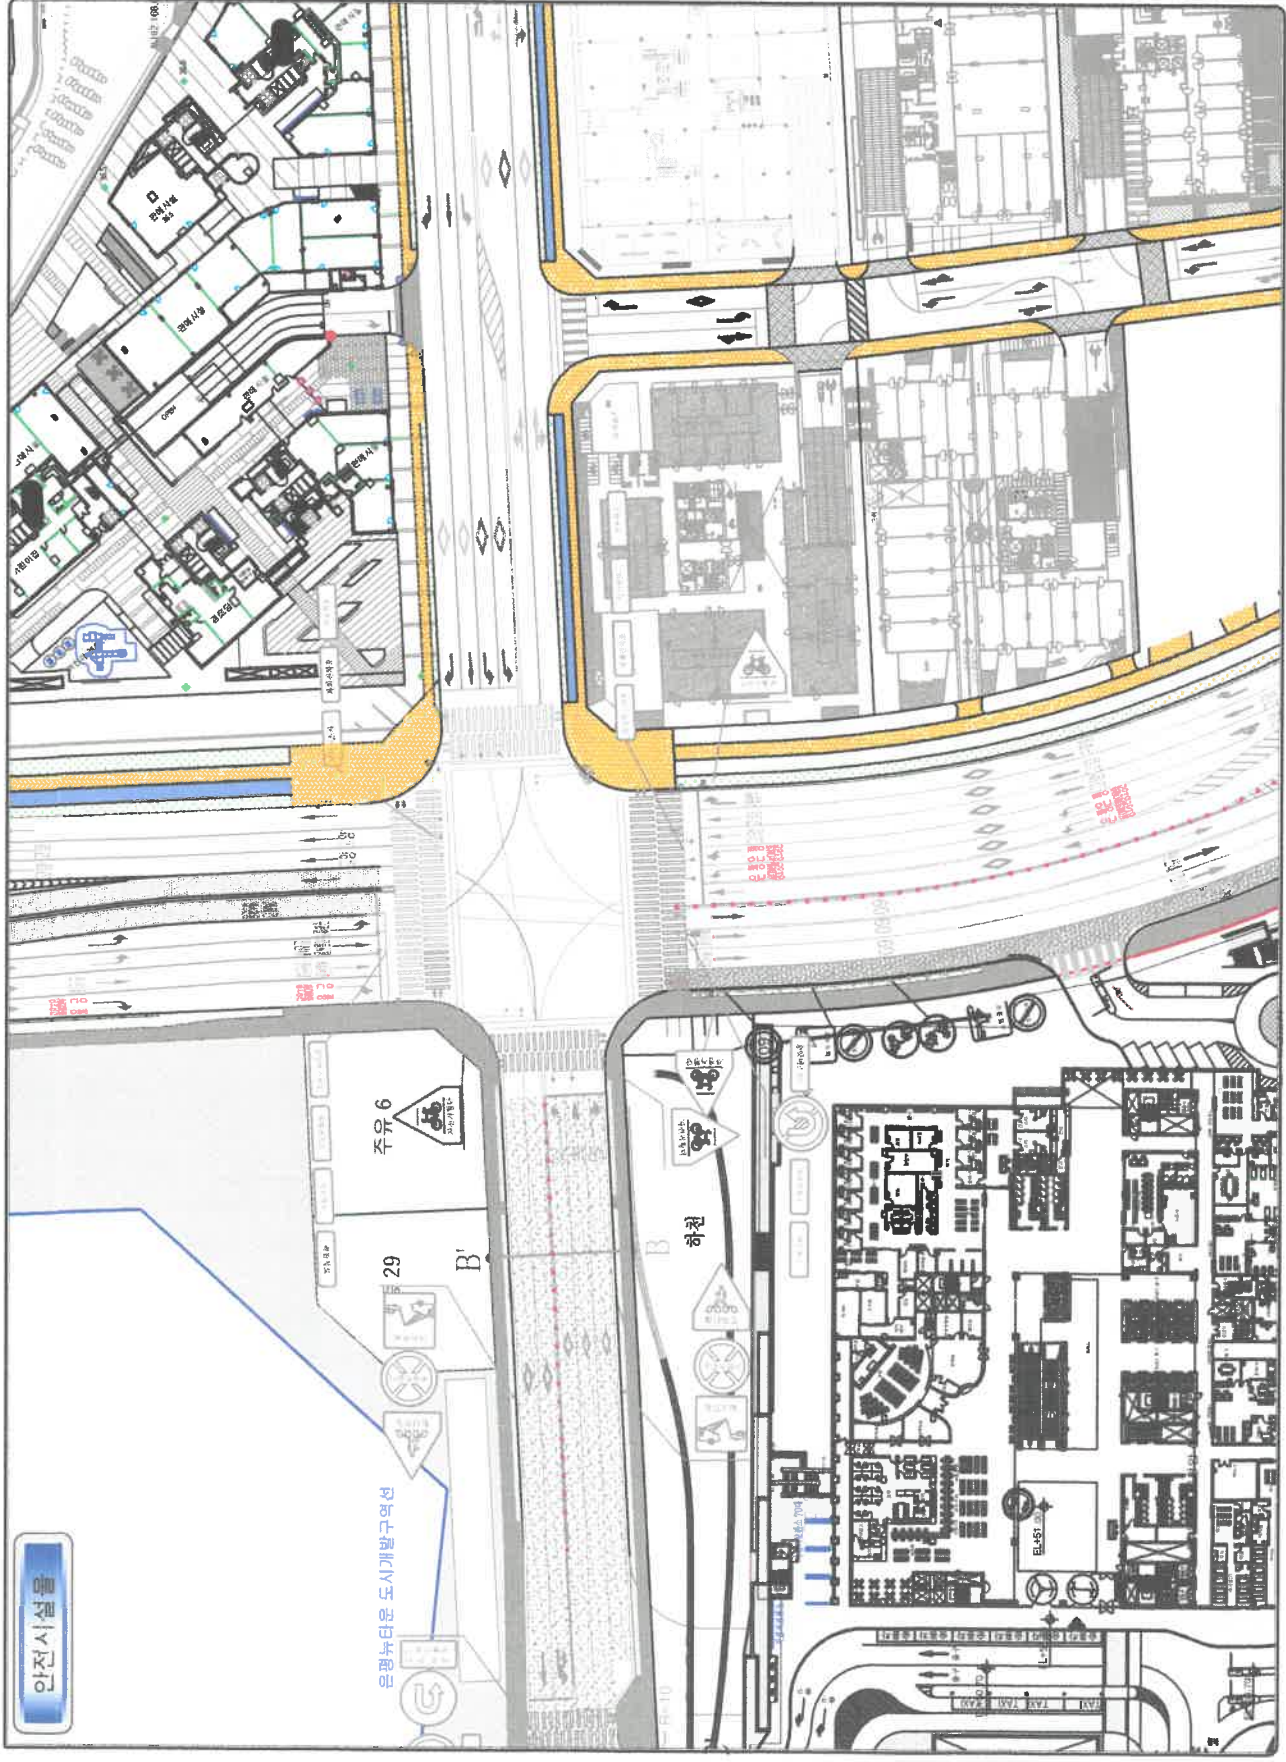

NOTE

▶ 교통안전시설물
- 노면표시 신설

변경	
축색	현황 교통안전시설물
적색	신설 교통안전시설물
청색	철폐 교통안전시설물
녹색	이동 교통안전시설물

	원 인 자	감독원 심사						일 자	2019. 05.	축 척	NONE	지 역	서부도시설소	원 인 자 번호	1