


범례	
신설	
철거	
이설	

Note.


구분	현황	개선
A-A'		
B-B'		

서울특별시	관리기관	서부도로사업소	(주)서경기술공사 SEOKYEONG ENGINEERING CO., LTD.	과업책임자	분야별책임자	설계자	일자	축척	도면번호	도면명
교통안전시설물 설치공사(강북권역)	문서번호	교통관리과-3436		송재혁	김경찬	최이석	2019. 03.	1 : 1000	131-1	응암로 일부구간(응암시장~서부병원)

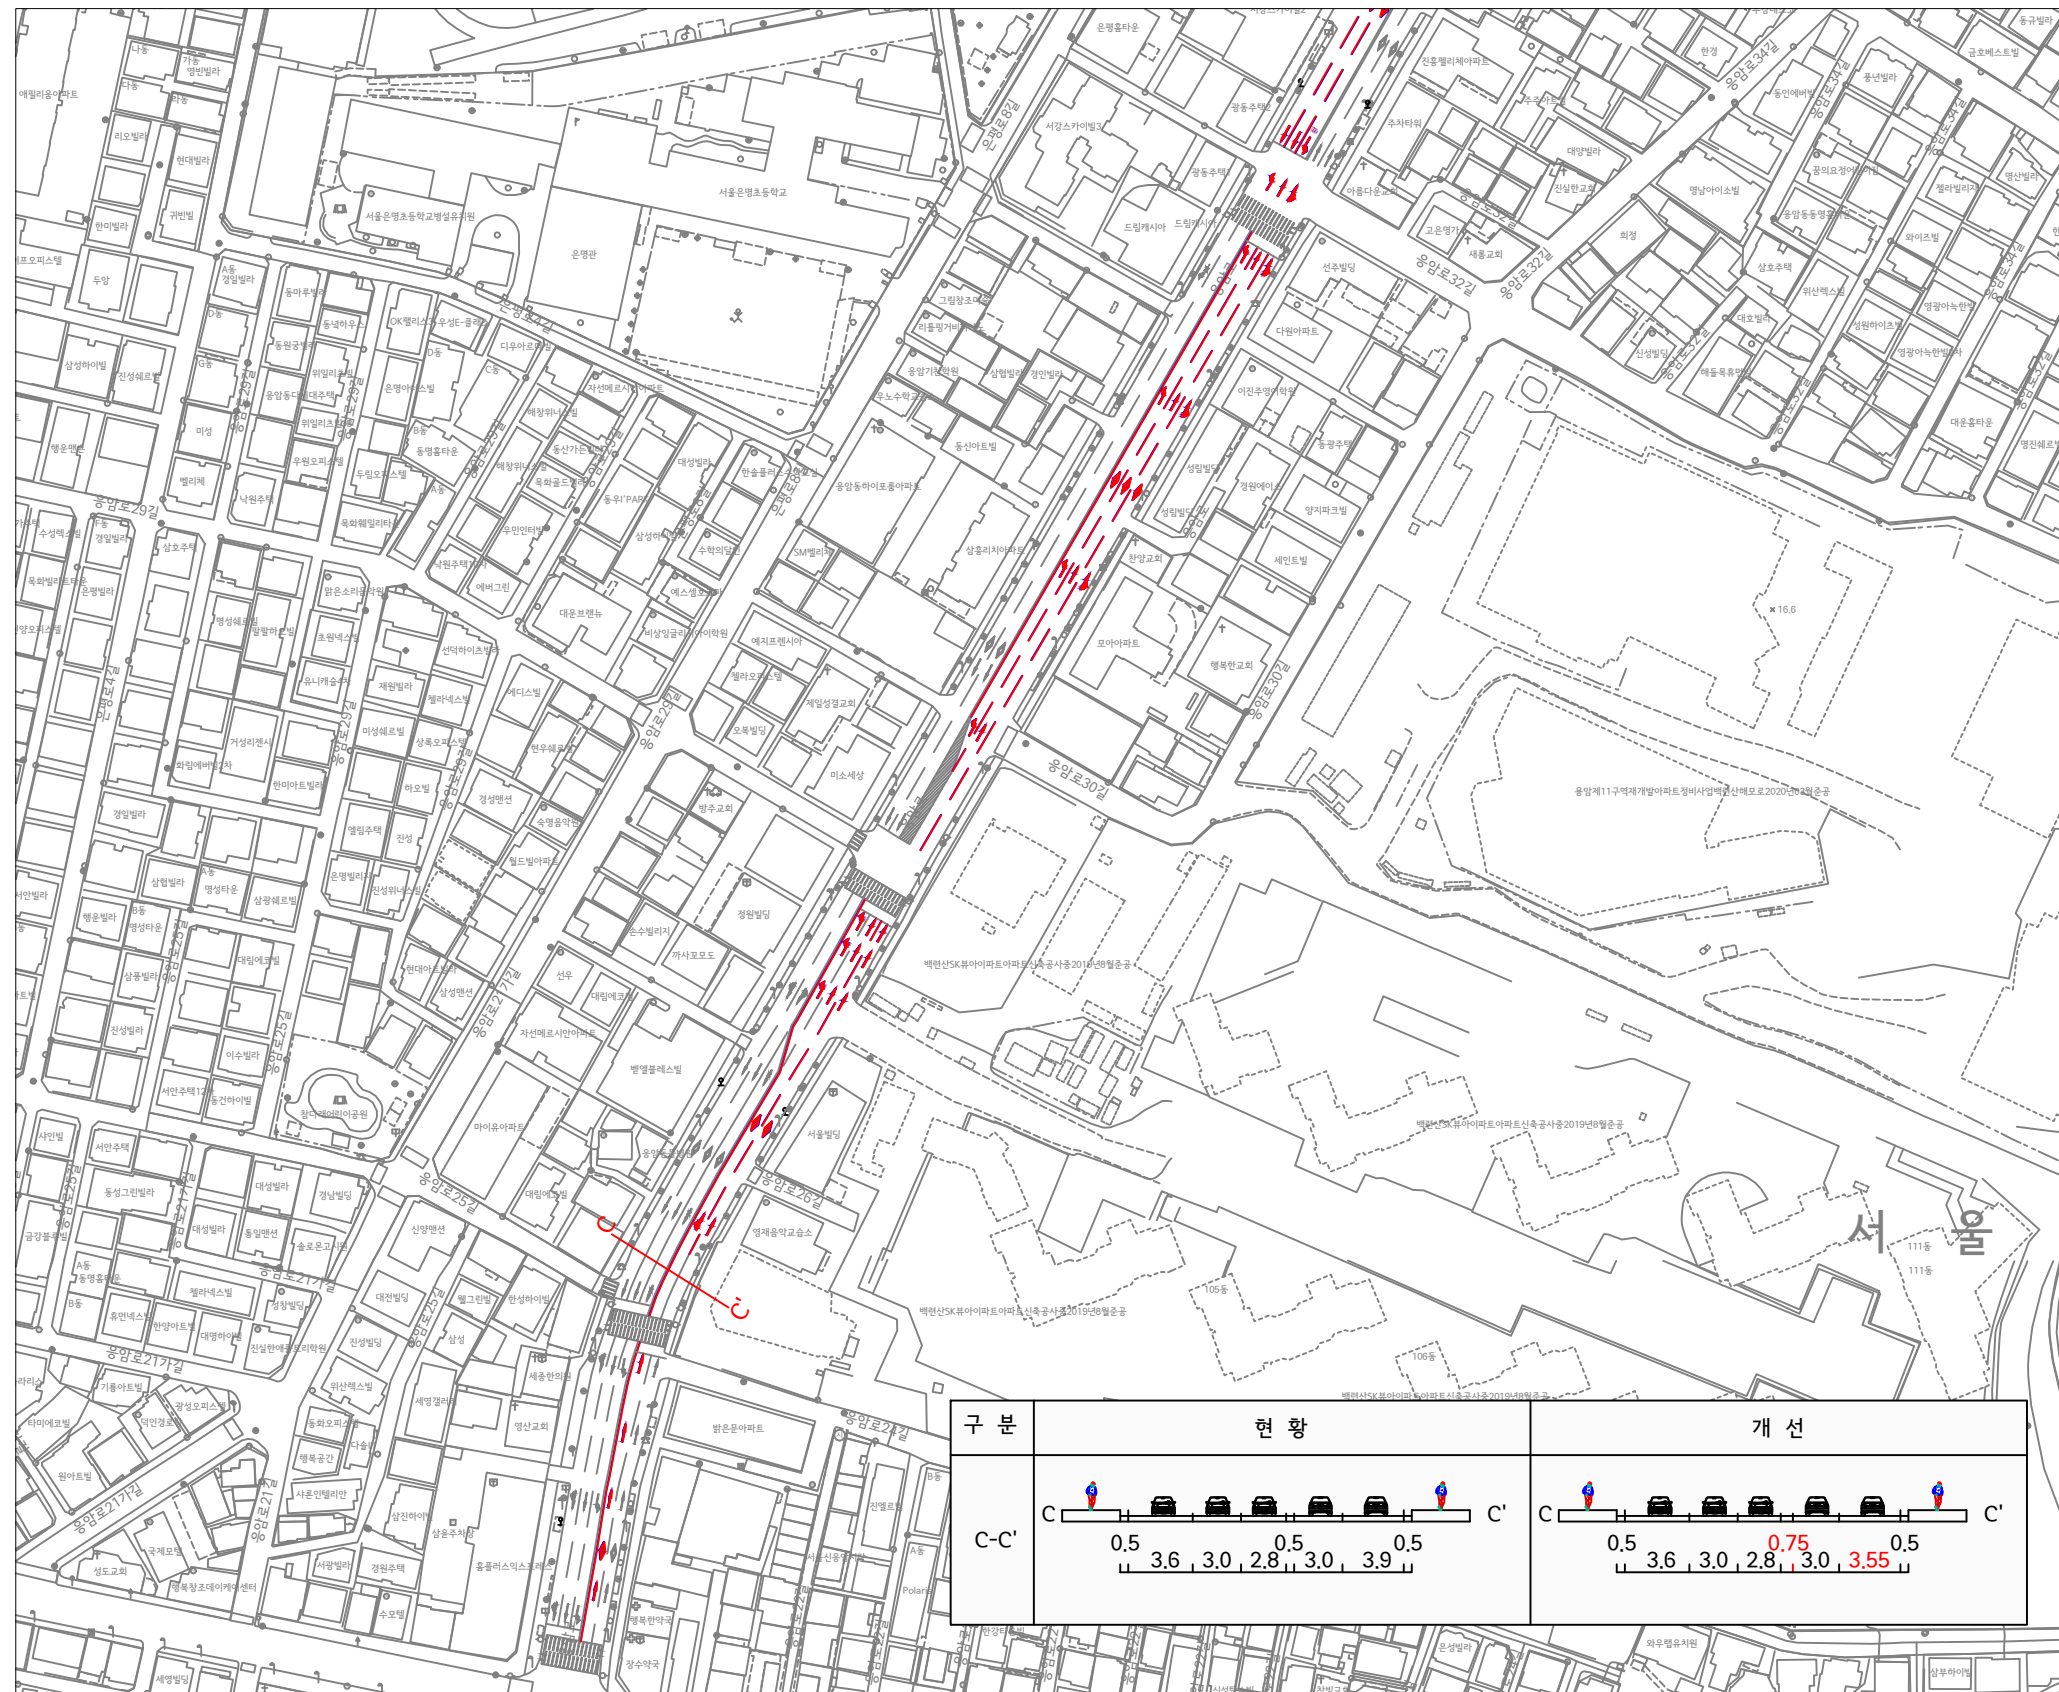

범례	
신설	
철거	
이설	

Note.

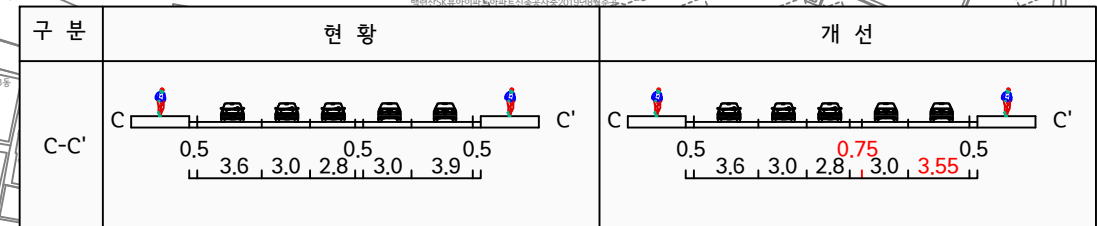

서울특별시	관리기관	서부도로사업소	(주)서경기술공사 SEOKYEONG ENGINEERING CO., LTD.	과업책임자	분야별책임자	설계자	일자	축척	도면번호	도면명
교통안전시설물 설치공사(강북권역)	문서번호	교통관리과-3436		송재혁	김경찬	최이석	2019. 03.	1 : 1000	131-2	응암로 일부구간(응암시장~서부병원)